


GRUNNMYND 1:50

SKÝRINGAR:

ALMENNAR SKÝRINGAR SÁ BL. NR. 1-01
 SNÍÐ MÉRKT 7.2.9.10 SÁ BL. NR. 1-08

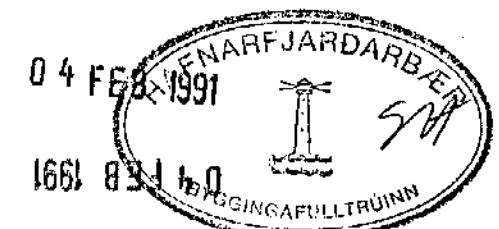

01	31-1-91	HEKUN ÞAKS YFIR STIGAHÚSI	
BR.NR.	DAGS	EDLI BREVTINGAR	SIGN.
HÁHOLT	Þ	HAFNARFIREÐI	DAGS. MARS/90
GRUNNMYND	ÞAKVIKKIS.		HANNAÐ
MÆLIKV. 1:50			TEIKNAD. 10.
SIGURÐUR ÞORLEIFSSON	TEKNIFRÆÐINGUR F.T.F.I.		VERK NR. 9008
STRANDGÖTU 11	HAFNARFIREÐI	SÍMI 54751	BLADNR. 3-1-07