

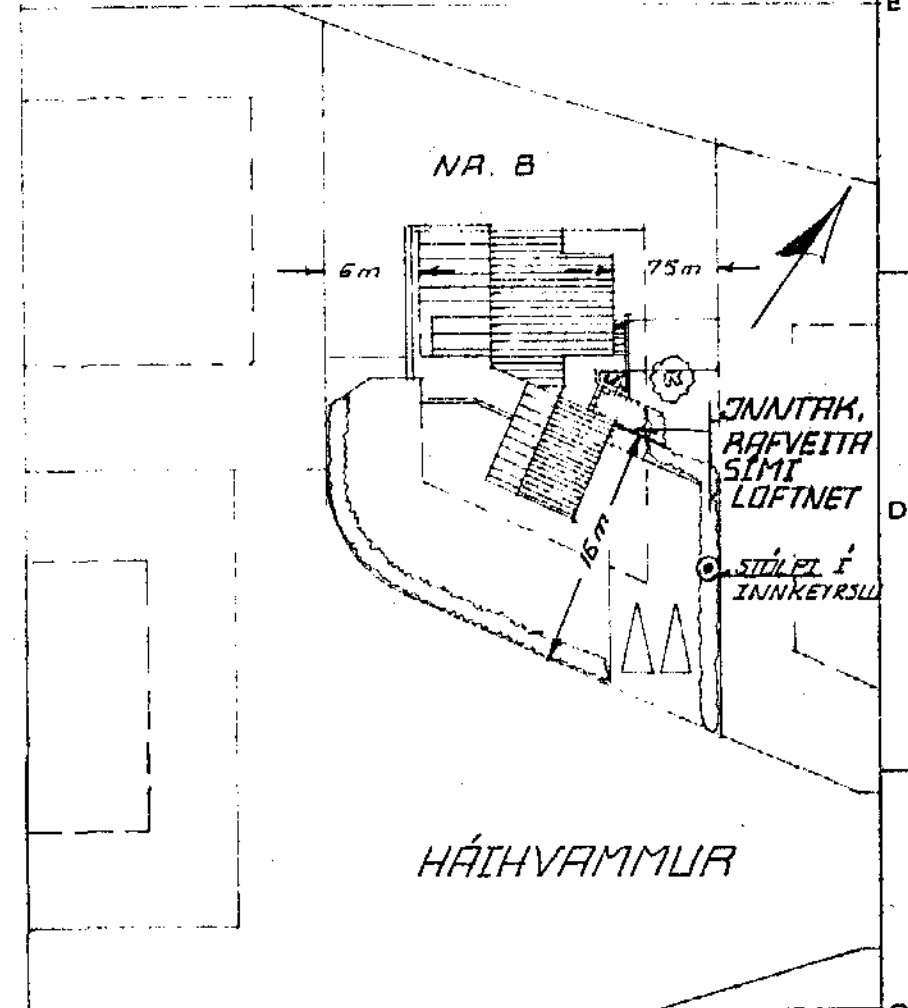


Húsvéita nr. 2636 Teikning nr. 1850  
 Samþykkt þ. 1.4. 1980  
 í.h. RAÞVEITU H. NARFJARÐAR  
*Jos Gudsson*  
 Eftirlitsmaður rafhlagna


unntak nr. 1.4. 1980  
 í.h. RAÞVEITU H. NARFJARÐAR  
 Albert Kristjánsson

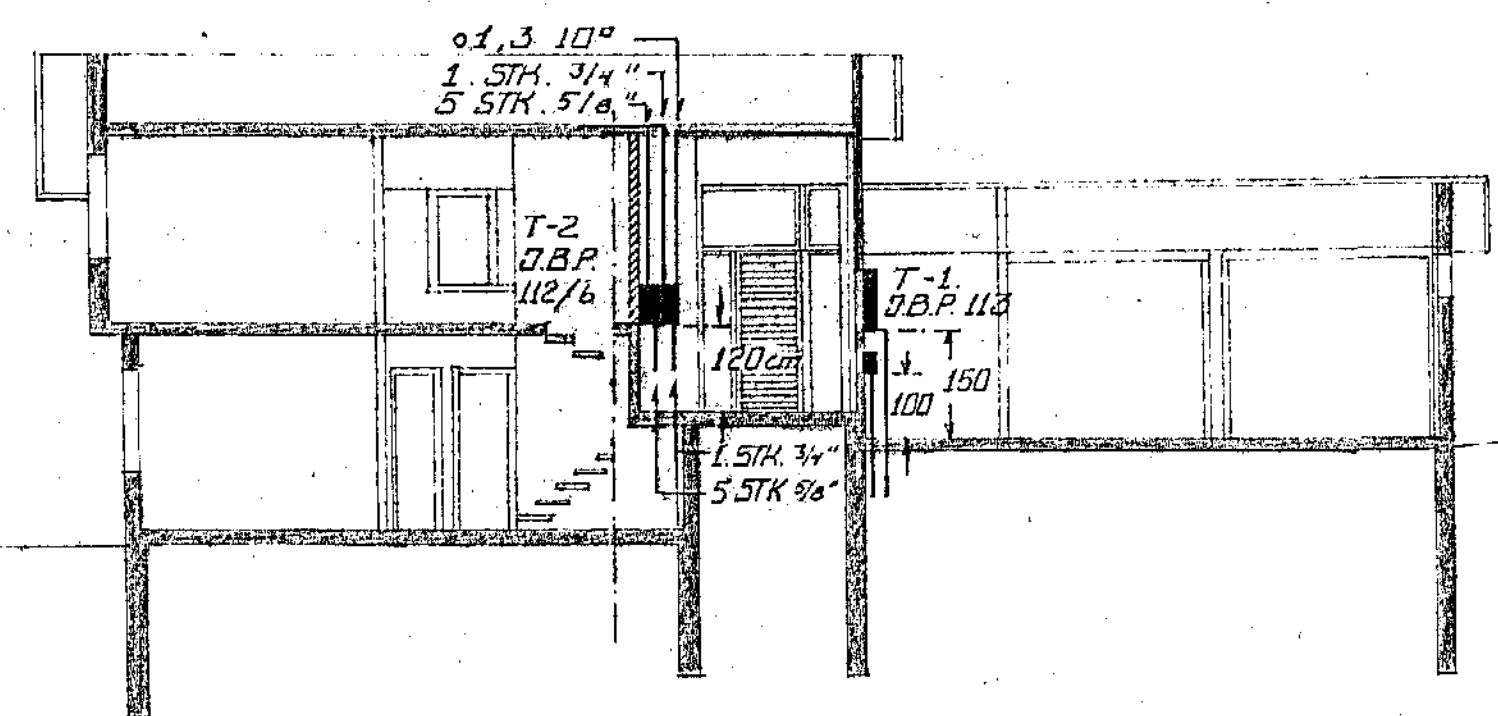


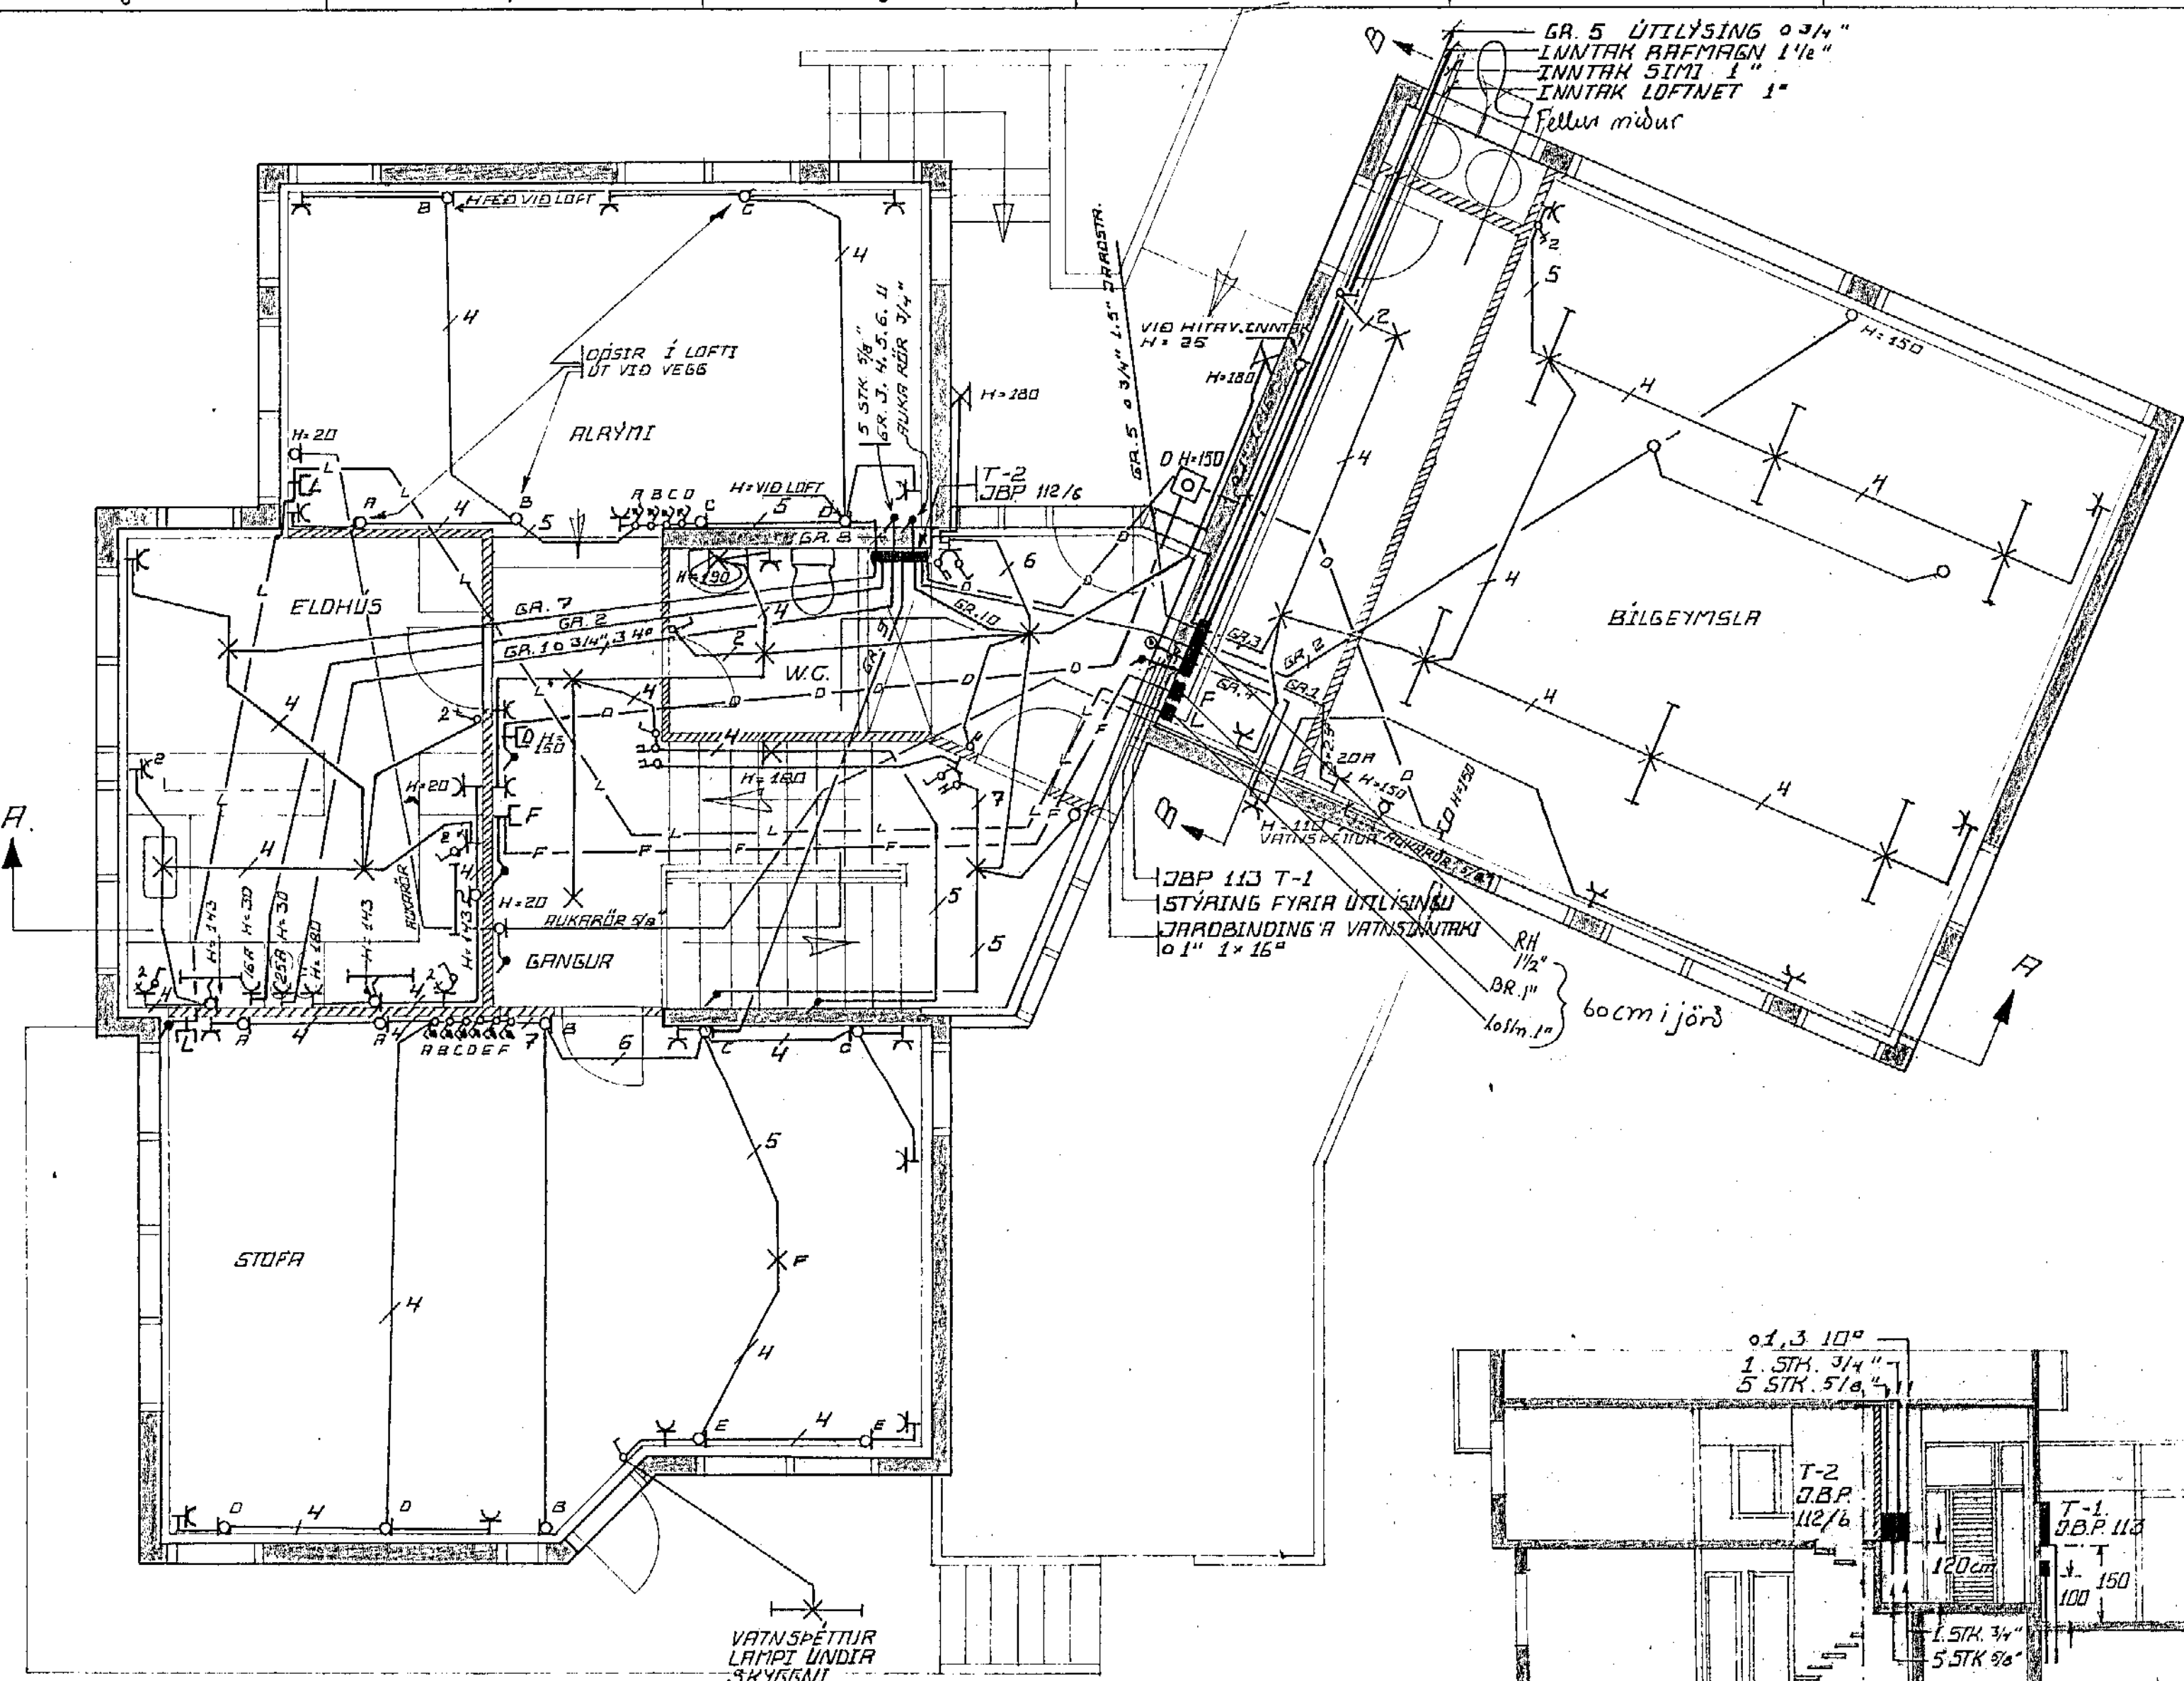

SNIB A-A M = 1:100

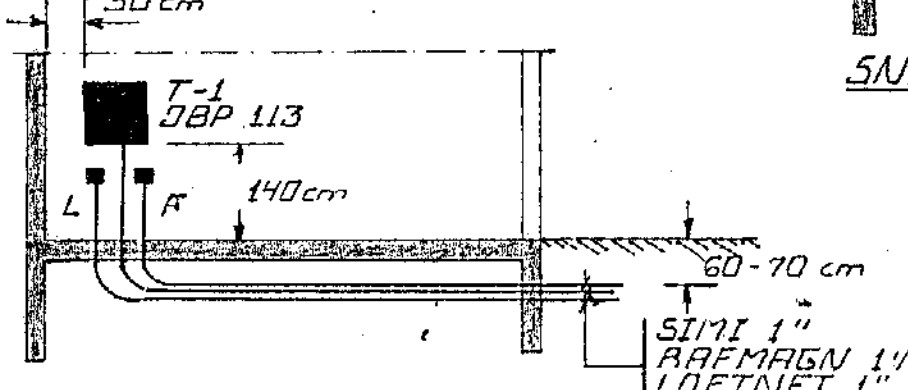

SNIB B-B 1:100

**SKÝRINGAR:**  
 HÆÐ ROFA SÉ 110 cm FRÁ FULLFRÆNGUNU GÖLFI  
 TENGLAR SÉU 20cm FRÁ GÖLFI  
 PÉPLUR SÉU 5/8" OG VÍR 3x1.5"  
 MÁLSTRAUMUR ROFA OG TENGLA SKAL VERA 10A  
 HÆÐ TENGLA I ELDHÚSI OG BÍLGÆMISLU  
 OG ÞVOTTAHÚSI SKAL VERA 110 cm  
 DÖSIR FYRIR LJÓÐ Í STOFA SKULU STAÐSETTA  
 UPP VIÐ LOFT (ENDANLEGA FRÆNGIÐ)

NEMA ANNARS  
 SE GETIÐ Í  
 TEIKNINGU

	Dags.	Nafn	HÁHVAMMUR 8 RAÞLÖGN EINLÍNULYND 1.HÆÐ ÞVERSNIB	Kvarði 1:50 1:100
Frumdr.	MARS 80	D.J.		
Teikn.	MARS 80	H.J.		
Yfirt.				
			DRYGGUR JÓNÁSSON RAÞMAGNSVERFR. SÍMI 99-2017	
Breyting	Dags.	Nafn	<i>Drygga Jónsson</i>	