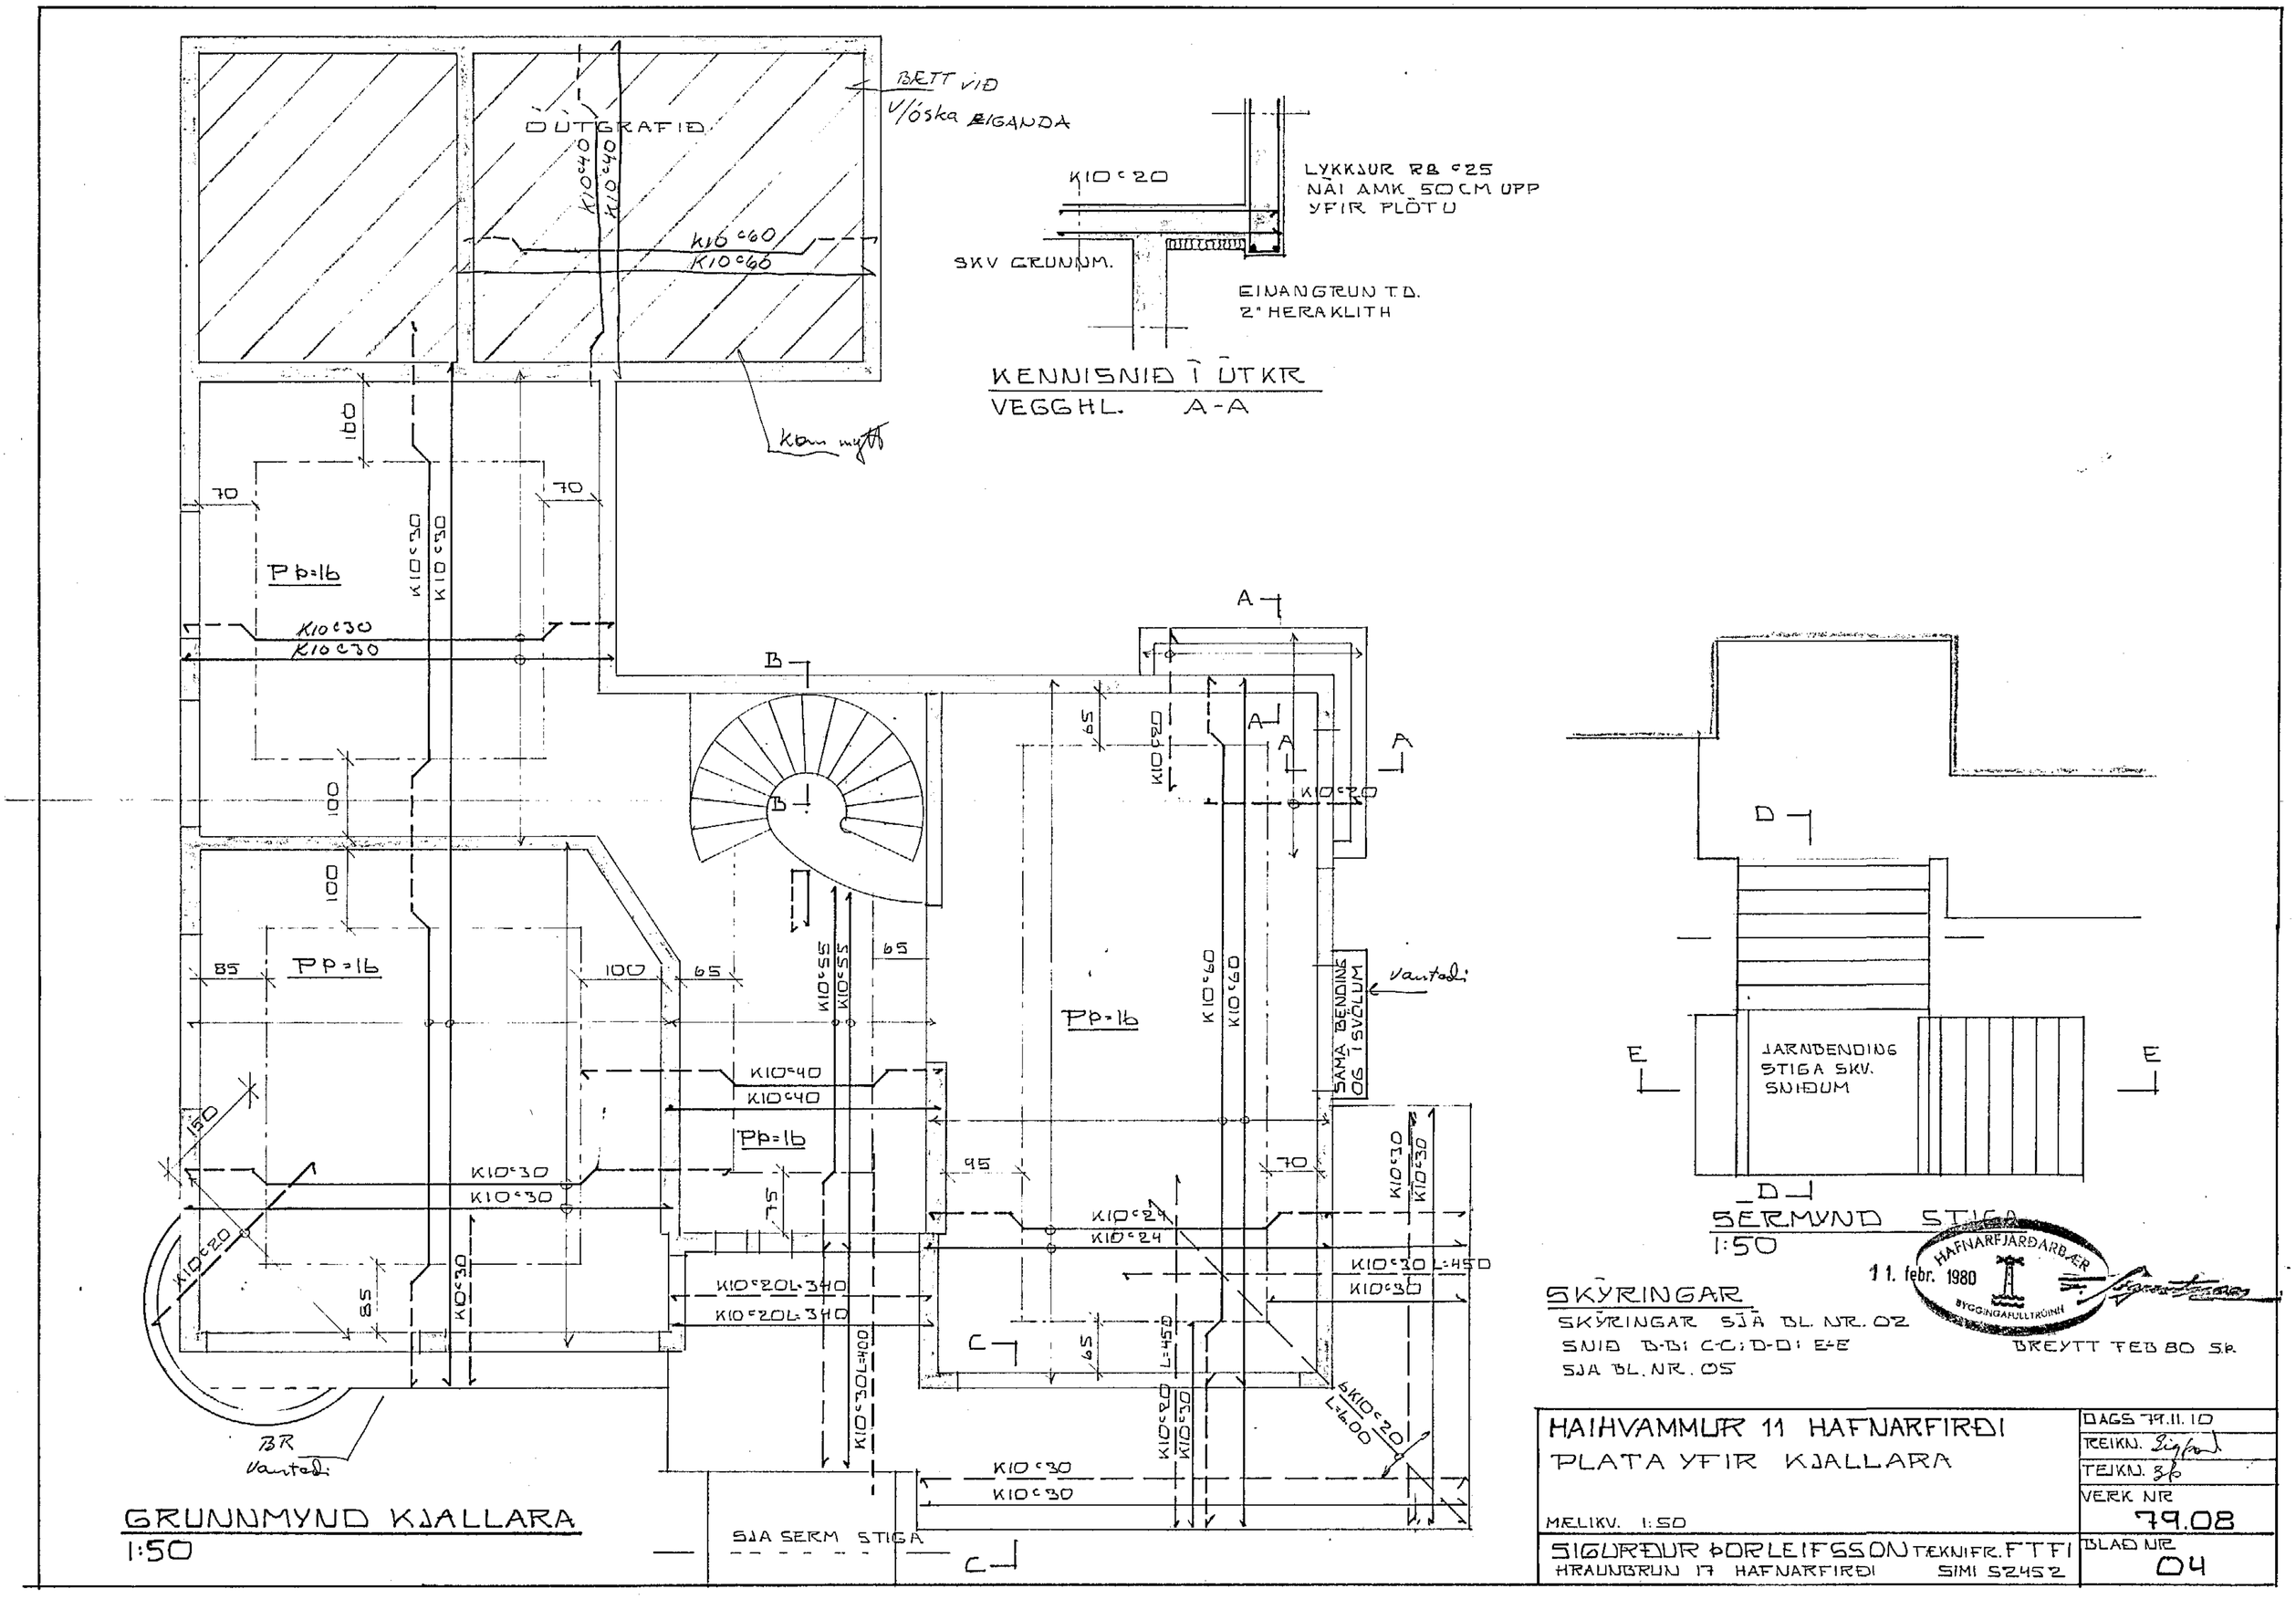

BRETT VIÐ
V/óska EIGANDA
ÚTGRAFIÐ
K10c40
K10c60
Kom mytt
K10c20
LYKKJUR RB c25
NÁI AMK 50CM UPP
YFIR PLÖTU
SKV GRUNNM.
EINANGRUN T.D.
2" HERAKLITH
KENNISNIÐ Í ÚTKR
VEGGHL. A-A
Pb=16
K10c30
K10c20
Pp=16
K10c55
K10c40
K10c24
K10c20L=340
K10c30L=400
K10c30 L=450
K10c20 L=6.00
SAMA BENDING OG Í SVÖLUM
Vantaði
BR
Vantaði
SJA SERM STIGA
GRUNNMYND KJALLARA
1:50
JARNBENDING
STIGA SKV.
SNIÐUM
SERMYND STIGA
1:50
SKÝRINGAR
SKÝRINGAR SJÁ BL. NR. 02
SNIÐ B-B; C-C; D-D; E-E
SJA BL. NR. 05
BREYTT FEB 80 SÞ
HAFNARFJARÐARBÆR
11. febr. 1980
BYGGINGAFULLTRÚINN
HAIHVAMMUR 11 HAFNARFIRÐI
PLATA YFIR KJALLARA
MÆLIKV. 1:50
SIGURÐUR ÞORLEIFSSON TÆKNIFR. FTFI
HRAUNBRUN 17 HAFNARFIRÐI SIMI 52452
DAGS 79.11.10
REIKN.
TEIKN.
VERK NR
79.08
BLAÐ NR
04