


GRUNNMYND KJALLARA 1:50

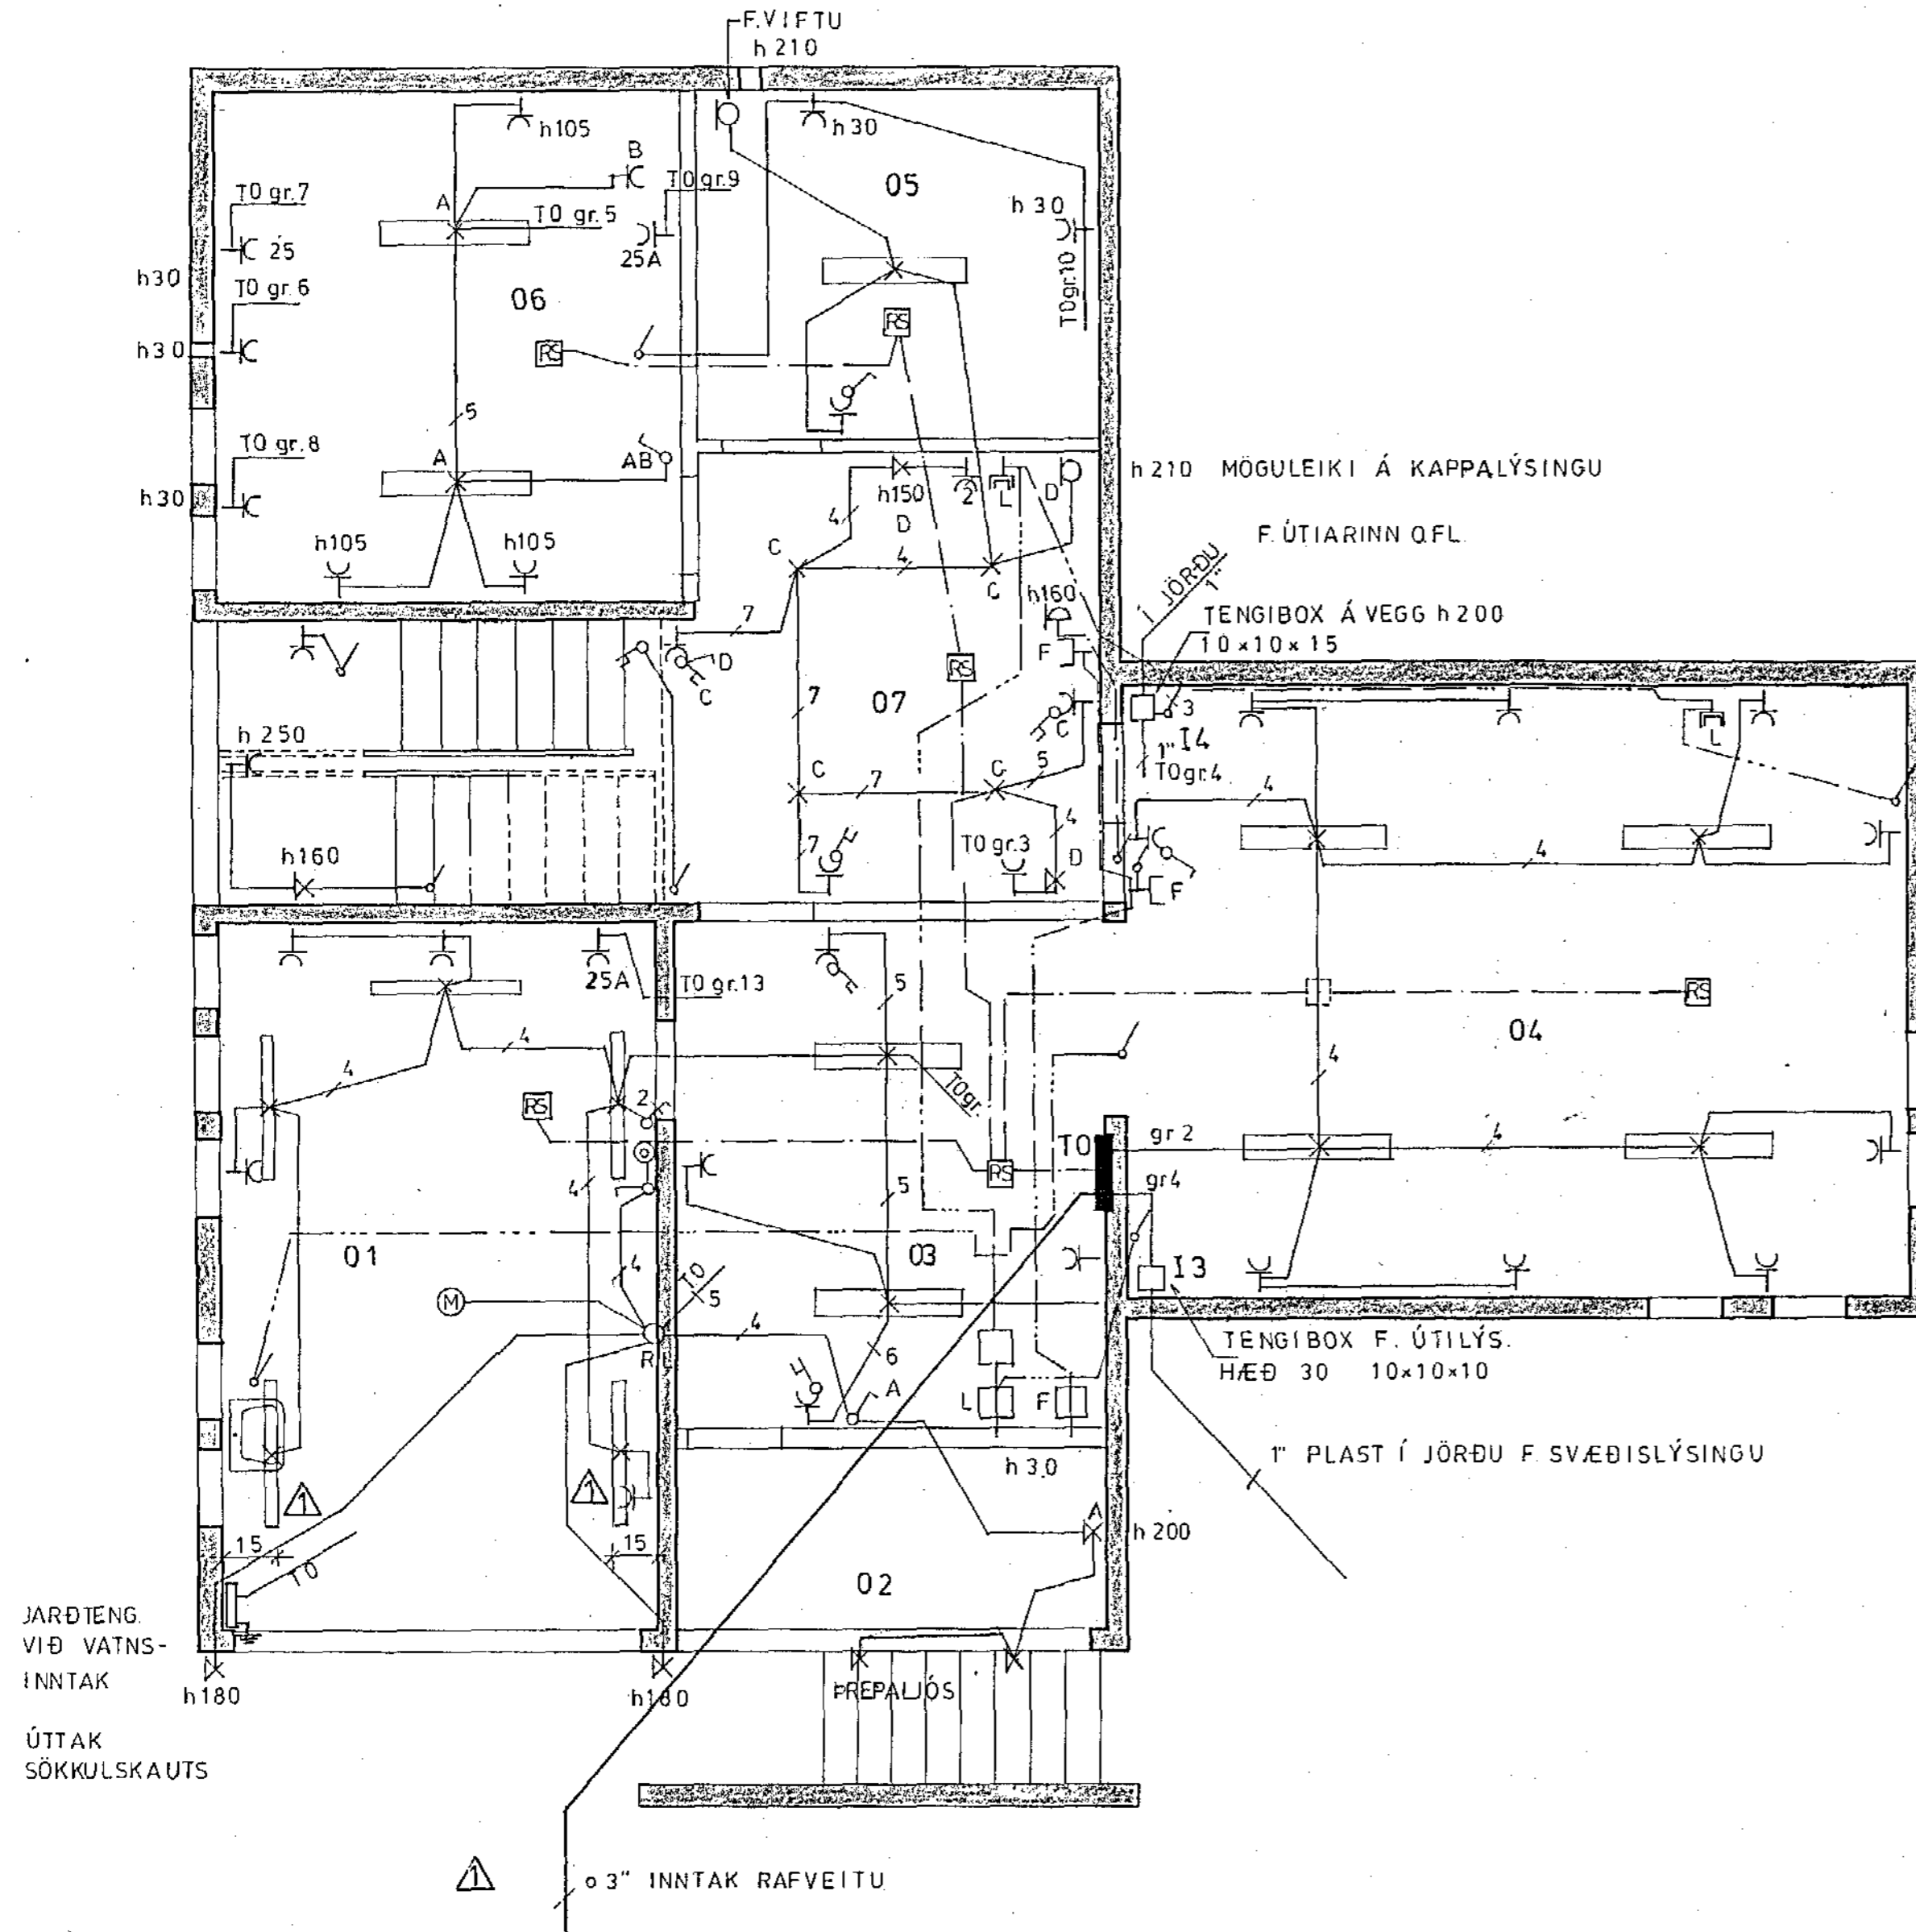

- 01 BÍLAGEYMSLA
- 02 RUSLAGEYMSLA
- 03 TÓMSTUNDAHERBERGI
- 04 TÓMSTUNDAHERBERGI
- 05 GEYMSLA
- 06 ÞVOTTAHÚS
- 07 SKÁLÍ

SKÝRINGAR

PREPALJÓÐS T.D. RZB 50100
 HÆÐ TENGLA Í BIFREIÐAGEYMSLU
 OG ÞVOTTAHÚSI 105.
 13 OG 14 TENGIBOX FYRIR ÚTILÝSINGU.
 FREKARI SKÝRINGAR SJÁ TEIKN.NR. 303

				VST VERKFRÆDISTOFA SIGURDAR THORODDSEN hf. VERKFRÆÐIRÁÐGJAFAR FRV				TRYGGVI ÓLAFSSON							
				105 Reykjavík, Ármúli 4 Sími: (91) 8 44 99 Fjarriti: 2040 vst is 600 Akureyri, Glerárgata 36 Sími: (96) 2 25 43 310 Borgarnes, Þerugata 12 Sími: (93) 73 17 400 Ísafjörður, Fjarðarstræti 11 Sími: (94) 37 08				HÁIHVAMMUR 13 HAFNARFIRÐI. RAFLAGNIR KJALLARI							
Teikn.nr.	Tilvisun á teikningu	Br.	Dags.	Eðli breytingar	Br.	Yf.	Samþ.	Hannað VP	Teiknað E.R.S.	Yfirfarið J.E.	Samþykkt Vikar Pétursson	Dagsetning FEB 1980	Verk nr. 79.079	Teikn. nr. 3.02	1
			31.07'80	INNTAK FÆRT INN Á TKN	V.P.		VP								
			23.07'80	LAMPAR FÆRÐIR NÆR VEGG	V.P.		VP								