RISHÆÐ, GRUNNMYND, 1:50

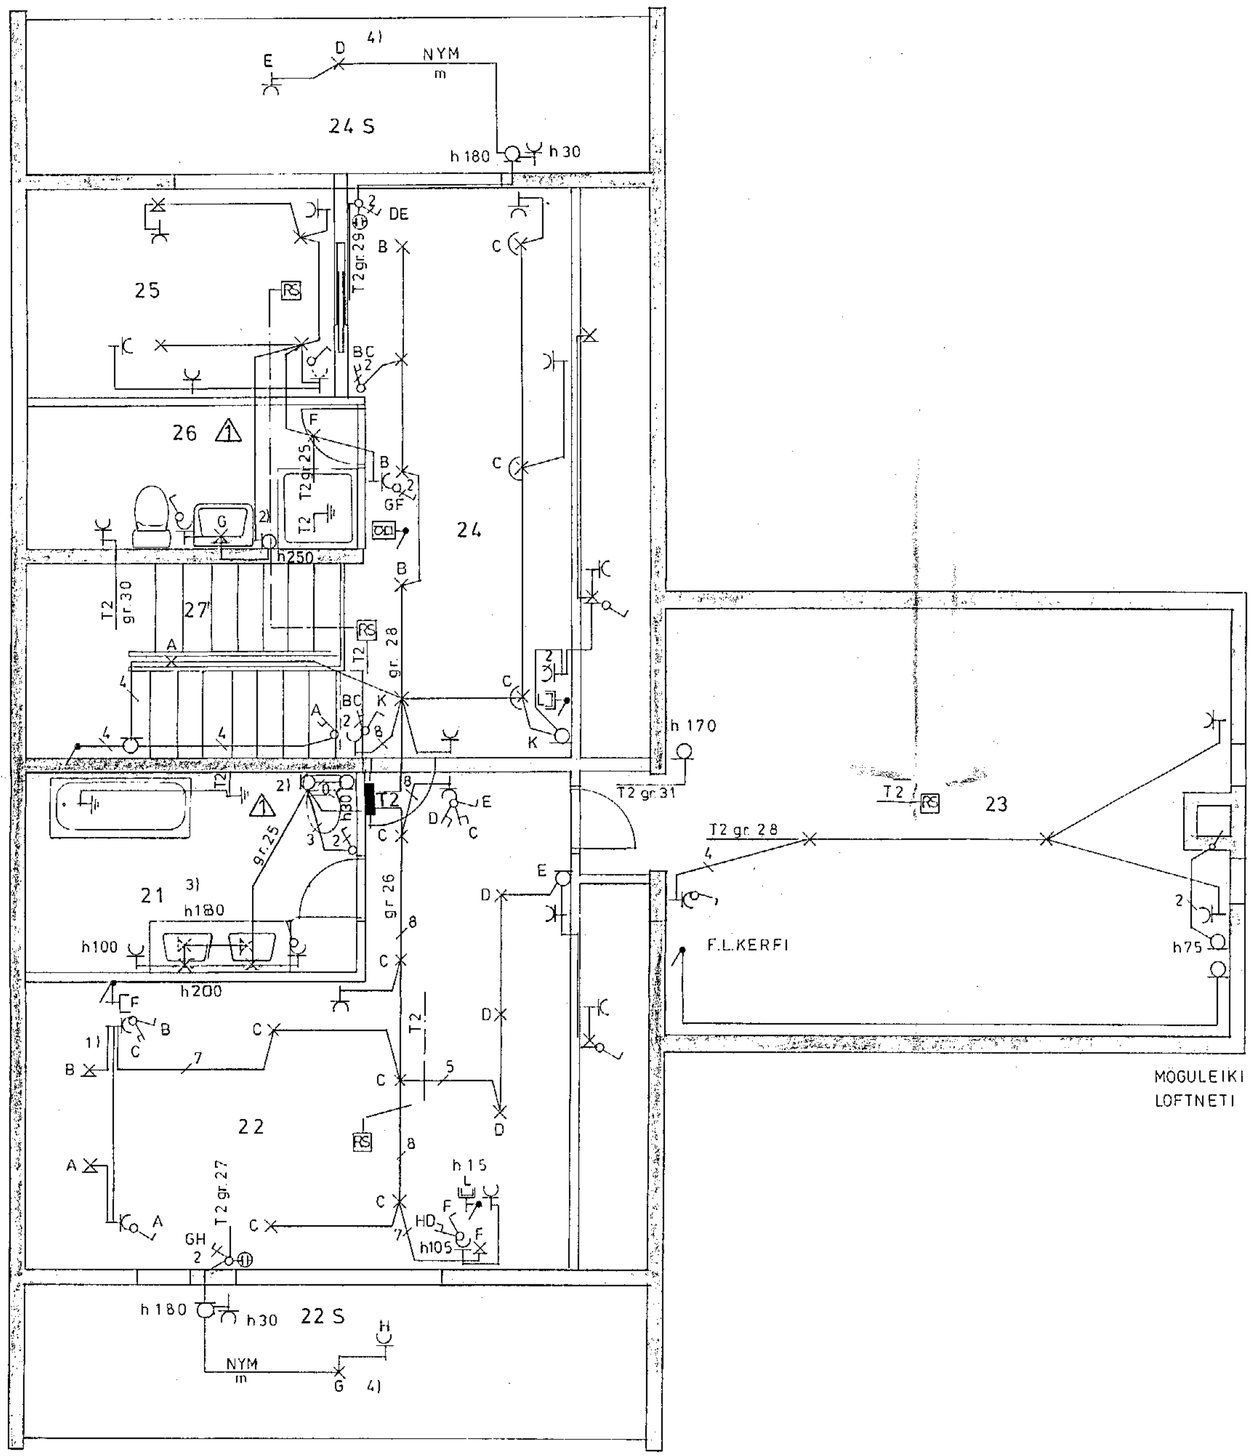

21 BAÐHERBERGI
22 HJÓNAHERBERGI
22 S SVALIR
23 GEYMSLA
24 LEIKHERBERGI
24S SVALIR
25 BARNAHERBERGI
26 BAÐHERBERGI

SKÝRINGAR

Á SVÖLUM ER HAFÐUR MÖGULEIKI Á GEISLAHITARA.
LJÓS OG TENGILL Á SVÖLUM KOMI Í BITA.
SJÁ FREKARI SKÝRINGAR Á TEIKN NR. 3.03.

1) SJÁ SÉRTEIKN. ARKITEKTS
2) FYRIR LÝSINGU Í BITALOFTI
3) VIÐ NÁKVÆMA STAÐSETNINGU SKOÐIST TEIKN. ARKITEKTS.
4) LAMPI KOMI MILLI BITA.

Teikn.nr.	Tilvísun á teikningu	Br.	Dags.	Eðli breytingar	Br.	Yf.	Samþ
		1	23.07.'80	LÖGN Á SALERNUM	V.P.		

VERKFRÆÐISTOFA SIGURÐAR THORODDSEN hf.
VERKFRÆÐIRÁÐGJAFAR FRV
105 Reykjavík, Ármúli 4 Sími: (91) 8 44 99 Fjarriti 2040 vst is
600 Akureyri, Glerárgata 36 Sími: (96) 2 25 43
310 Borgarnes, Berugata 12 Sími: (93) 73 17
400 Ísafjörður, Fjarðarstræti 11 Sími: (94) 37 08

TRYGGVI ÓLAFSSON
HÁIHVAMMUR 13, HAFNARFIRÐI
RAFLAGNIR
RISHÆÐ

Hannað	Teiknað	Yfirfarið	Samþykkt	Dagsetning	Verk nr.	Teikn nr.
V.P.	E.R.S	J.S.	Ólafur Petersson	FEB. 1980	79.079	3.04 1