HAIHVAMMUR NR. 15 HAFNARFIRÐI M 1:100

Samþykkt á fundi byggingarnefnd. þ. 17/9 1980
BYGGINGAFULLTRÚI
Í HAFNARFIRÐI

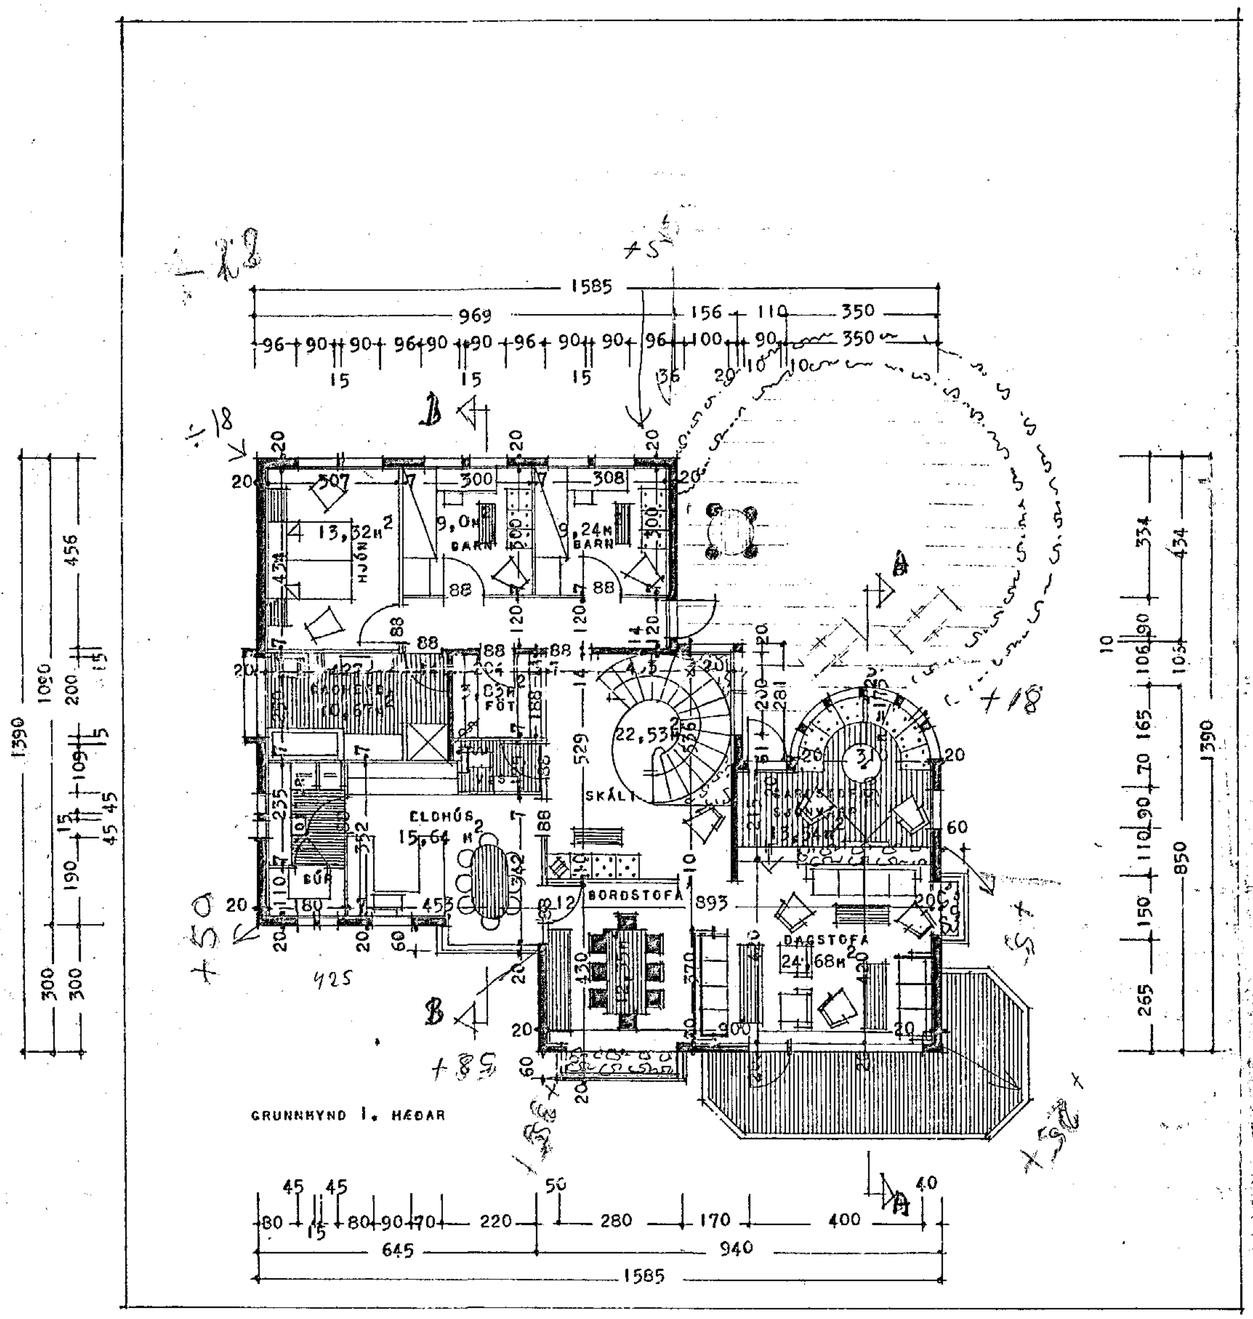

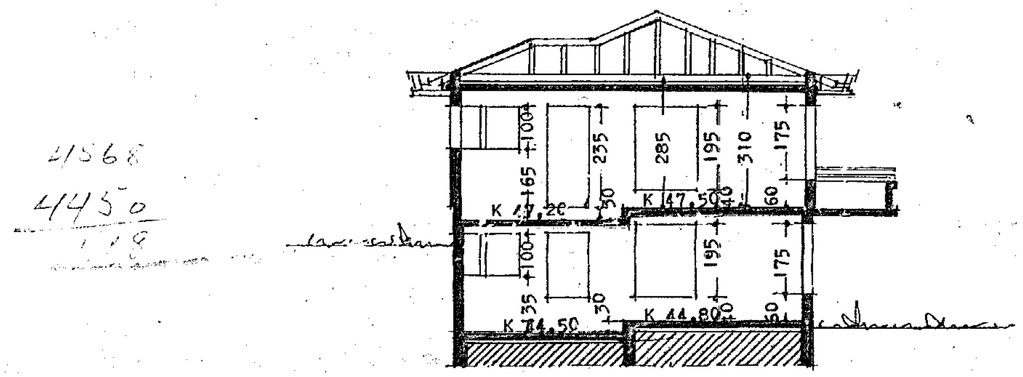

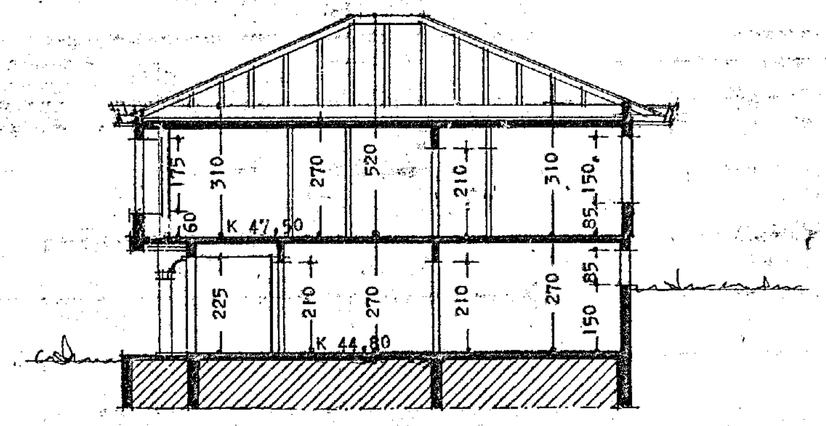

REYKJAVÍK I SEPTEMBER 1980

Sigurður Sveinsson