


**SKÝRINGAR:**

STEYPUGÆÐI S-160 Í UNDIRSTÖBUM OG GÓLFPLÖTU  
 MINNSTA FYKKT PLÖTU = 12 CM  
 STEYPUSTYRKTARSTÁL KS 40 MERKT -K  
 REIKNAD ER MEÐ AÐ UNDIRSTÖÐUR  
 STANDI A JAFNÖSTU HRAUNI  
 UNDIR GÓLFPLÖTU SKAL KOMA FYRIR RAKAVARNARLAGI  
 OG EINANGRUM SAMKV. BYGGINGASAMP.

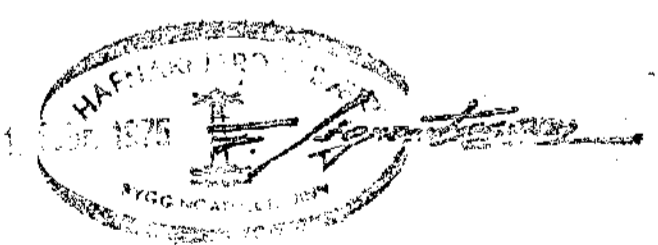

*Breyting á teikn. nr. 1. eftir  
 Steingr. Th. Þorleiksson.*

GÍSLI FRÍÐJÓNSSON M.F.Í.		
HEIÐVANGUR 6 HAFNARFIRÐI		
Mál	1:20 1:50	BYRÐARPOL:
Dags.	FEB. 1975	UNDIRSTÖÐUR
Nr.	101	Gísli Friðjónsson