



Heiðvangur 7 Hafnarfirði

Samykkt sem frávik frá staði IST 81, samkvæmt sérstöku samkomulagi við Rafmagnseftirlit ríkisins og Húsnæðismálastofnun ríkisins. Sú kvæð er á, að allir tenglar séu jarðbundnir og að lagn sé að öllu öðru leyti í samræmi við reglugerð Rer frá 1.7.72 og fyrirfalli R.H.
Gildir aðeins fyrir teikningar frá Húsnæðismálastofnun ríkisins.

Skjalnúmer nr. 21169 Teikning nr. 1-150
Samþykkt þ. 21.11.1973
R. F.V. J.U. og NAR JARÐ. I.
Björn J. Gunnarsson
L. Húsnæðismálastofnun

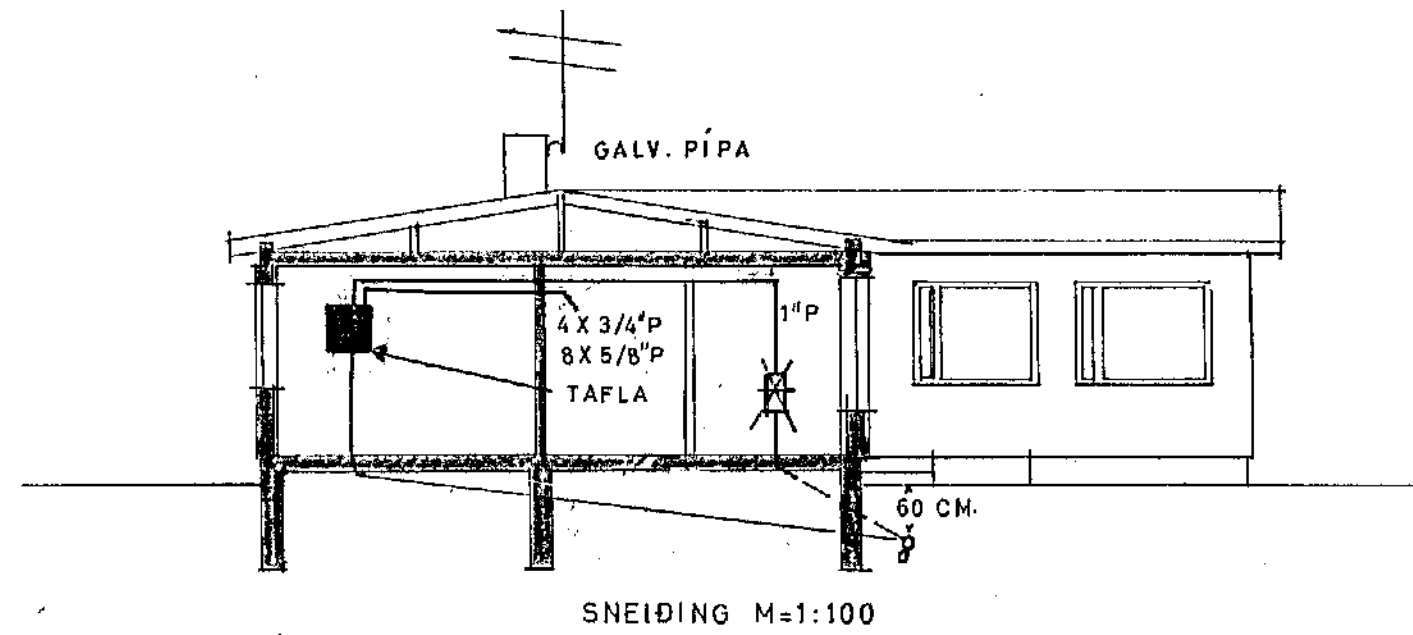


SNEIDING M=1:100

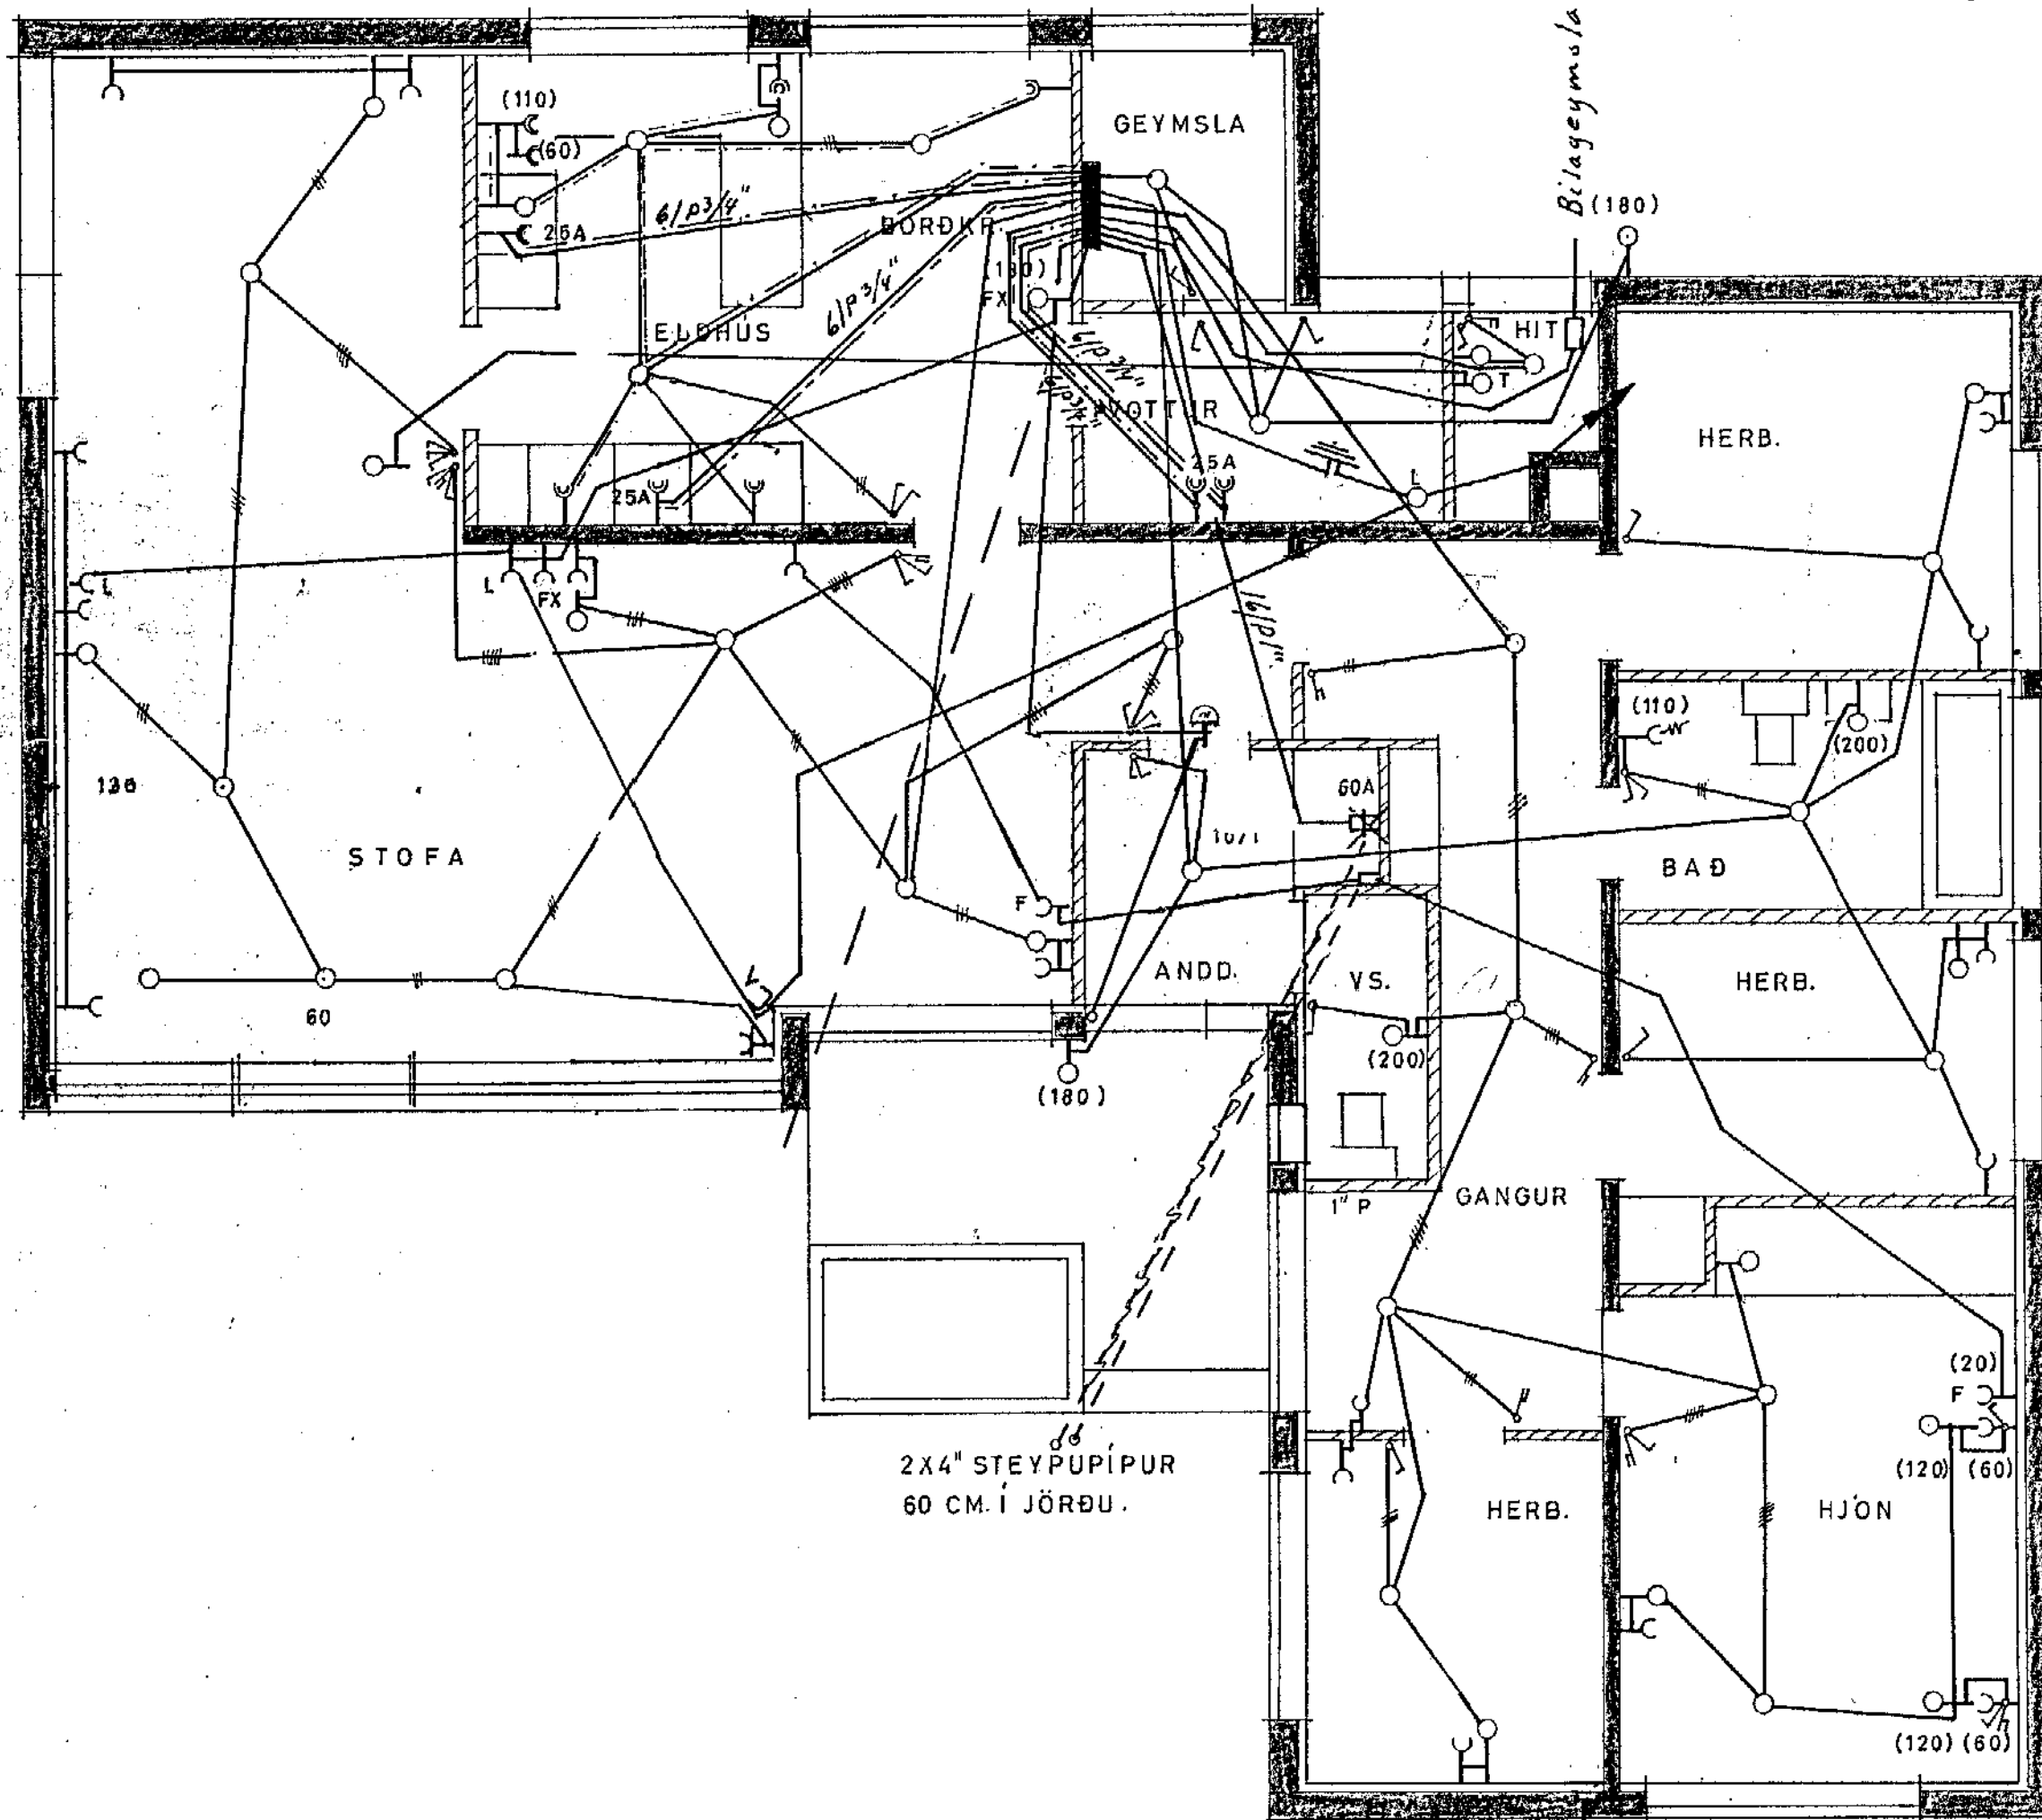

2X4\"/>

- SKÝRINGAR:
- 1 ROFAR 110 CM. FRÁ GÓLFI.
 - 2 TENGLAR 20 " " NEMA:
 - 3 " 110 " " YFIR ELDHÚSBORÐI OG Í ÞVOTTI.
 - 4 " 70 " " FYRIR HELLUR BAKAROFN UNDIR TÆKJUM. (SÞÁ INNRETTINGA TEIKN.).
 - 5 VEGGLJÓÐ 165 " " NEMA ANNAÐ SÉ SÝNT Í SVIGUM.
 - 6 " 135 " " HITALÍÐI: T.
 - 7 " 20 " " LOFTNET: L, HÁTALARI: FX, SIMI: F.
 - 8 " 110 " " RAKVÆLATENGILL: C-W
 - 9 VARKASSI NR. 113 FRÁ J.B.P. EDA SAMSVARANDI.
 - 10 Sá annars ekki getið eru lagnar m. 5/8\"/>

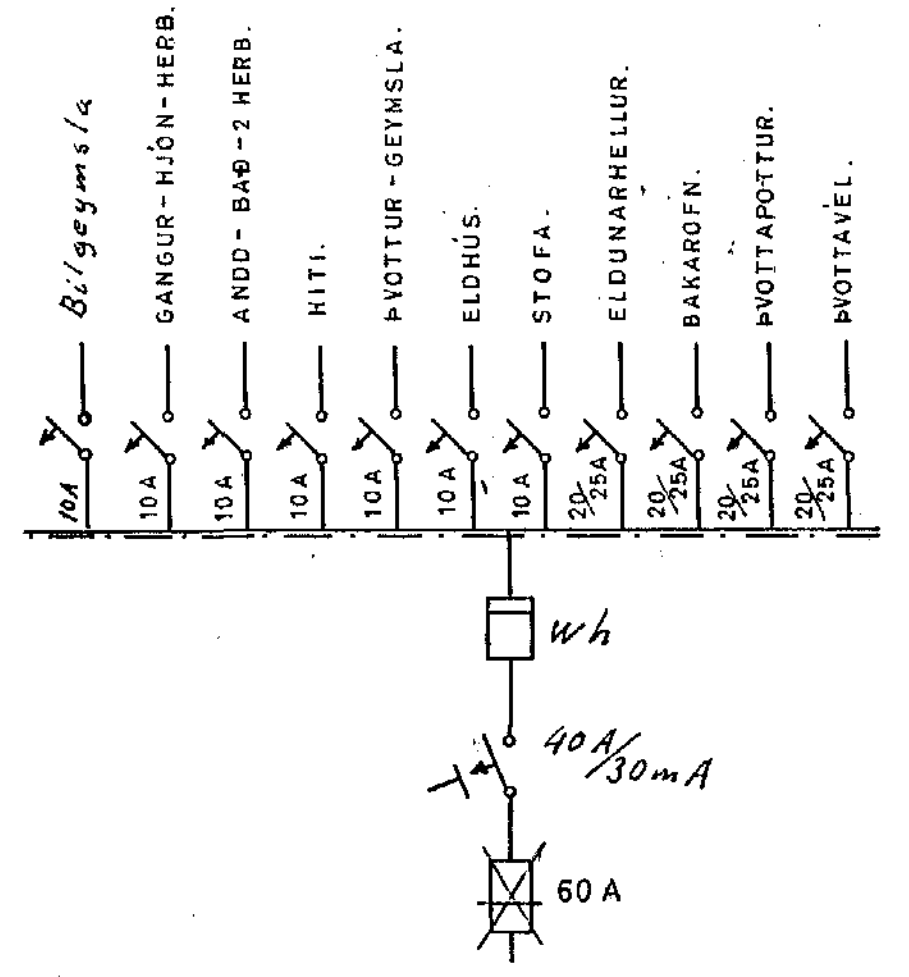

ÓLAFUR TÓMASSON VERKFR.		
HÚSNÆÐISMÁLASTOFNUN RÍKISINS.		
EINBYLISHÚS.		VERK NR. 78
RAFLÖGN.	M=1:50.	BLAÐ 1 AF 2
DES. 1965	'AM.	NR. 369/1

Viðbít í ág. 73 bilgeymsla B.S.