



Heiðvangur 9. Kalmarfjörður.

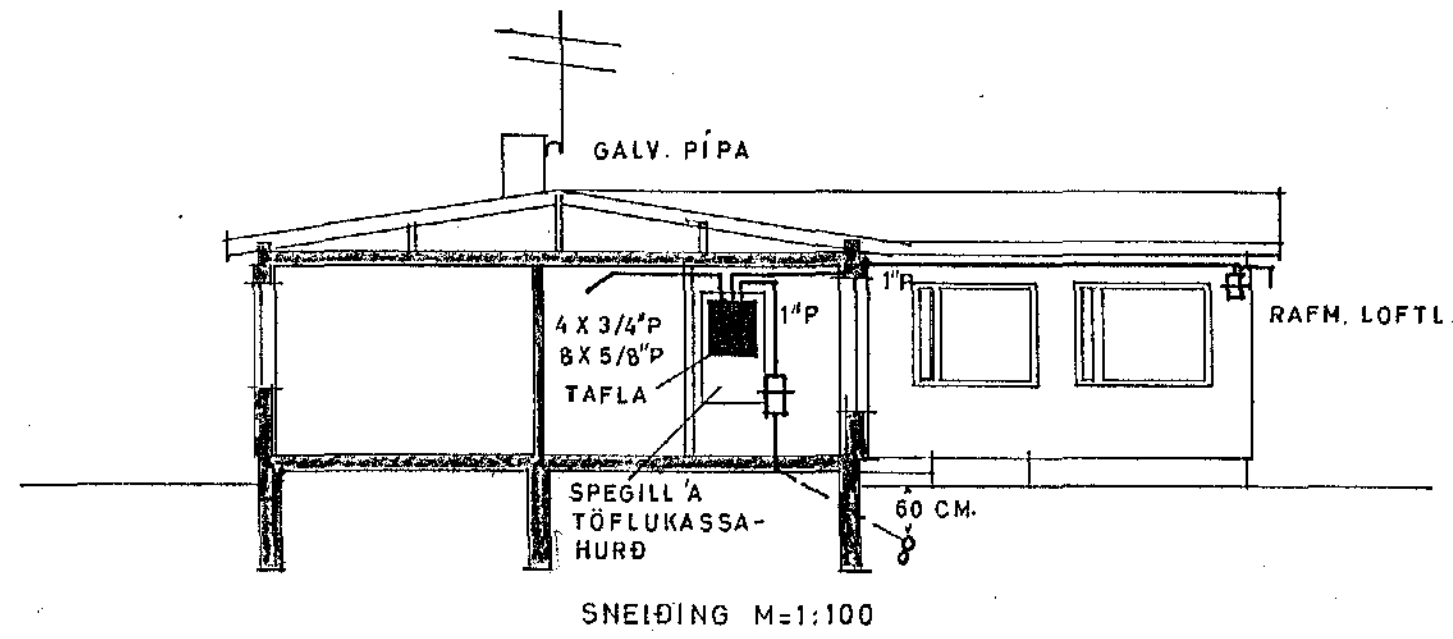

SNEIÐING M=1:100

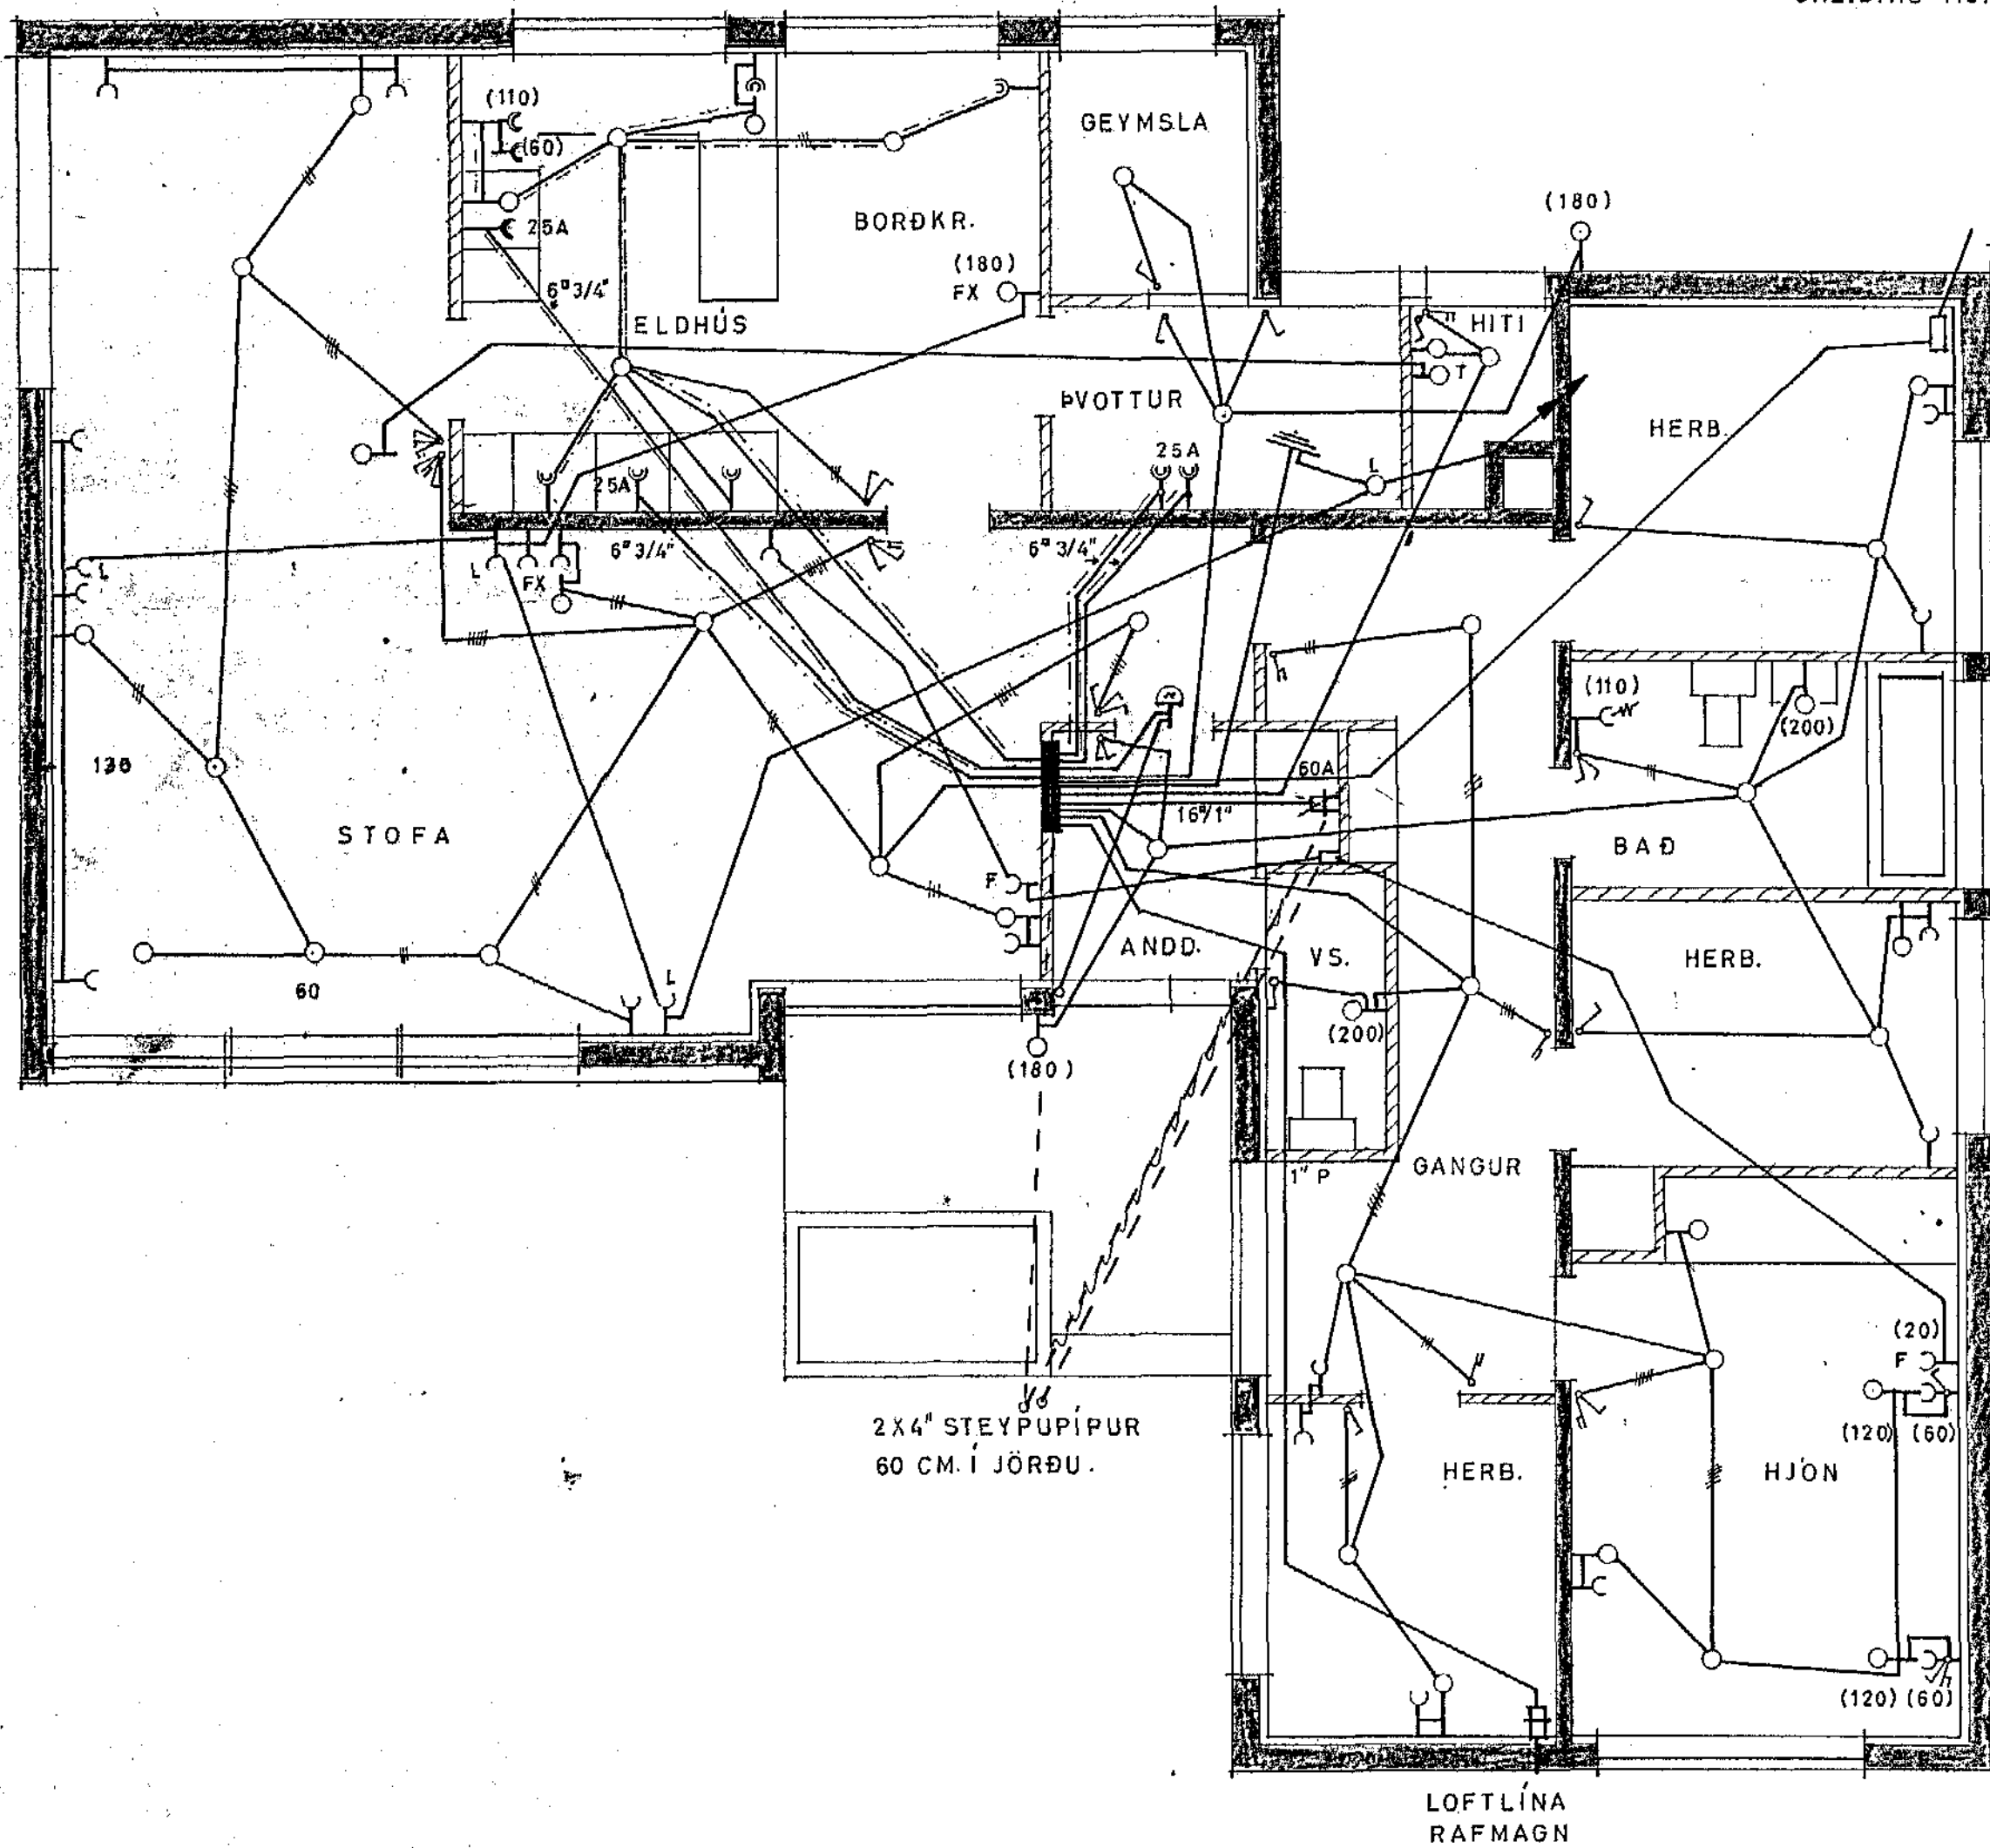


Bilskúr
Innlaksrör endi í töflukassa

Húsvétt nr. 229A Teikning nr. 1483
Samþykkt þ. 13. 2. 1974
f. h. RAFV. J. U. HA. NAR JARÐAR
Rafv. J. U. Ha. Nar Jarðar
Littiritsmálg. rannagna

Ísnök samþykkt 12.12. 1974
f. h. RAFV. J. U. HA. NAR JARÐAR
Rafv. J. U. Ha. Nar Jarðar

- SKÝRINGAR:
- 1 ROFAR 110 CM. FRÁ GÓLFI.
 - 2 TENGLAR 20 " " NEMA:
 - 3 " 110 " " YFIR ELDHÚSBORÐI OG Í PVOTTI.
 - 4 " 70 " " FYRIR HELLUR BAKAROFN UNDIR TÆKJUM. (SJA INNRETTINGA TEIKN.).
 - 5 VEGGLJÓŠ 165 " " NEMA ANNAÐ SÉ SÝNT Í SVIGUM.
 - 6 135 " " HITALÍÐI: T.
 - 7 20 " " LOFTNET: L, HATALARI: FX, SIMI: F.
 - 8 110 " " RAKVÉLATENGILL: -C*
 - 9 VARKASSI NR. 113 FRÁ J.B.P. EDA SAMSVARANDI.
 - 10 SÉ ANNARS EKKI GELIÐ EIU LAUGAR MA 3.1.52 og búnaður getur fyrir umk. 10A miðstraum

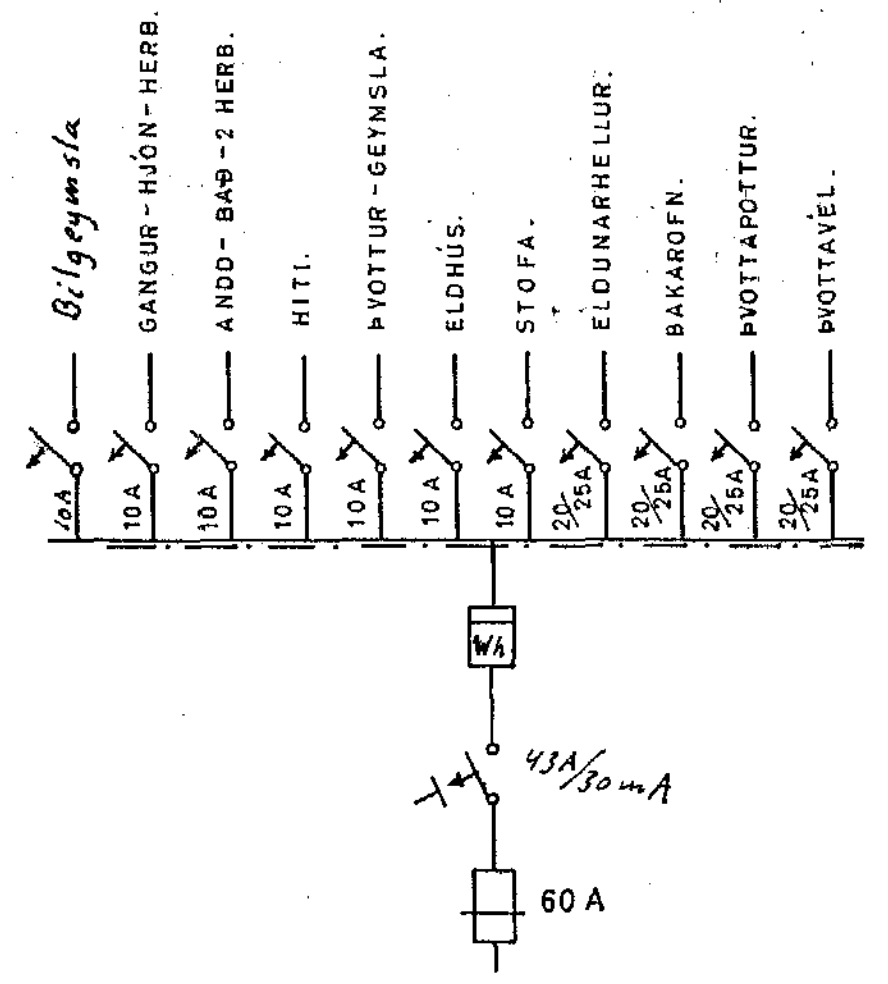

ÓLAFUR TÓMASSON VERKFR.		
HÚSNÆÐISMÁLASTOFNUN RÍKISINS.		
EINBÝLISHÚS.		VERK NR. 78
RAFLÖGN.	M=1:50.	BLAÐ 1 AF 1
DES. 1965	AM.	NR. 369/11