


GRUNNMYND 1:50.

Veggjaþykkt sökka breytt í 20 í 25 cm

SKÝRNINGAR SJÁ BLAÐ NR. 02

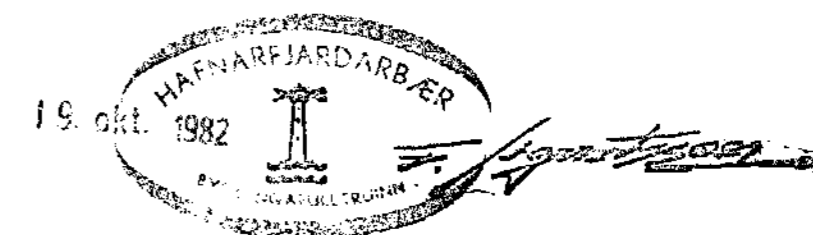

SUNDHÖLL HAFNARFJARÐAR.	DAGS. 18.08.82
	REIKN.
UNDIRSTÖÐUR - VIÐBYGGING.	TEIKN. <i>[Signature]</i>
MELIXV 1:50	VERK NR. 8227
SIGURÐUR ÞORLEIFSSON TÆKNIFRÆÐINGUR F.T.F.I.	BLAÐ NR. 01
STRANDGÖTU 11 HAFNARFJARÐAR SIMI 54751	