


HJALLABRAUT (2174)

(2164)

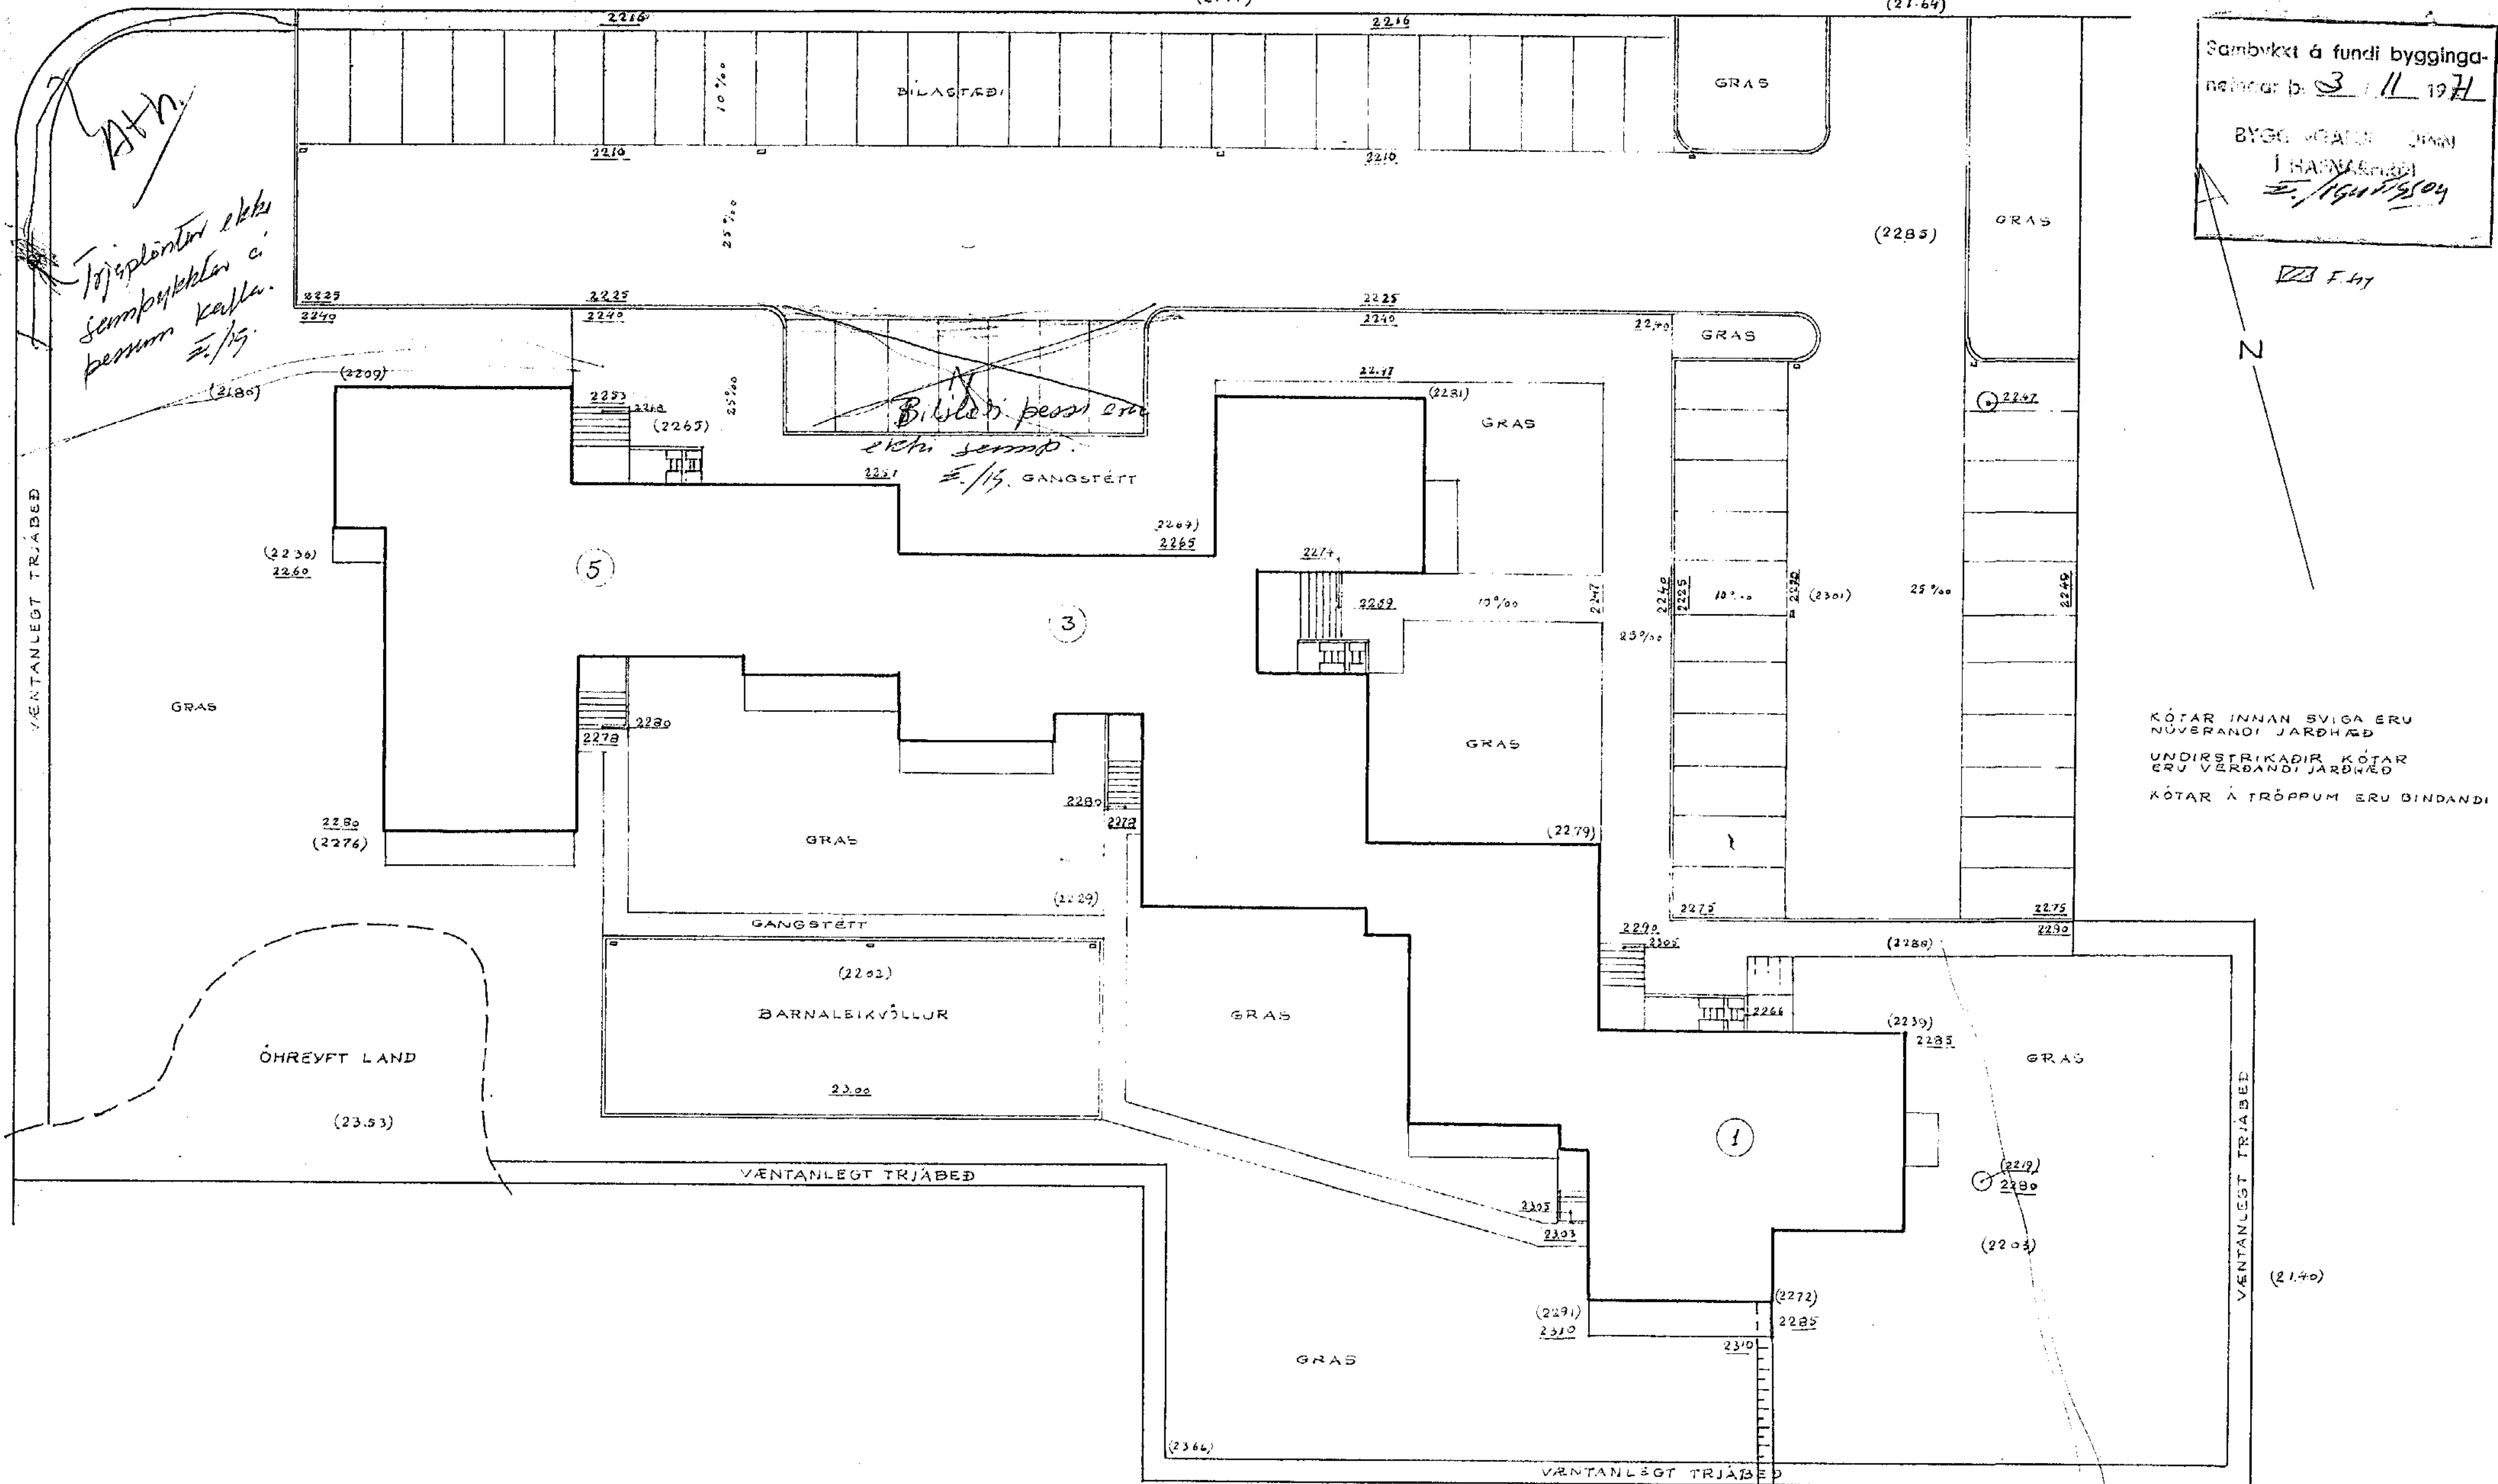

Sambærkt á fundi bygginga-
ráðsins d. 3. 11. 1971
BYGGINGARFRAGA
I HAFNARFIRÐI
E./19. 1971

F. 117

N

KÓTAR INNAN SVIGA ERU
NUVERANDI JARÐHÆÐ
UNDIRSTRÍKADIR KÓTAR
ERU VERDANDI JARÐHÆÐ
KÓTAR Á TRÖPPUM ERU BINDANDI

Alfredur A.H. Skarphæðingur 5. 11. 71. A.K. **HJALLABRAUT 1-5 HAFNARFIRÐI**
Engur aðgangur er til A.K.

LÖDAUPPDRÁTTUR :
BILASTÆÐI, GANGSTÉTTAR, GRAS, BARN-
LEIKVÖLLUR OG ÓHREYFT LAND
MÁLKVÆÐI = 1:200

Kopuð d. 1. október 1971

Baldur Marínsson sími 40453