HJALLABRAUT 62 & ~~64~~

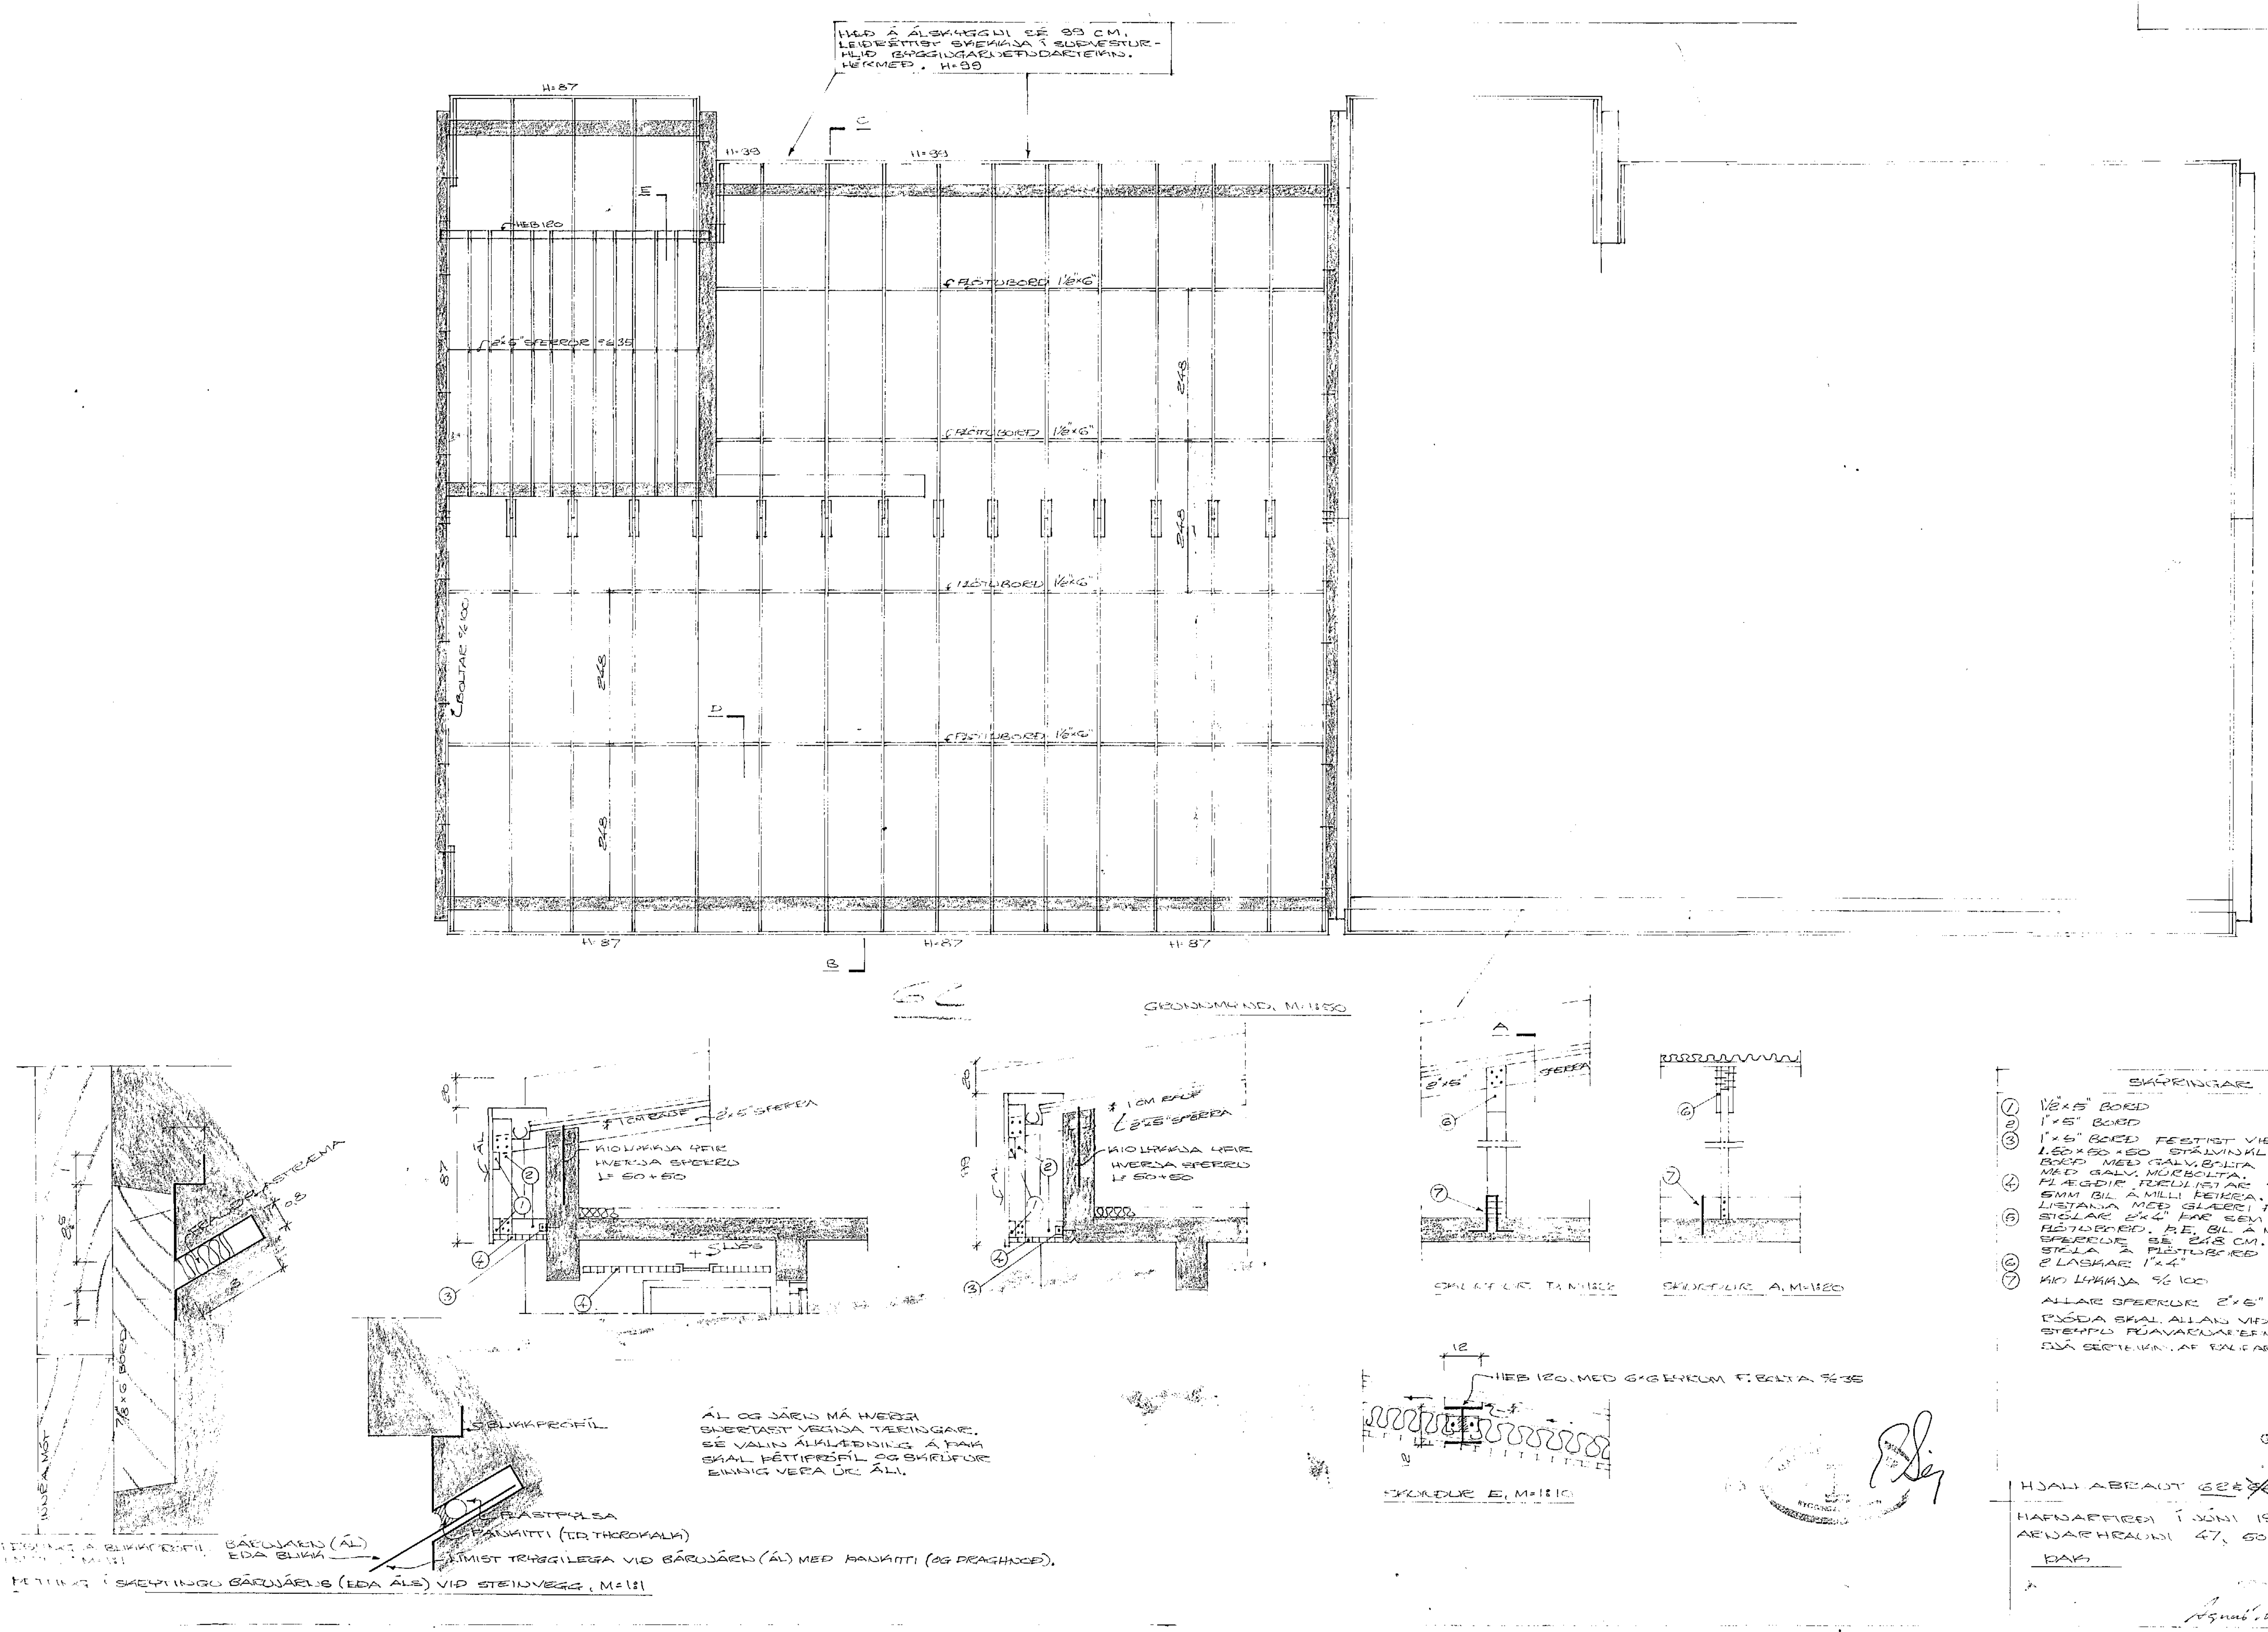

SKÝRINGAR

1. 1/2"x5" BORÐ
2. 1"x5" BORÐ
3. 1"x5" BORÐ FESTIST VIÐ VEGG MEÐ L 50x50x50 STÁLVINKLI BOLTAÐRI VIÐ BORÐ MEÐ GALV. BOLTA OG VIÐ VEGG MEÐ GALV. MÚRBOLTA.
4. PLÆGÐIR FURULISTAR 45x20 MM. 5MM BIL Á MILLI ÞEIRRA. RJÓÐA SKAL LISTANA MEÐ GLÆRU FÚAVARNAREFNI.
5. STÓLAR 2"x4" ÞAR SEM SPERRA KROSSAR PLÖTUBORÐ. Þ.E. BIL Á MILLI STÓLA UNDIR SPERRUR SÉ 248 CM. BIL Á MILLI STÓLA Á PLÖTUBORÐ MEST 100 CM.
6. 2 LASKAR 1"x4"
7. KIOLHAKJA % 100

ALLAR SPERRUR 2"x5" % = 100 MEST.

RJÓÐA SKAL ALLAN VIÐ ER SNERTIR STEYPU FÚAVARNAREFNI.

SJÁ SÉRTEIKN. AF ÞAKFALI Á GAFL.

HJALLABRAUT 62 & ~~64~~

HAFNARFIRÐI Í JÚNÍ 1976

ARNARHRAUNI 47, 50587

ÞAK

Ágnar Magnússon FVFÍ