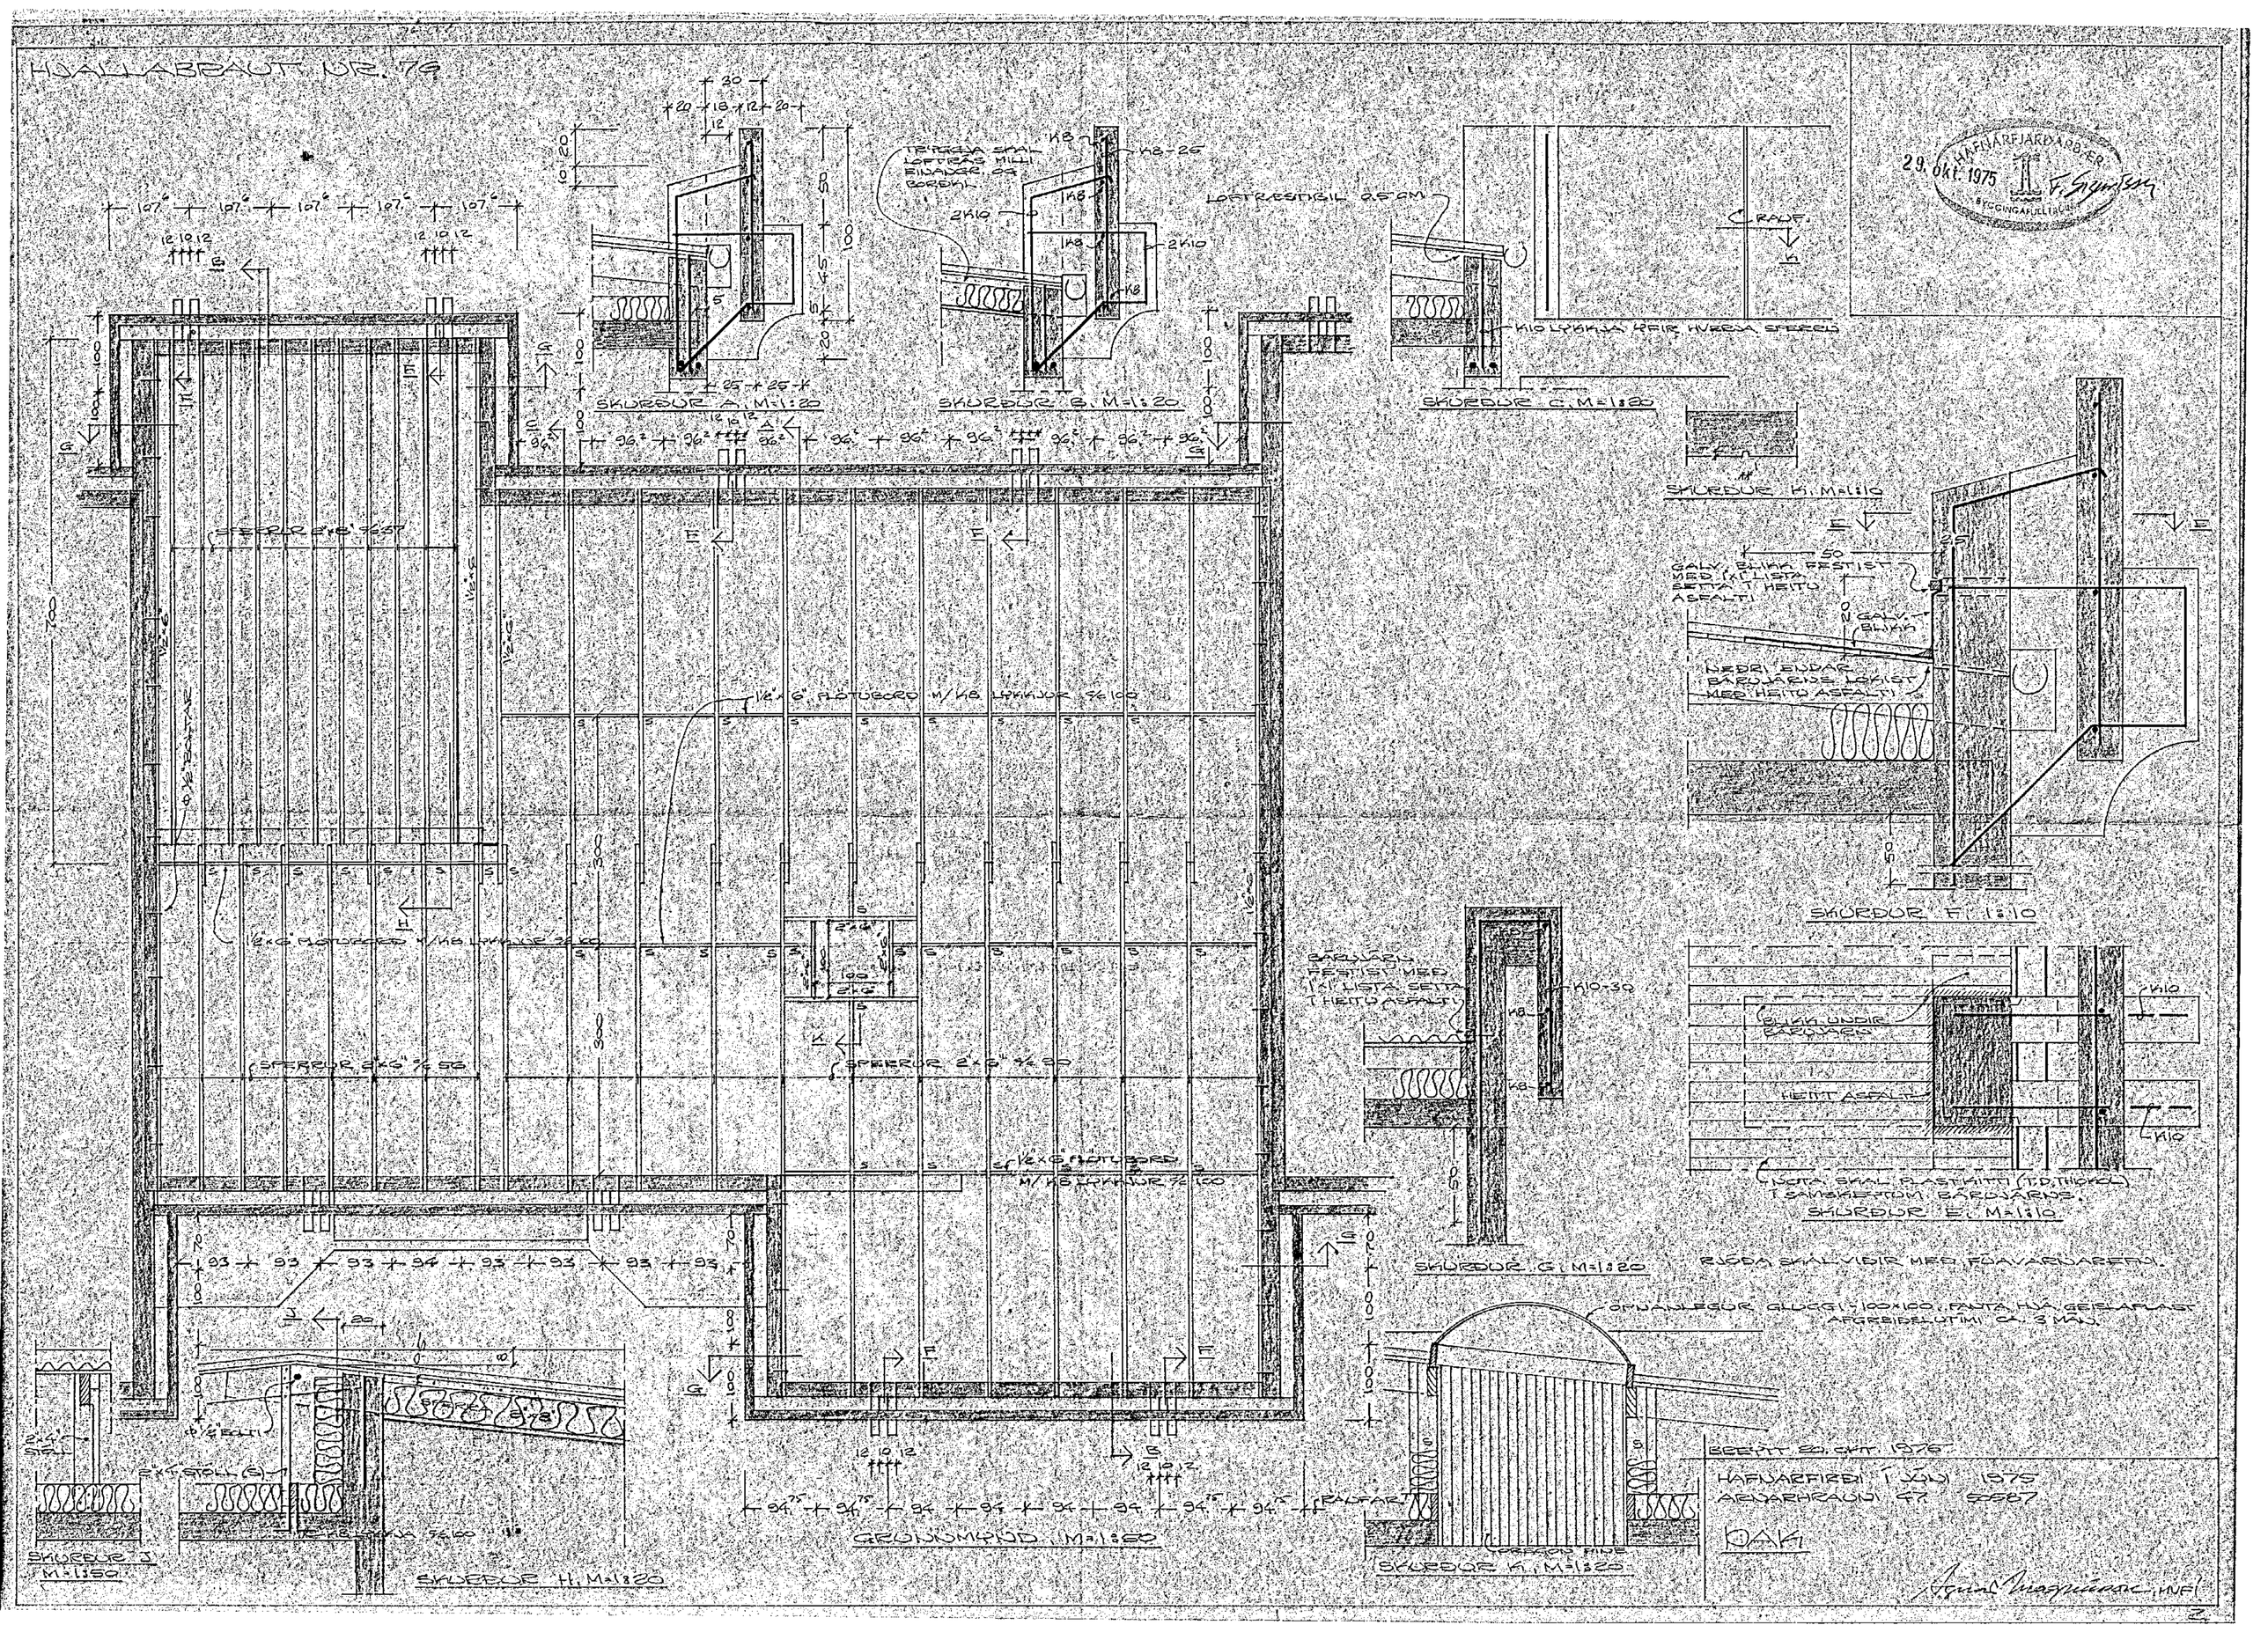
HJALLABRAUT NR. 79
SKURÐUR A, M=1:20
SKURÐUR B, M=1:20
SKURÐUR C, M=1:20
SKURÐUR K, M=1:10
SKURÐUR F, 1:10
SKURÐUR E, M=1:10
SKURÐUR G, M=1:20
SKURÐUR J, M=1:50
SKURÐUR H, M=1:20
GRUNNMYND, M=1:50
SKURÐUR K, M=1:20
LOFTRÆSTIGIL 0,5 CM
RAUF
GALV. BLIKK FESTIST MEÐ 1"x1" LISTA SETTA Í HEITU ASFALTI
NEÐRI ENDAR BÁRUJÁRNS LOKIST MEÐ HEITU ASFALTI
BÁRUJÁRN FESTIST MEÐ 1"x1" LISTA SETTA Í HEITU ASFALTI
BLIKK UNDIR BÁRUJÁRN
HEITT ASFALT
NOTA SKAL PLASTKITTI (T.D. THIOKOL) Í SAMSKEYTUM BÁRUJÁRNS.
RJÓÐA SKAL VIÐIR MEÐ FÚAVARNAREFNI.
OPNANLEGUR GLUGGI 100x100, FANTA HJÁ GEISLAPLAST AFGREIÐSLUTÍMI CA. 3 MÁN.
BREYTT 20. OKT. 1976
HAFNARFIRÐI 1 JÚNI 1975
ARNARHRAUNI 47 50587
DAK
29. okt. 1975
HAFNARFJARÐARBÆR
BYGGINGAFULLTRÚI