


HJALLABRAUT

FYRIRHUGAD TRJABED

HÖLL

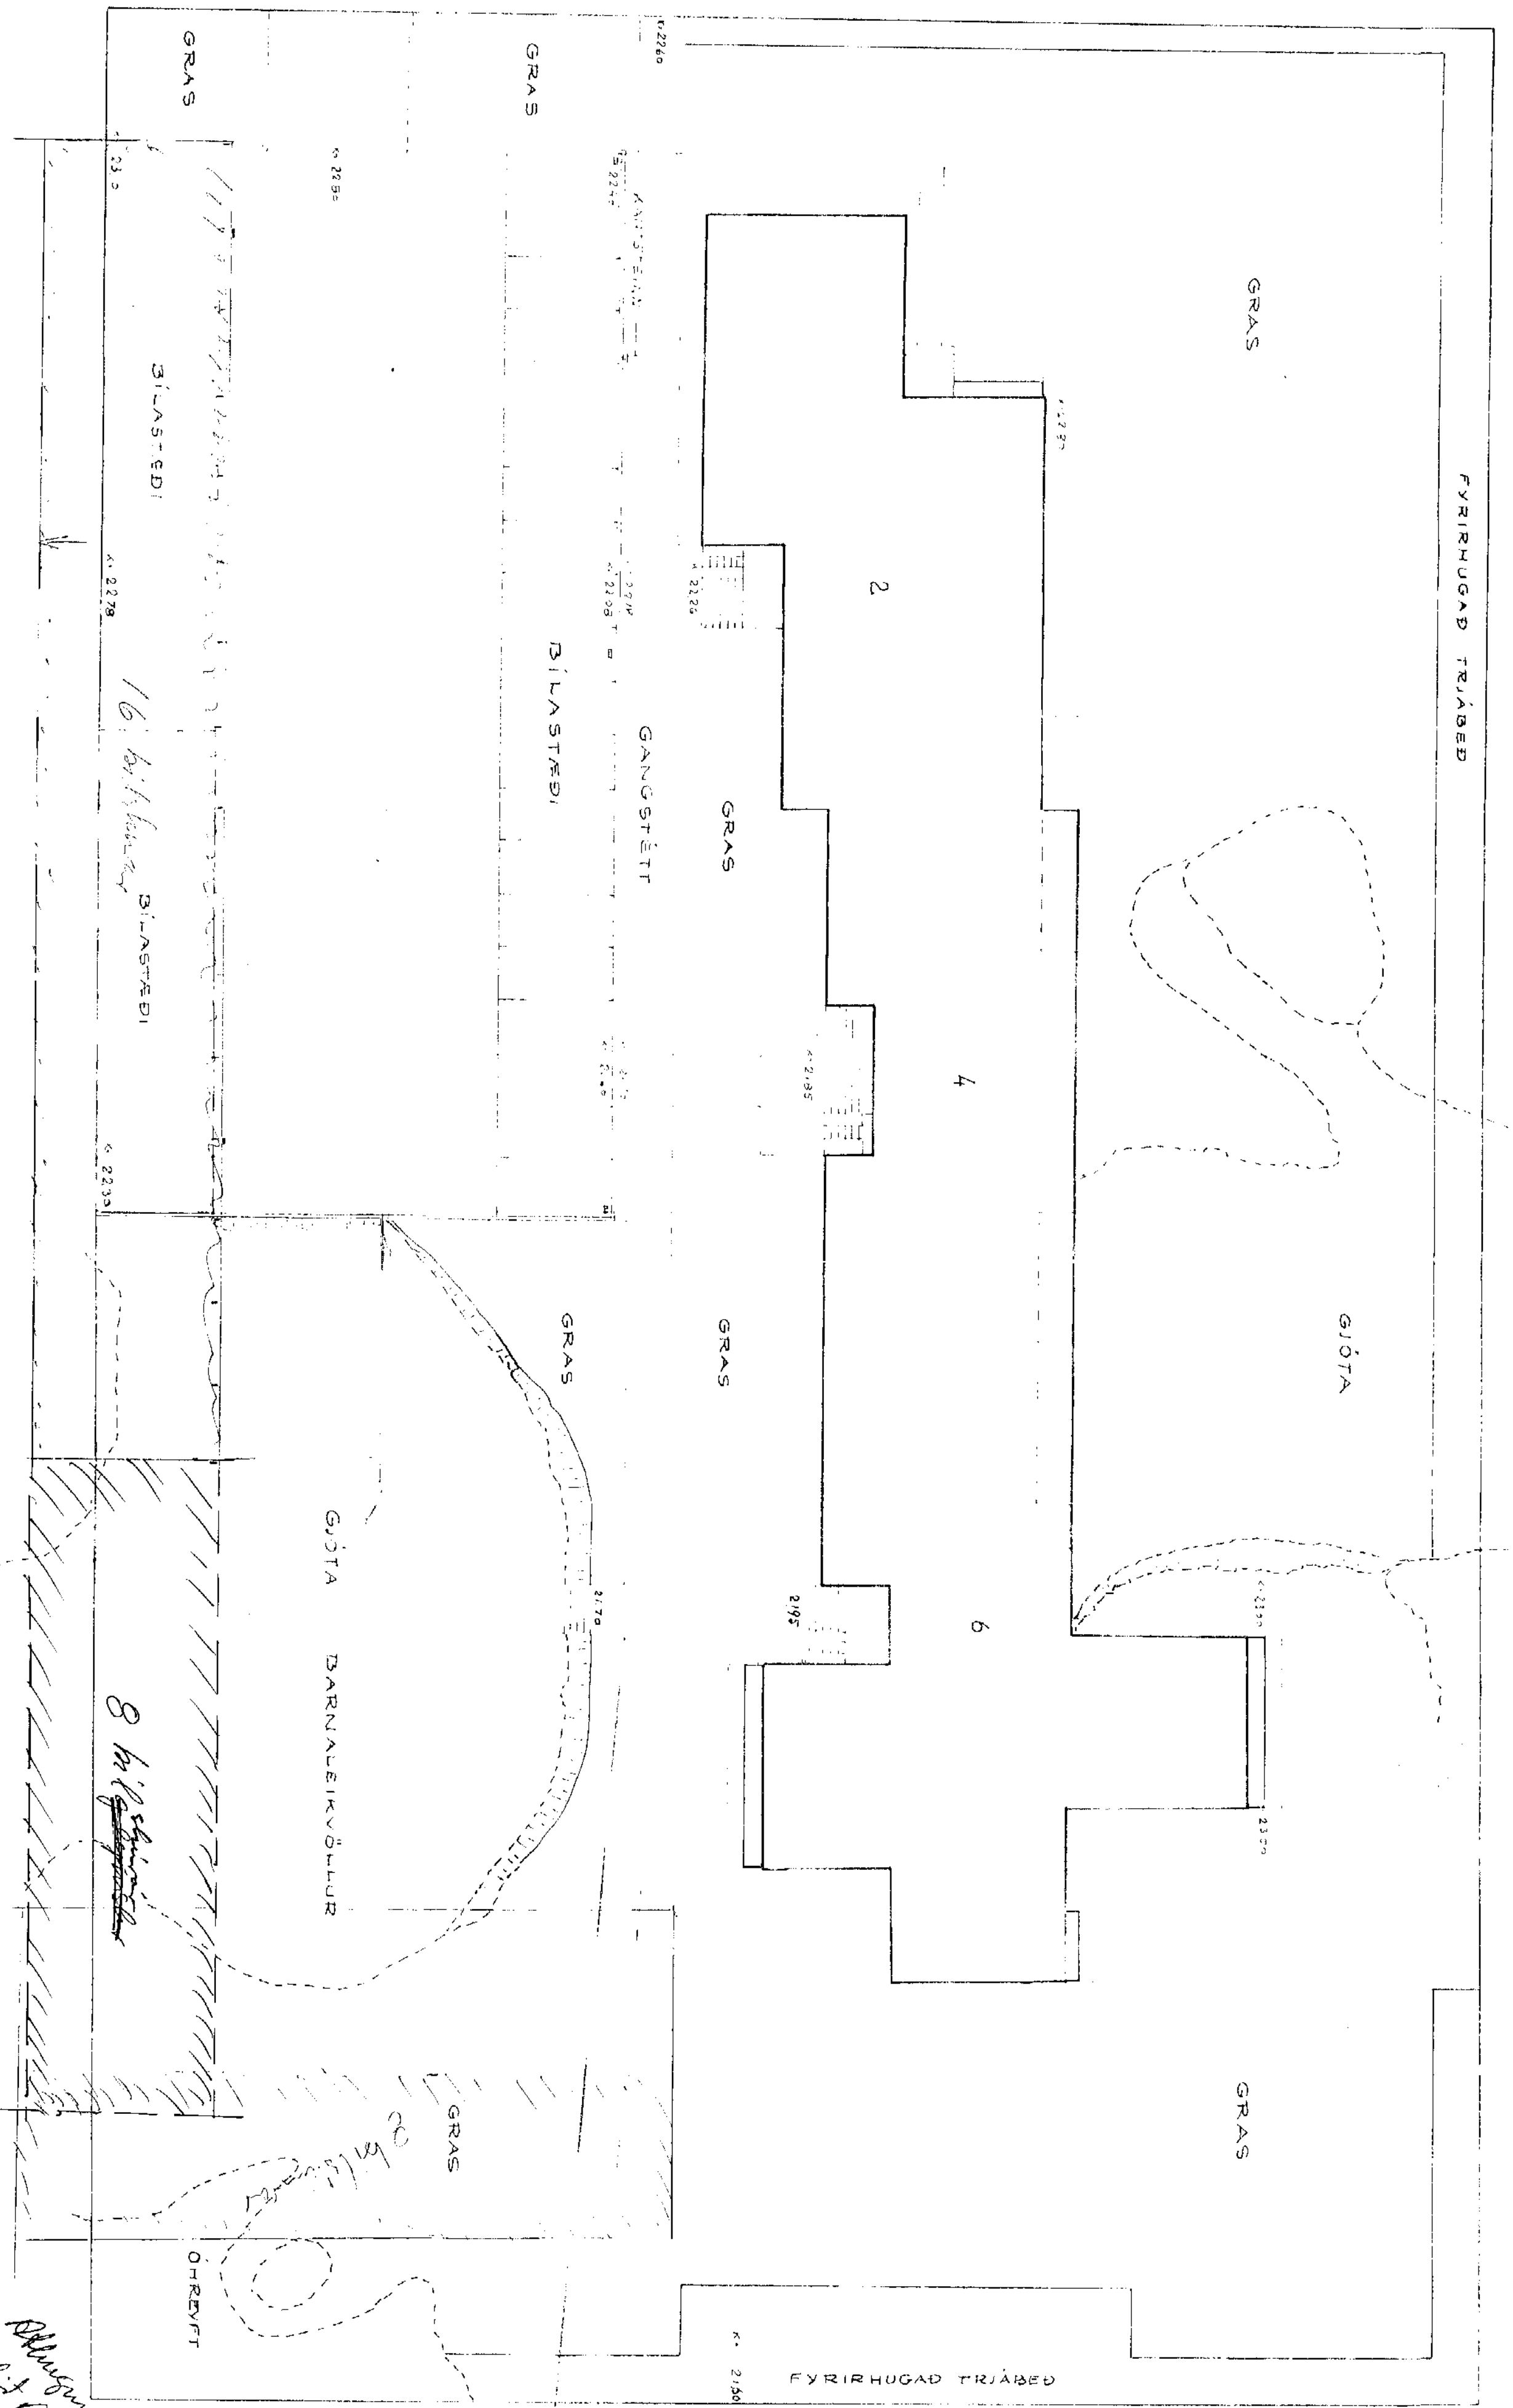

16 bílastæði

8 bílastæði

GJÓTA BARNALEIKVÖLLUR

GRAS

HJALLABRAUT 2, 4, 6  
 HAFNARFIRÐI  
 UPPDRÁTTUR AF LÖB MELIKV. 4:200  
 BÍLASTEÐI, GANGSTÉTT, BARNALEIKVÖLLUR,  
 GRAS OG ÖHREYFT LAND. BLAD 1 AF

HJALLABRAUT 2, 4, 6 HAFNARFIRÐI

UPPDRÁTTUR AF LÖB MELIKV. 4:200

BÍLASTEÐI, GANGSTÉTT, BARNALEIKVÖLLUR, GRAS OG ÖHREYFT LAND. BLAD 1 AF

Korþáttur 1. febrúar 1971  
Ráðdur Harriðsson Smi 40433

Allt samþykkt af Rósa í október  
 Teikt þessi í skjalabókunum 257/10  
 og 261/10 og leiddur  
 samþykkt þess.