


GRUNNMYND PAKS • 1:50

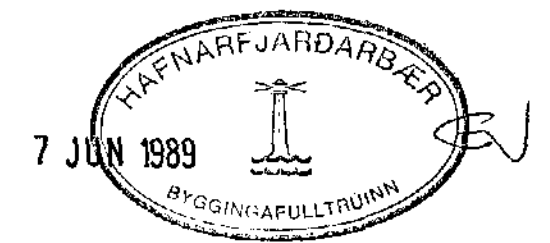

02	6. 6. 89	MENIR FARELUR Í STIGAGANGI	
01	21. 05. 89	SPEKKUSTÆÐ BRETTF. NEÐUR ÚT ANNAK Í STIGAGANGI	
BR. NR.	DAGS	EDLI BRETTINGAR	SIGN.
		HJALLABRAUT 33 HAFNARFIRÐI	DAGS. FEBR. 1981
		GRUNNMYND PAKS.	HANNAÐ
		MELIKV. A1:50	TEIKNAD. 80.
		SIGURÐUR ÞORLEIFSSON TEKNIFRÉÐINGUR F.T.F.I.	VERK NR. 8717
		STRANDGÖTU 11 HAFNARFIRÐI SÍMI 54751	BLAD NR. 1-11