



GRUNNMYND LOFTPLÖTU 1:50

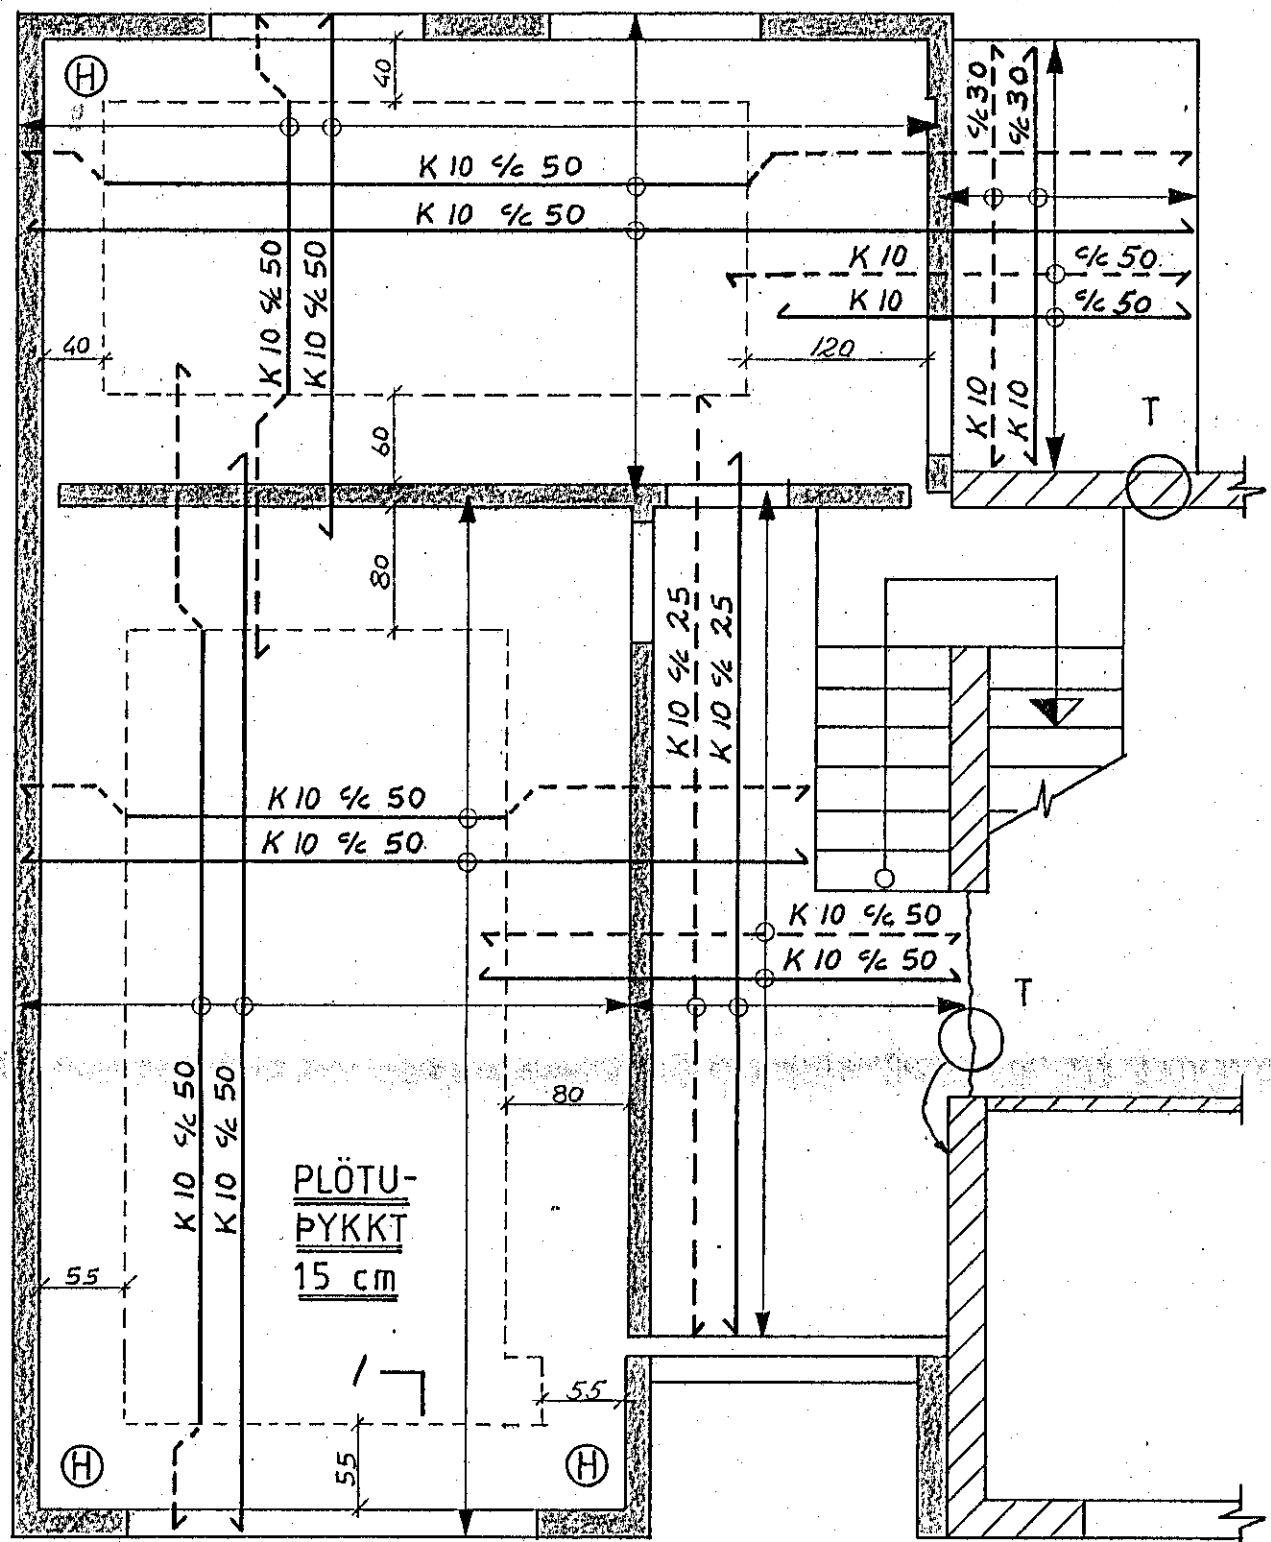

LÁRÉTT SNID Í REYKHÁF 1:20

TENGIJÄRN 2 stk KS 10 (SUDUHEFT KAMBSTÁL Ks 40 S) BEYGD 1 U 1/2 25

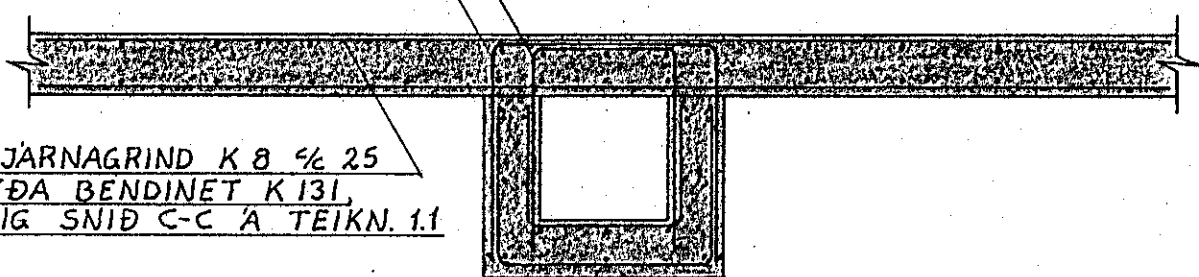


TVÖFÖLD JÄRNAGRIND K 8 1/2 25
1 KROSS EÐA BENDINET K 131,
SJA EINNIG SNID C-C Á TEIKN. 1.1

JÄRN Í REYKHÁF:

LÁRÉTT JÄRN 2 stk KS 10 (SUDUHEFT KAMB-STÁL Ks 40 S) BEYGD 1 U 1/2 25.
LÖDRETT JÄRN K 10 1/2 BREYTILEG, SJA STAÐ-
SETNINGU Á TEIKNINGUNNI.

SNID Í SÚLU UNDIR SVÖLUM 1:20

TVÖFÖLD JÄRNAGRIND K 10 1/2 25 #
LYKKJUR R 10 1/2 25 L=120

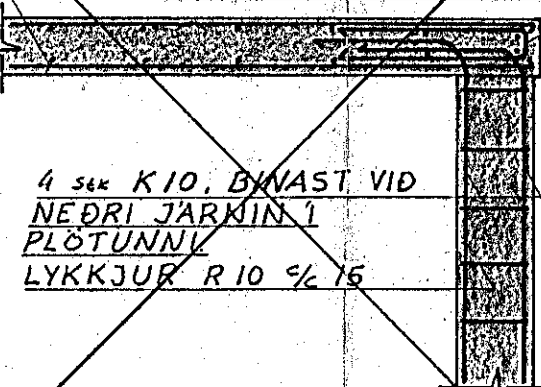


4 stk K 10. BINST VID
NEDRI JÄRNIN 1
PLÖTUNNI
LYKKJUR R 10 1/2 25

SNID Í ÚTVEGG 1:20


K 8 1/2 25 Í
KROSS EÐA
BENDINET K 131

K 8 1/2 25 Í KROSS EÐA
BENDINET K 131, Á AD
NÁ A.M.K. 100 cm UPP
OG NIÐUR FYRIR PLÖTU.

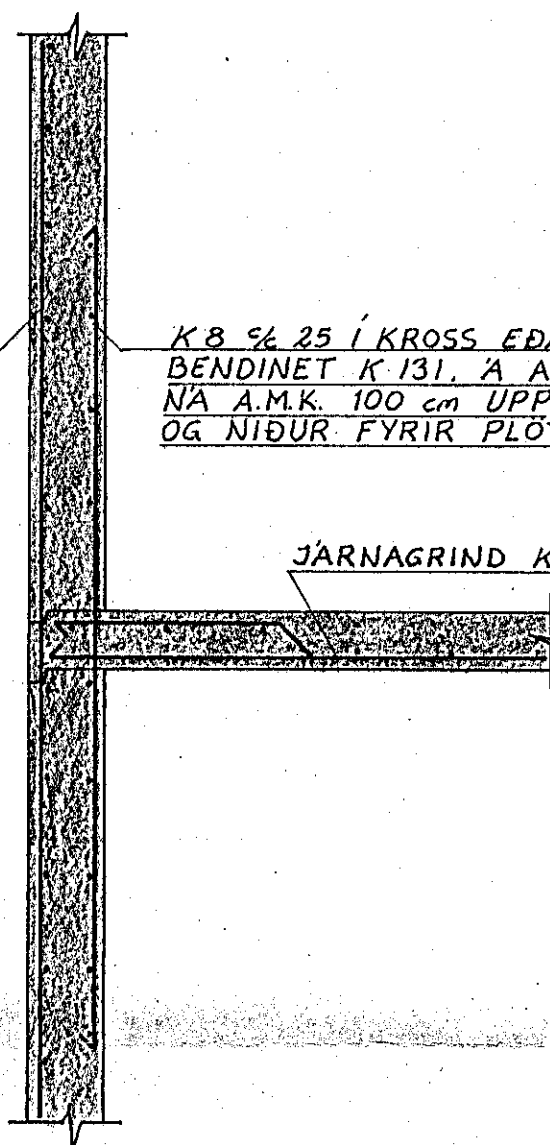

JÄRNAGRIND K 10 1/2 25 #


JÄRNALÖGN MEÐFRAM
OPUM OG GLUGGUM

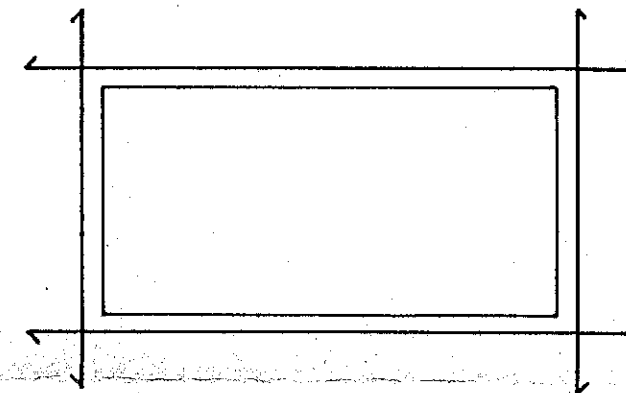


ÖLL JÄRN ERU 2 stk K 10
OG NÁ A.M.K. 50 cm UT
FYRIR OP.

Ⓜ RIFUVÖRN 1:50


ÖLL JÄRN K 10
L=300 L=200 L=100

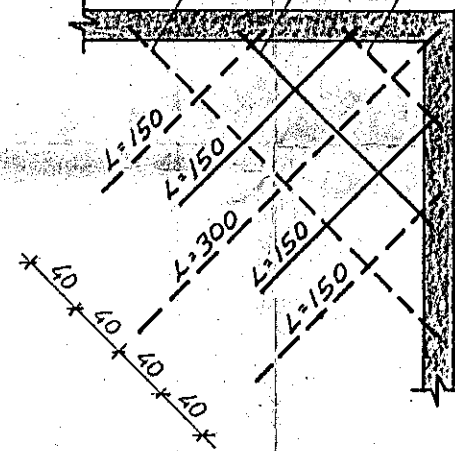

AUKAJÄRN MEÐFRAM
OPUM OG SVALARBRÚN.


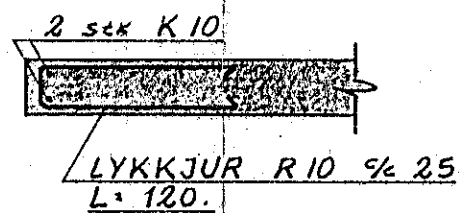


Ⓣ TENGING GAMALT
NÝTT 1:20

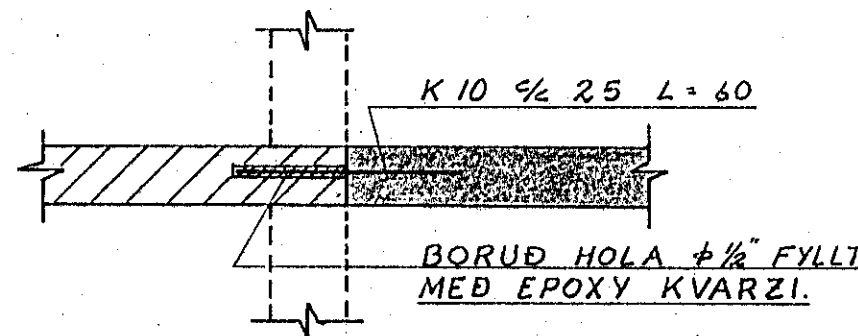

BORUÐ HOLA 1/2" Fyllt
MEÐ EPOXY KVARZI.

SNID I-I 1:10

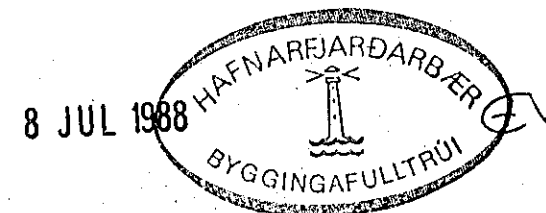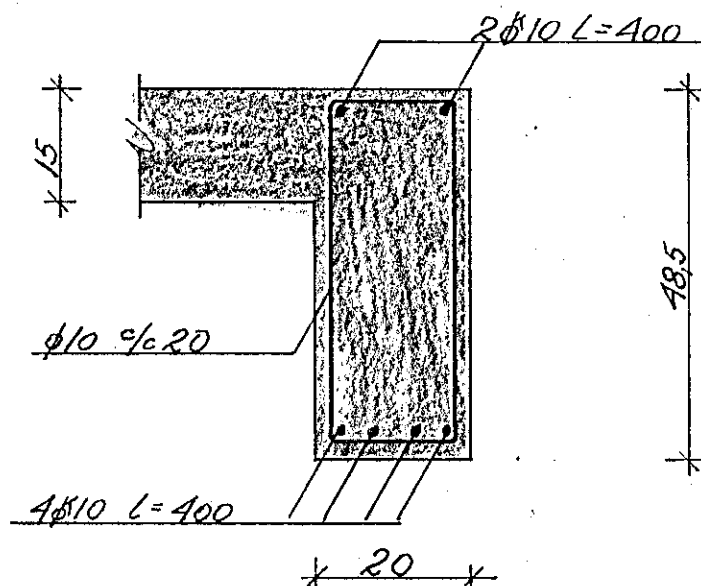

BREYTING JÚLÍ '88: SÚLU UNDIR SVÖLUM ER
SLEPPT. GAT VEIR INNGANGI MIÐNÁÐ. VEIR BIL-
SKURSHURD VERÐUR BITI.
Halldór Þammarsson

VERKFRÆDISTOFA HALLDÓRS HANNESSONAR S. 91-54355
SUÐURGÖTU 14 - 220 HAFNARFJÖRÐUR

Mkv: 1:50, 1:20
Reiknað: *Ólafur B*
Teiknað: *Ólafur B*
Yfirfarir: *Halldór Þammarsson*

Verk: Blað nr: 1.2 Dags: Nóvember '87