

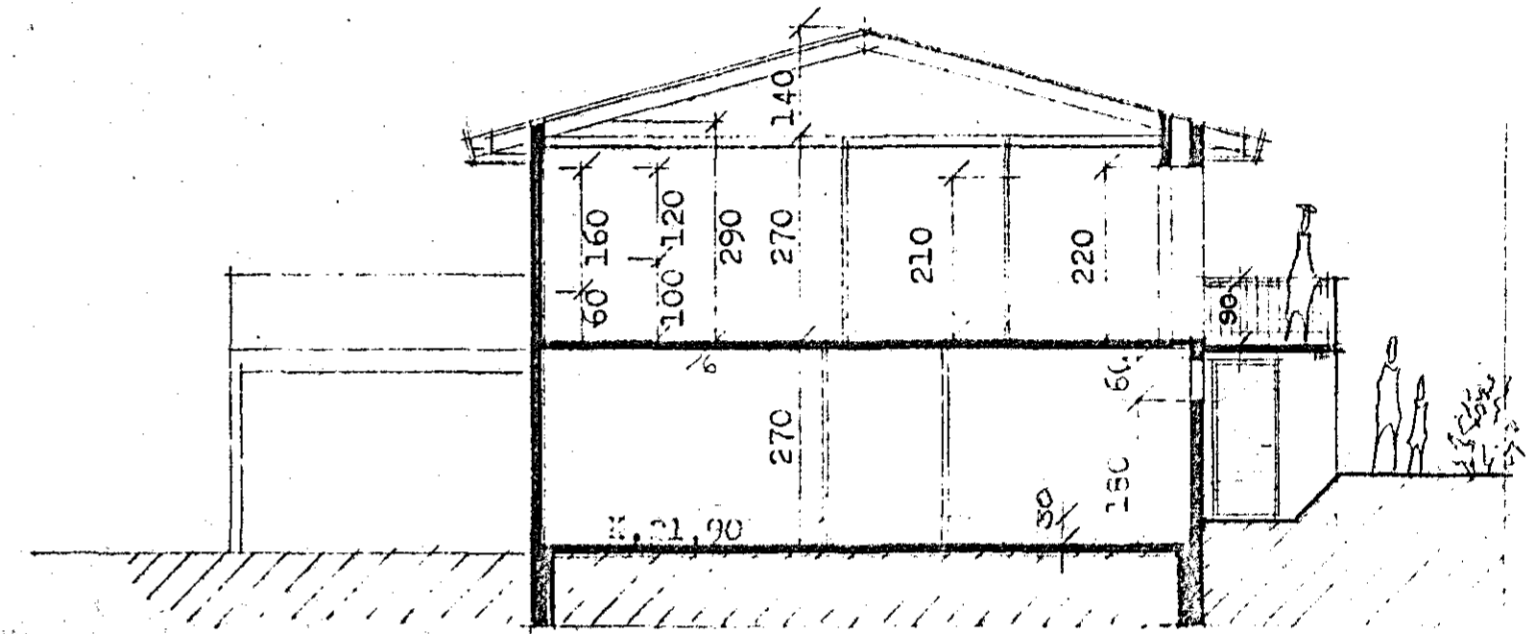
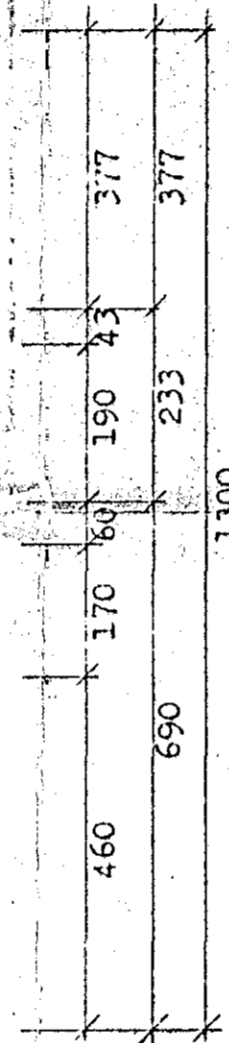


Samþykkt á fundi bygginga-
nefndar þ. 9.17. 1986.
BYGGINGAFULLTRÚÐIN
Í HAFNARFIRÐI
Erlendi Hjálmarsson

Ást. samþ. wadeig.

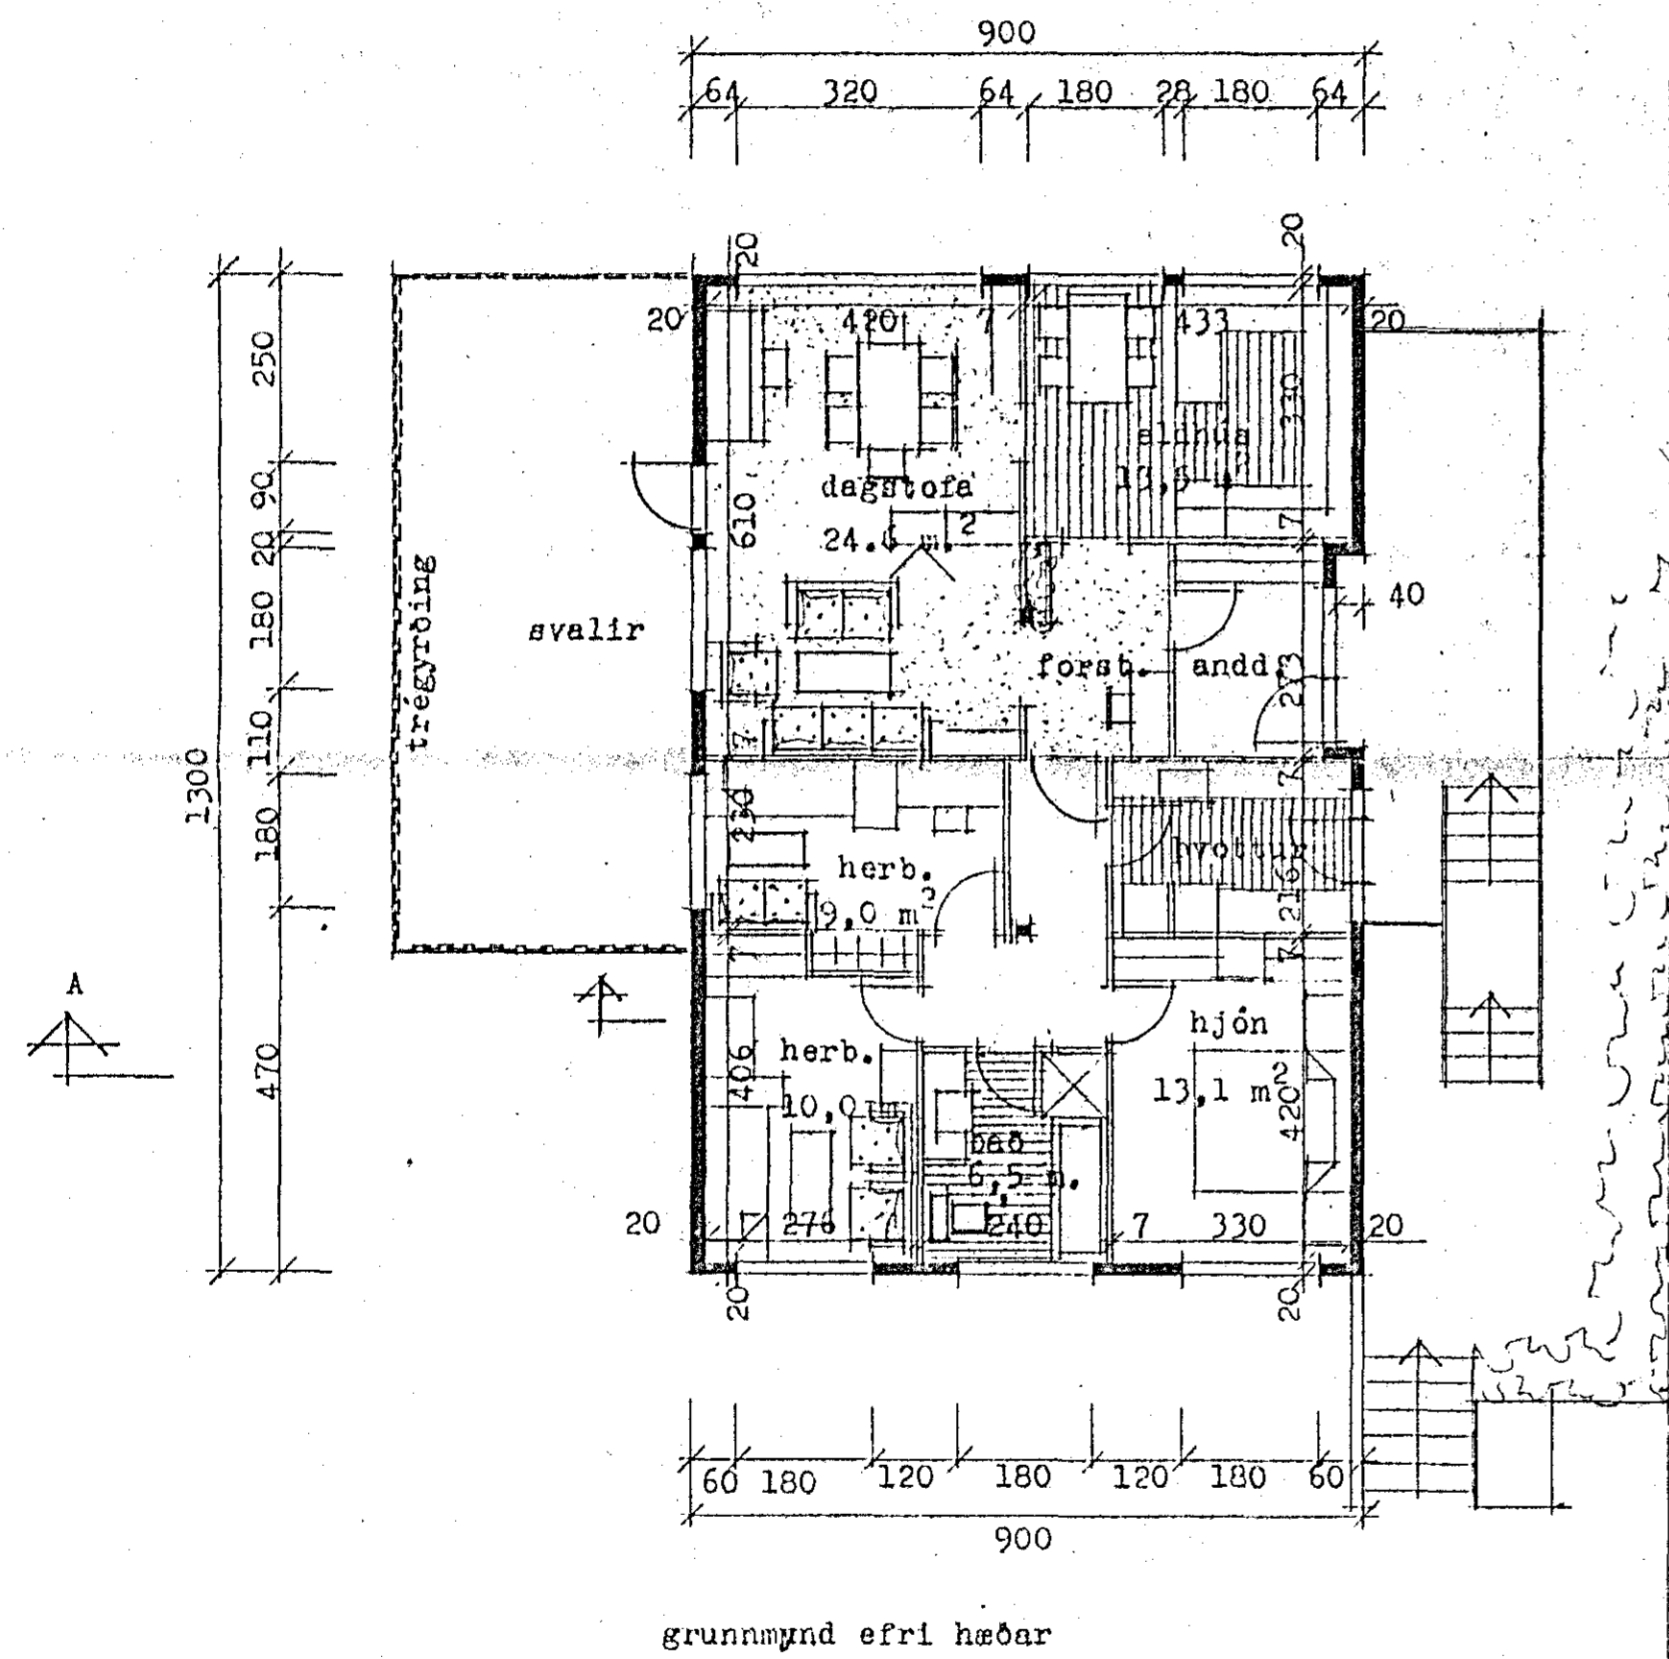


skurður A-A

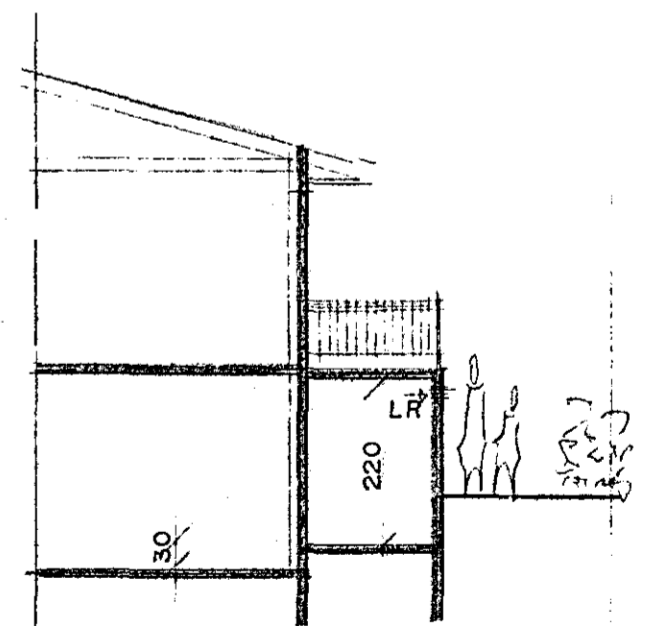

SKURÐUR B-B

BREYTT Í JÚLÍ 1986 AF ERLENDI ÁRNA HJÁLMARSSYNI B.F.I. *Erlendi Hjálmarsson*

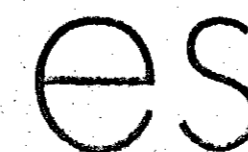

TEIHNISTOFN BORGARTÚNI 29 RÚVÍ 5.33930

EDVARD GUDMUNDSSON
SICURÐUR KJARTANSSON

Edvard Gudmundsson
Sigurður Kjartansson

DACS. apríl 1982
BREYTT.