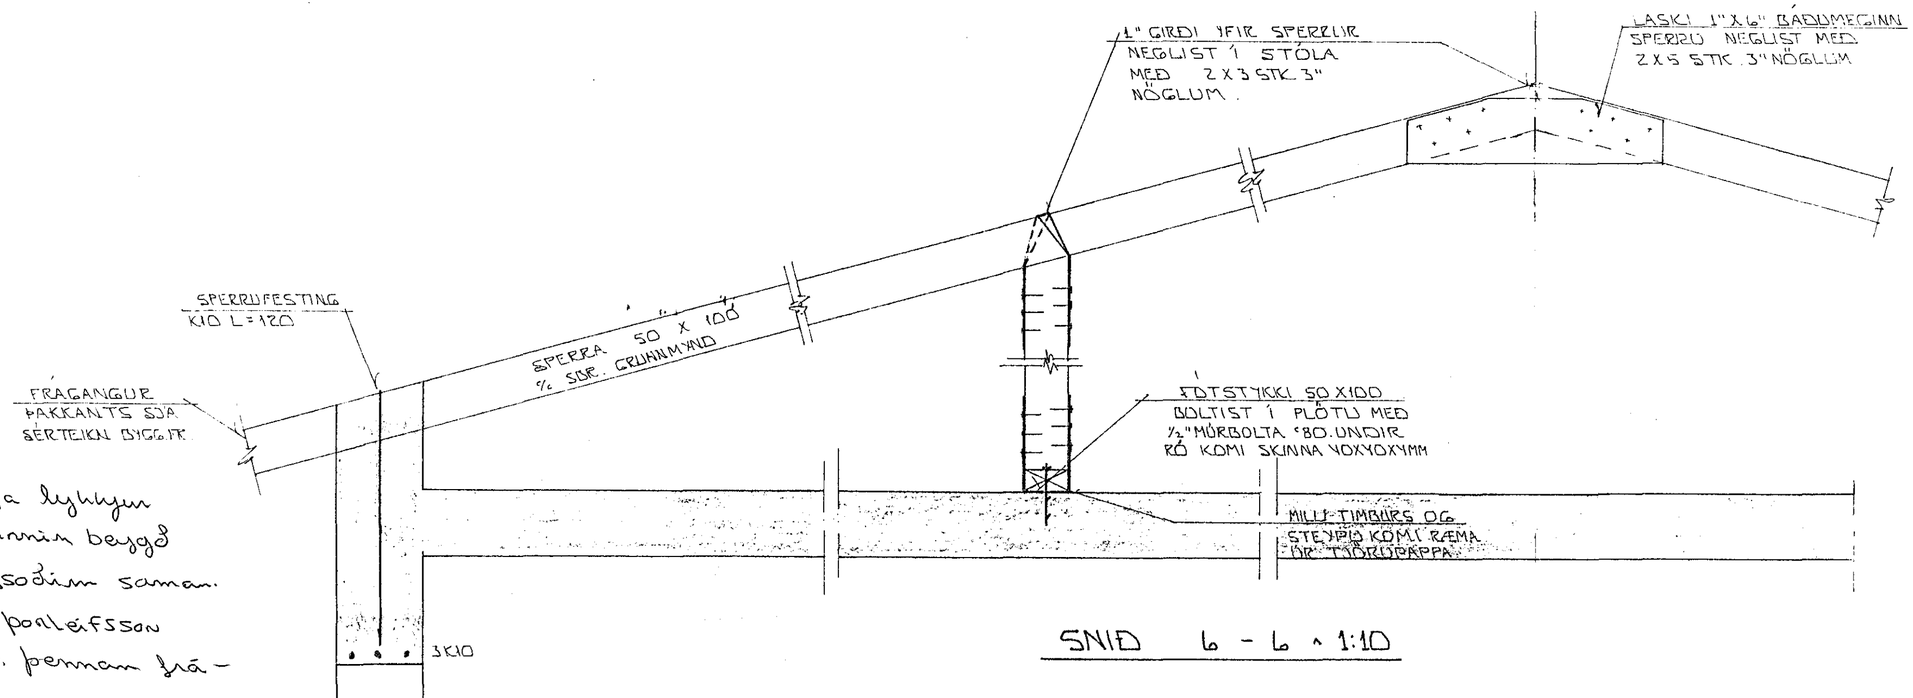

SNIÐ 6 - 6 ~ 1:10

Í stað þessað setja lykkjur yfir sperrur eru járnin beygð yfir sperru og rafsoðin saman. talaði við sigurð þorleifsson 19/12 '88 hann samþ. þennan frágang.

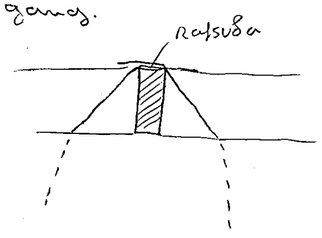

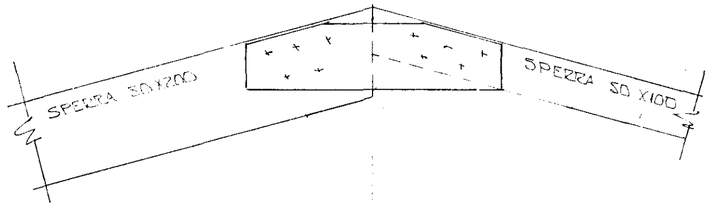

SNIÐ 5 ~ 1:10

16 DEC 1988 HAFNARFJARÐARBÆR BYGGINGAFULLTRÚI

SKÝRINGAR:

ALMENNAR SKÝRINGAR SJÁ BL. NR. 1-01
SNIÐ MERKT 6.06.7, SJÁ BL. NR. 1-05

BR.NR.	DAGS.	EÐLI BREYTINGAR	SIGN.

HNOTUBERG 17 HAFNARFIRÐI
ÞAKVIRKI:
SNIÐ OG SÉRMYNDIR

MÆLIKV. ~ 1:10

DAGS. DES. '86
HANNAÐ
TEIKNAÐ
VERK NR. 8830

SIGURÐUR ÞORLEIFSSON TÆKNIFRÆÐINGUR F.T.F.I.
STRANDGÖTU 11 HAFNARFIRÐI SÍMI 54751

BLAÐ NR. 1-06