
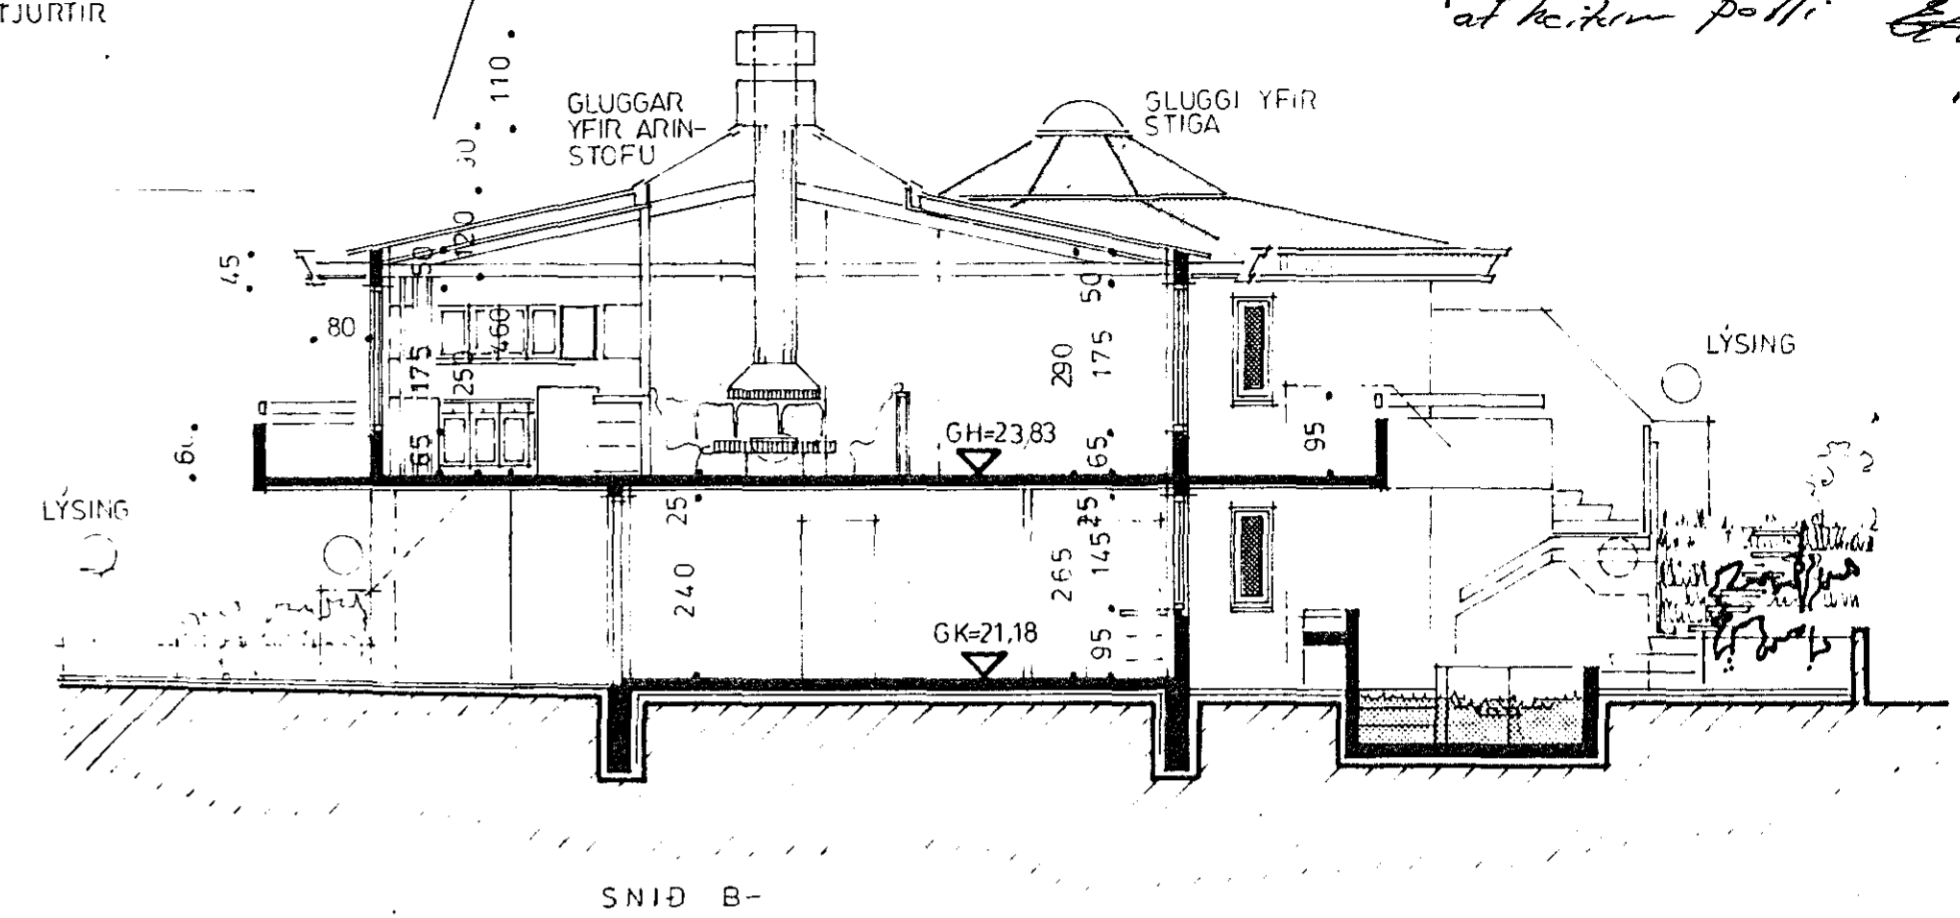


Samþykkt á fundi bygginga-  
nefndar þ. 26.2.1987

BYGGINGAFULLTRÚJINN  
Í HAFNARFIRÐI

*Eindur Hvat*  
Lagja þessum samþykkingum  
at heitum þolli *E.H.*

Ganga skal frá opnu  
eldstæði í samræmi  
við reglugerðir

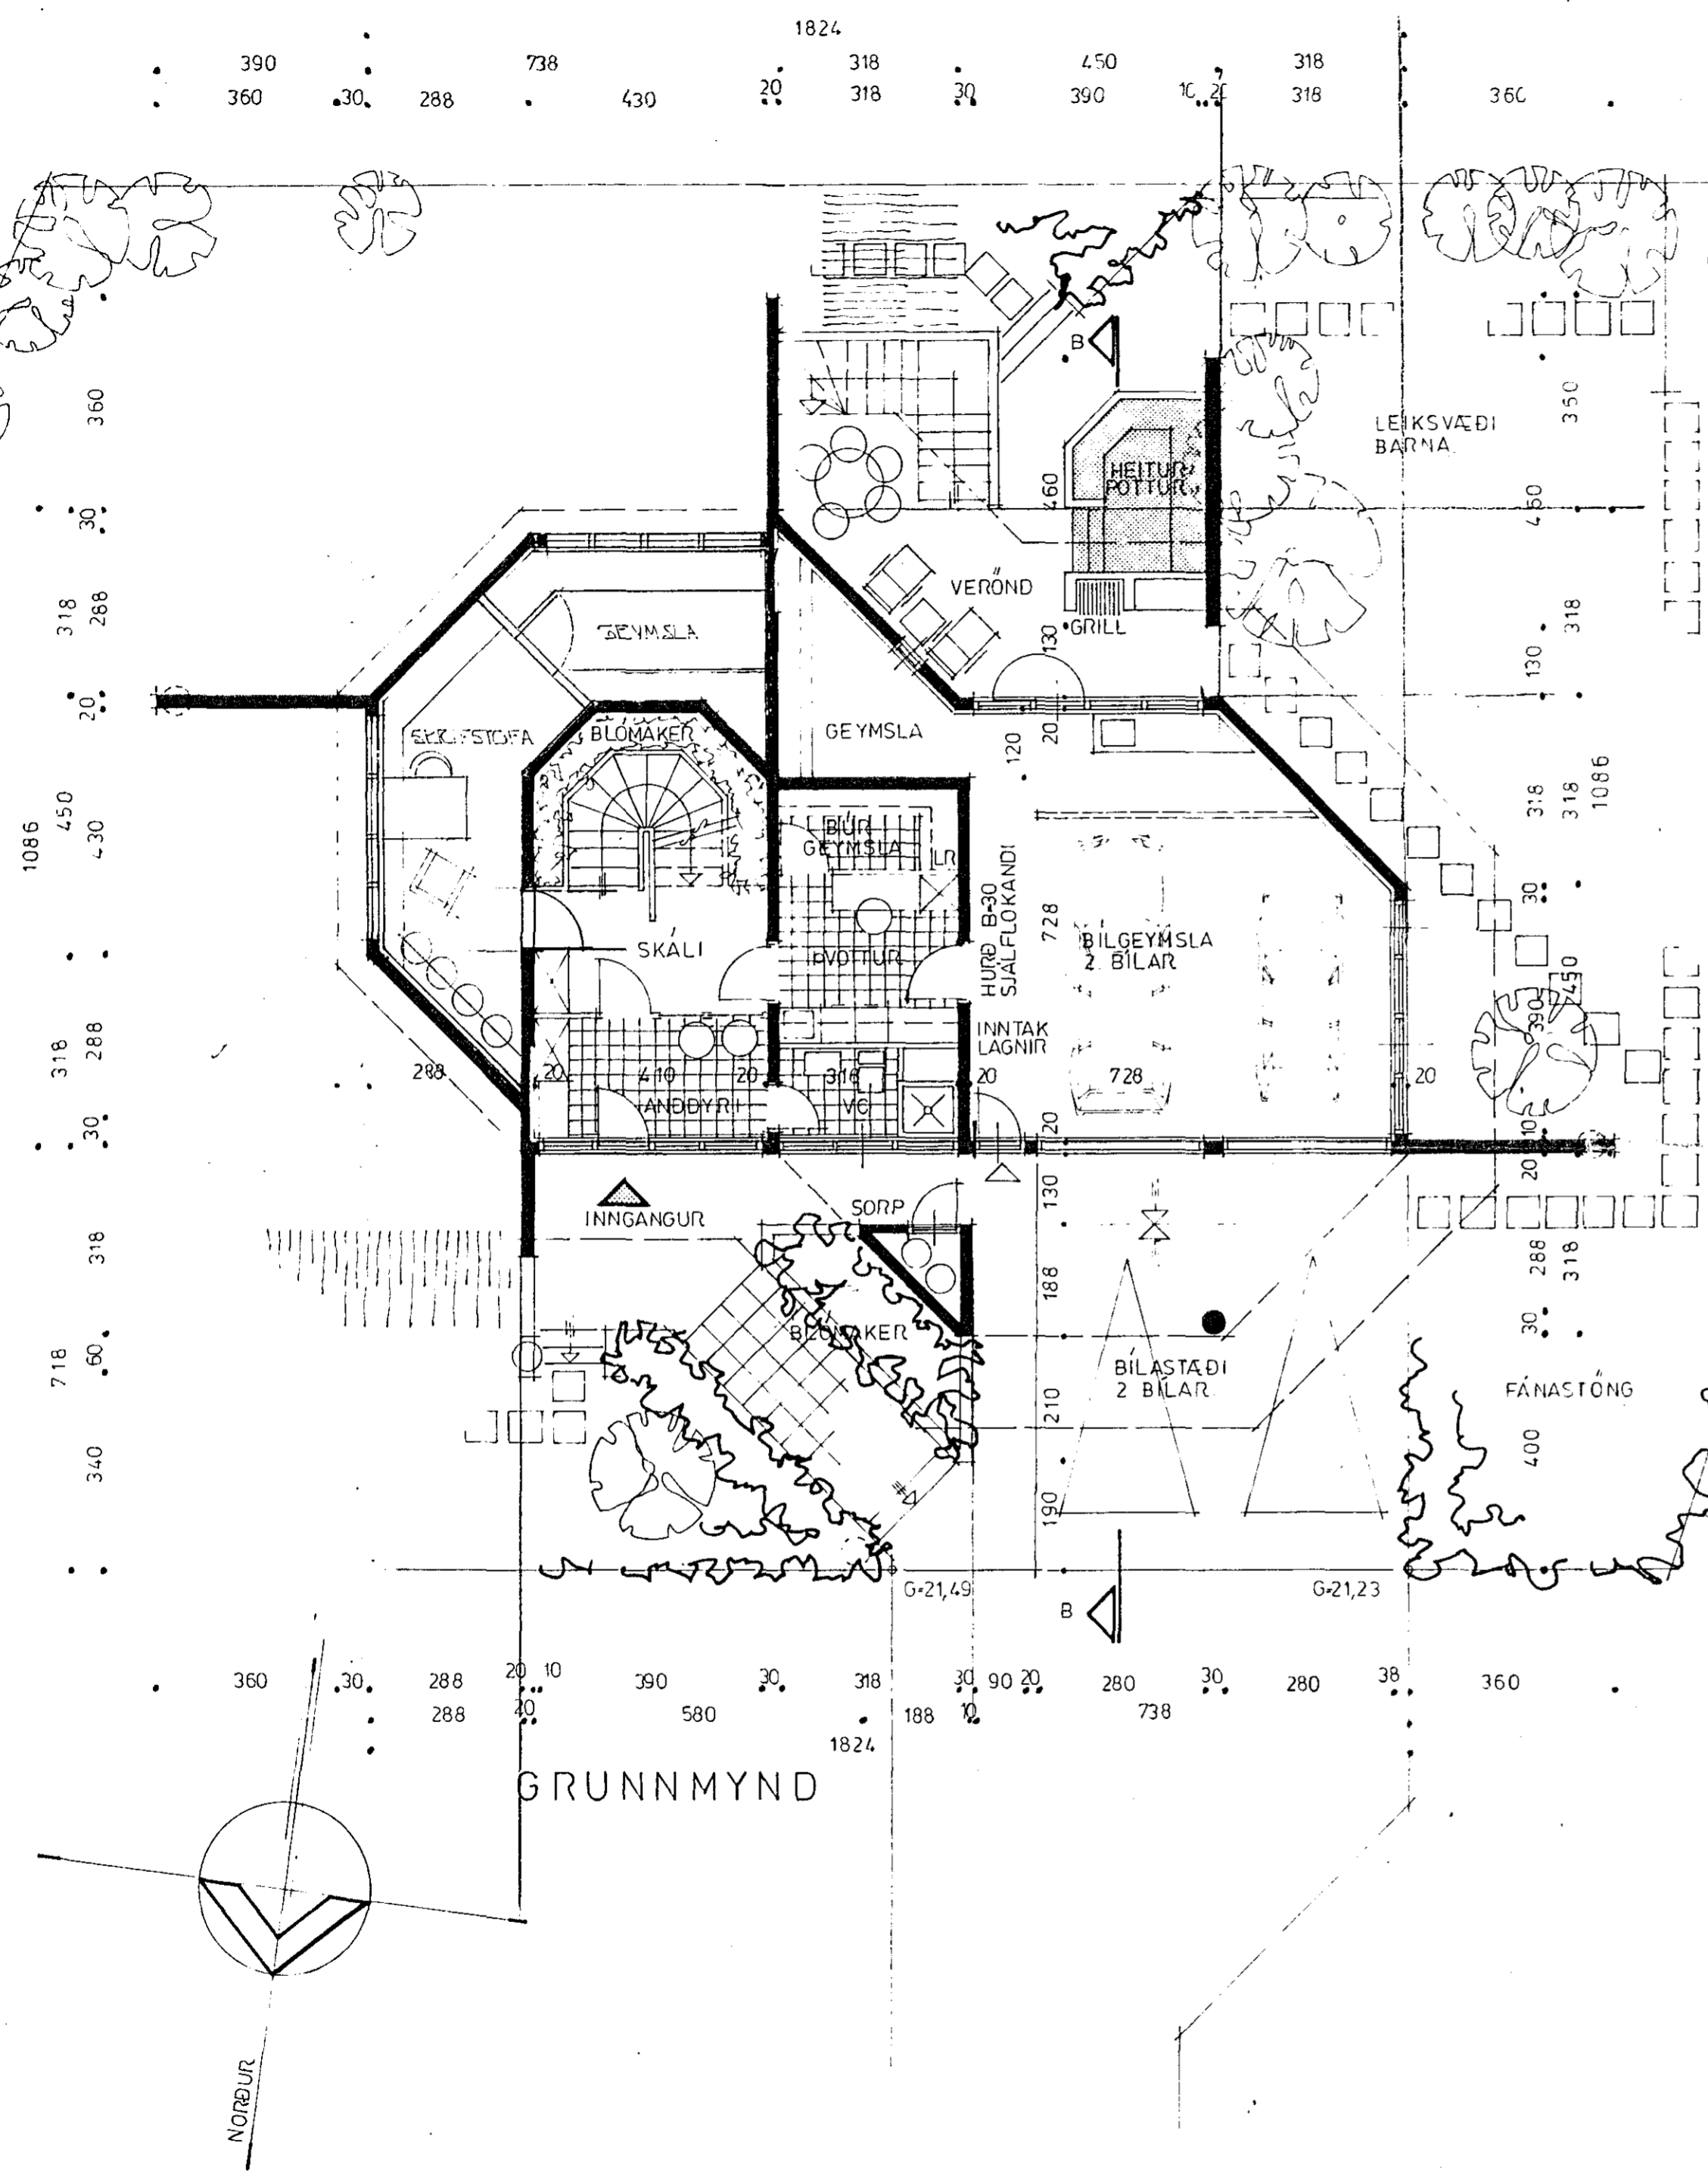

STUTT LÝSING:  
(BYGGINGAREFNI)

- 1 DAK: BÆR JARN. (PLEGEL)  
ÞAKPAPPI  
FEILKLÆNING  
ÁSAR  
KRAFTSPERRUR  
GLERULL.
- EINANGRUN: STEINSTEYPA-  
FRAUÐPLAST
- 2 ÚTVEGGIR: STEINSTEYPA-  
EINANGRUN: FRAUÐPLAST  
VEGGIR: MURSTEYPA
- 3 GÓLF: STEINSTEYPA-  
EINANGRUN: FRAUÐPLAST
- 4 UNDIRSTÖÐUR: STEINSTEYPA  
EINANGRUN: FRAUÐPLAST
- 5 INNVEGGIR: STEINSTEYPA OG  
LÉTTIR VEGGIR
- 6 HITUN: HITAVEITA.
- 7 HURÐIR: ÚTI OG INNIHURÐIR  
30cm MIN BREIDAR.

JAN '87. DREYTT ÚTGRAFIÐ.

HNOTUBERG 5, HAFNARFIRÐI.

TEIKNING NO. 2

GRUNNMYND	KJALLARA.	SNID	M=1:100.	BR.1984-115 H-KO'AN
TEIKNAD Í KEFLAVÍK NÓV, 1983				
EINAR STEFÁNSSON				
<i>Einar Stefánsson</i>				
VILHJÁLMUR GUÐMUNDSSON. F V F I				