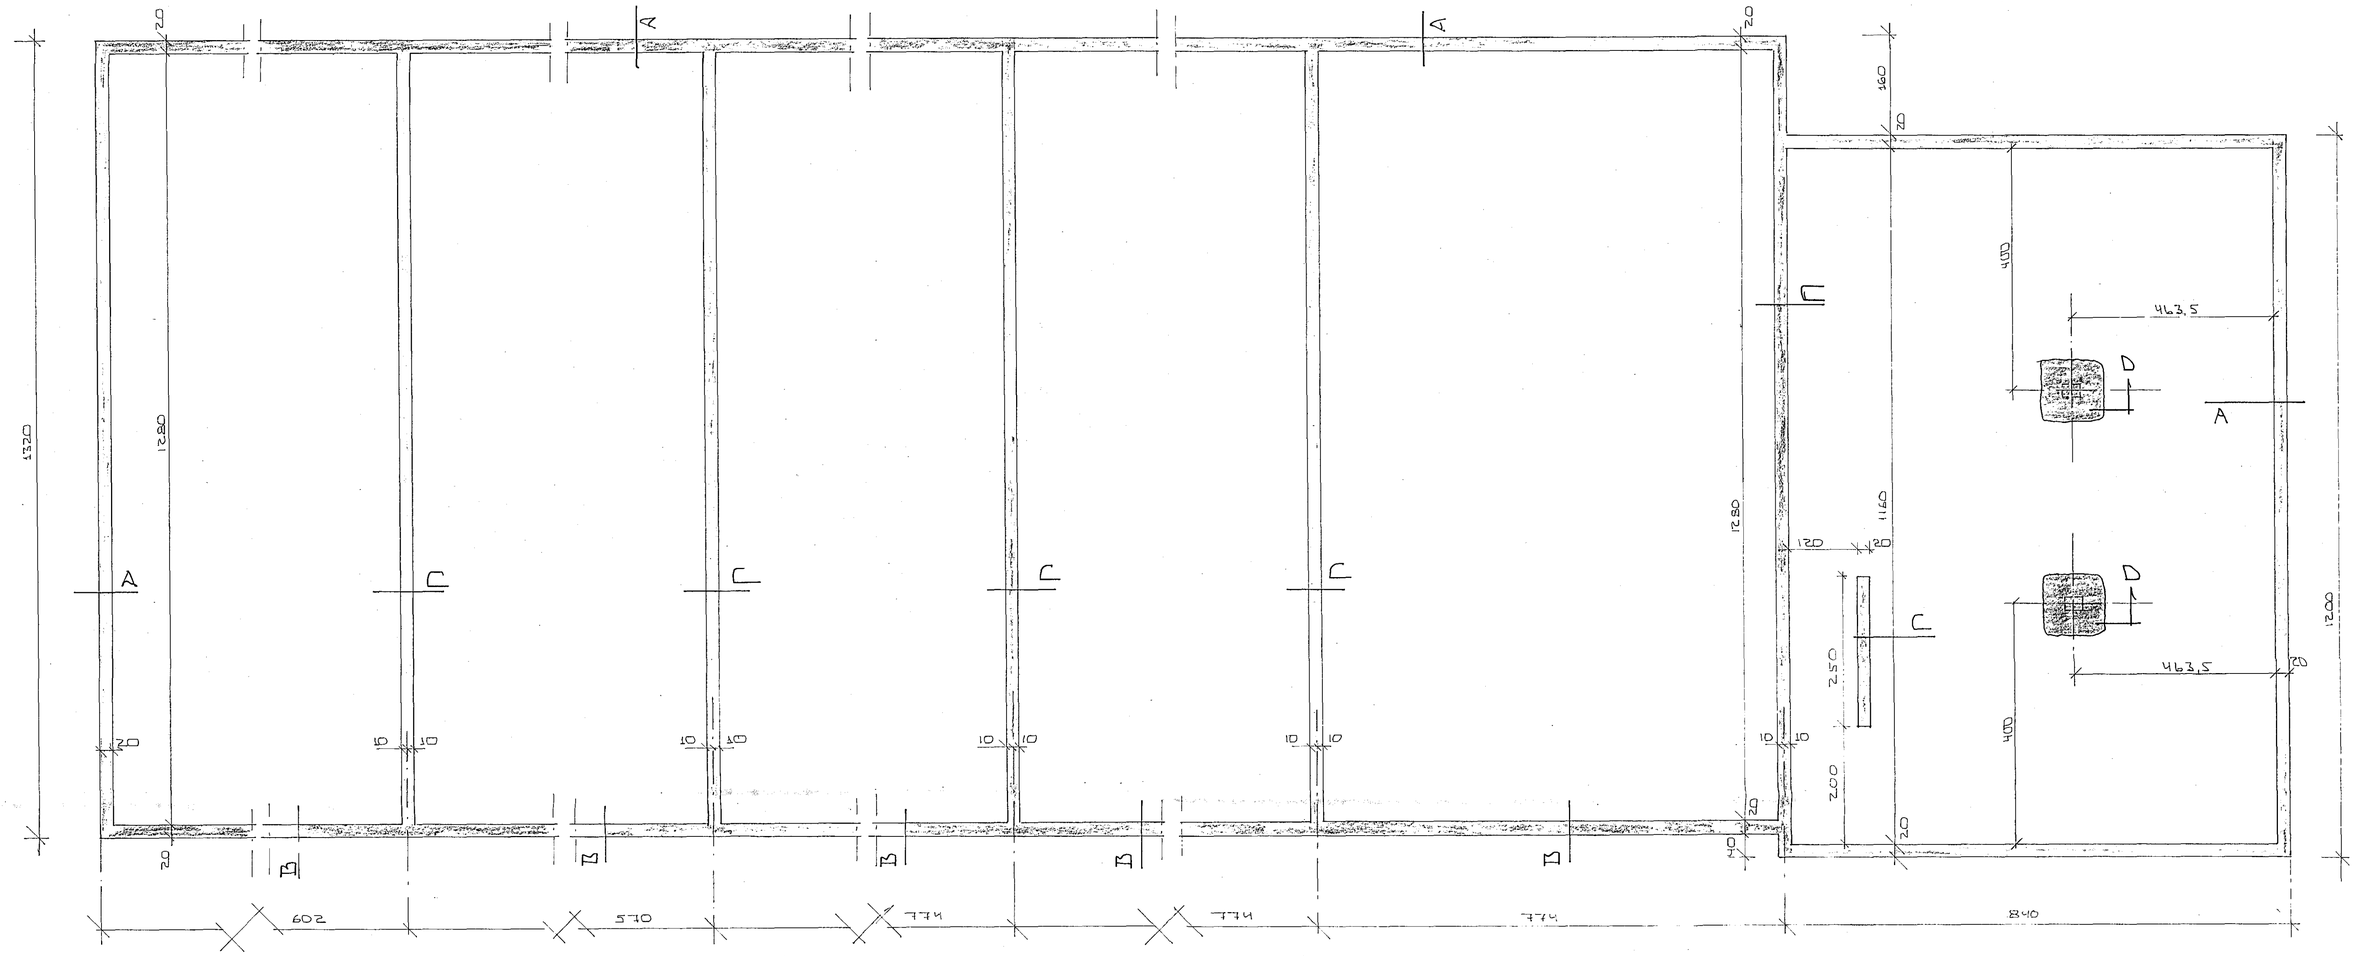

GRUNNMYND 1:50

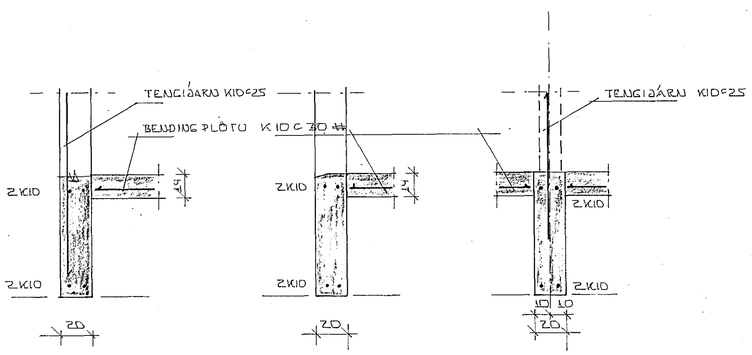

SNIÐ A 1:20 SNIÐ B 1:20 SNIÐ C 1:20

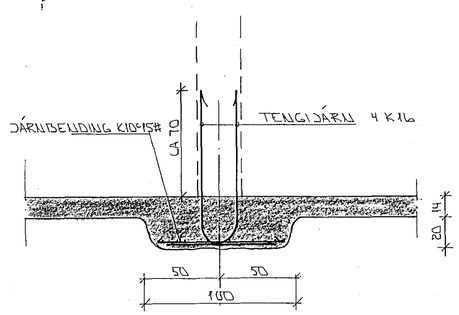

SNIÐ D 1:20

SKÝRINGAR

ALMENNAR SKÝRINGAR SJÁ BL. NR 0-01

JARNBENDING
EFST OG NEÐST Í SÖKKULVEGGI KOMI 2 K 10 JÁRNIN SKULU VERA HEIL OG SAMFELLD JÁRNIN MISLEGGIST MIN 40 CM
PLATA JÁRNBENDIST MEÐ K C/C 10 # Í BÁÐAR ÁTTIR

UNDIRLAG
UNDIRSTÖÐUVEGGIR HVÍLI Á VELÞJAPPAÐRI BÖGGLABERGS FYLLINGU ÁÐUR EN FYLLT ER UNDIR SÖKKLA SKAL FJARLÆGJA ALLAN LÍFRÆNAN JARÐVEG

FYLLING
INNÍ SÖKKLA KOMI BÖGGLABERGSFYLLING SÉ FYLLINGIN DJÚP SKAL HÚN ÞJÖPPUÐ Í LÖGUM

STEYPA
STEYPA SÉ S > 250
SEMENT > 300 KG/M3
V/S < 0.45

ÁSKILIÐ, ELDRI TEIKNING ÓGILD

HAFNARFJARÐARBÆR 22 JÚNÍ 1994 BYGGINGAFULLTRÚINN

BR.	DAGS.	EÐLI BR.	SIGN.
01	JÚNÍ '94	BÆTT VIÐ UNDIRST F. SÚLUR.	GH

HÖLSHRAUN 7
HAFNARFIRÐI

MÁLSETT UNDIRSTÖÐUR

1:50 1:20

DAGS.	SEPT '93
VERK NR.	9335
TEIKN NR.	1 - 02
HANNAÐ	
TEIKNAÐ	
YFIRFARIÐ	

TÆKNIÞJÓNUSTA SIGURÐAR ÞORLEIFSSONAR HF
STRANDGÖTU 11 - 220 HAFNARFJÖRÐUR - SÍMI 54255 - FAX 652875