



Samþykkt á fundi bygginga-
nefndar þ. 26.15.1994

BYGGINGAFULLTRÚINN
Í HAFNARFIRÐI

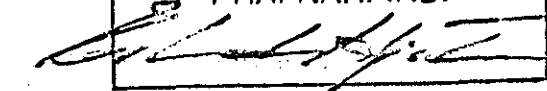

BLAÐ. 4

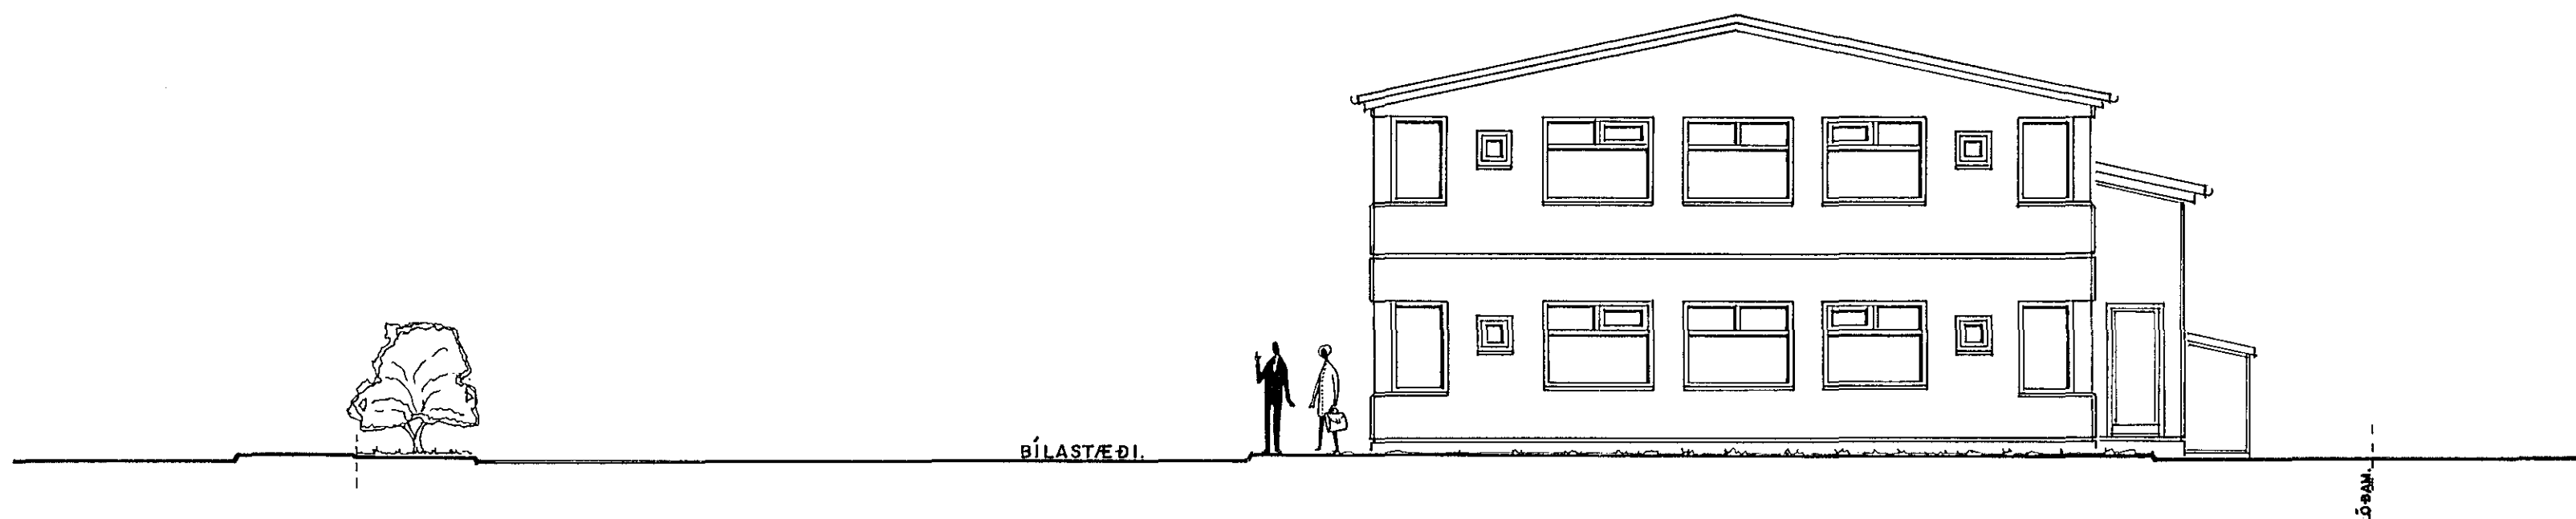

SUÐURHLIÐ. 1:100 AÐ HÓLSHRAUNI.



VESTURHLIÐ. 1:100

BREYTT 02.05.94 EIN. 01-02 GLUGGAR Á GEYMSLULOFT

HÓLSHRAUN 7 HAFNARFIRÐI. ÚTLIT.

VERK. NR. III
TEIKN. NR. 04

DAGS. 3.-7.-1993 MÁL. 1:100
BREYTT.

JON GUÐMUNDSSON ARKITEKT *Jón Guðmundsson*
VINNUSTOFA. BÆJARHRAUNI 2 HAFNARFIRÐI. SÍMI. 53766