




SNID Í TIMBURVEGG 1:20

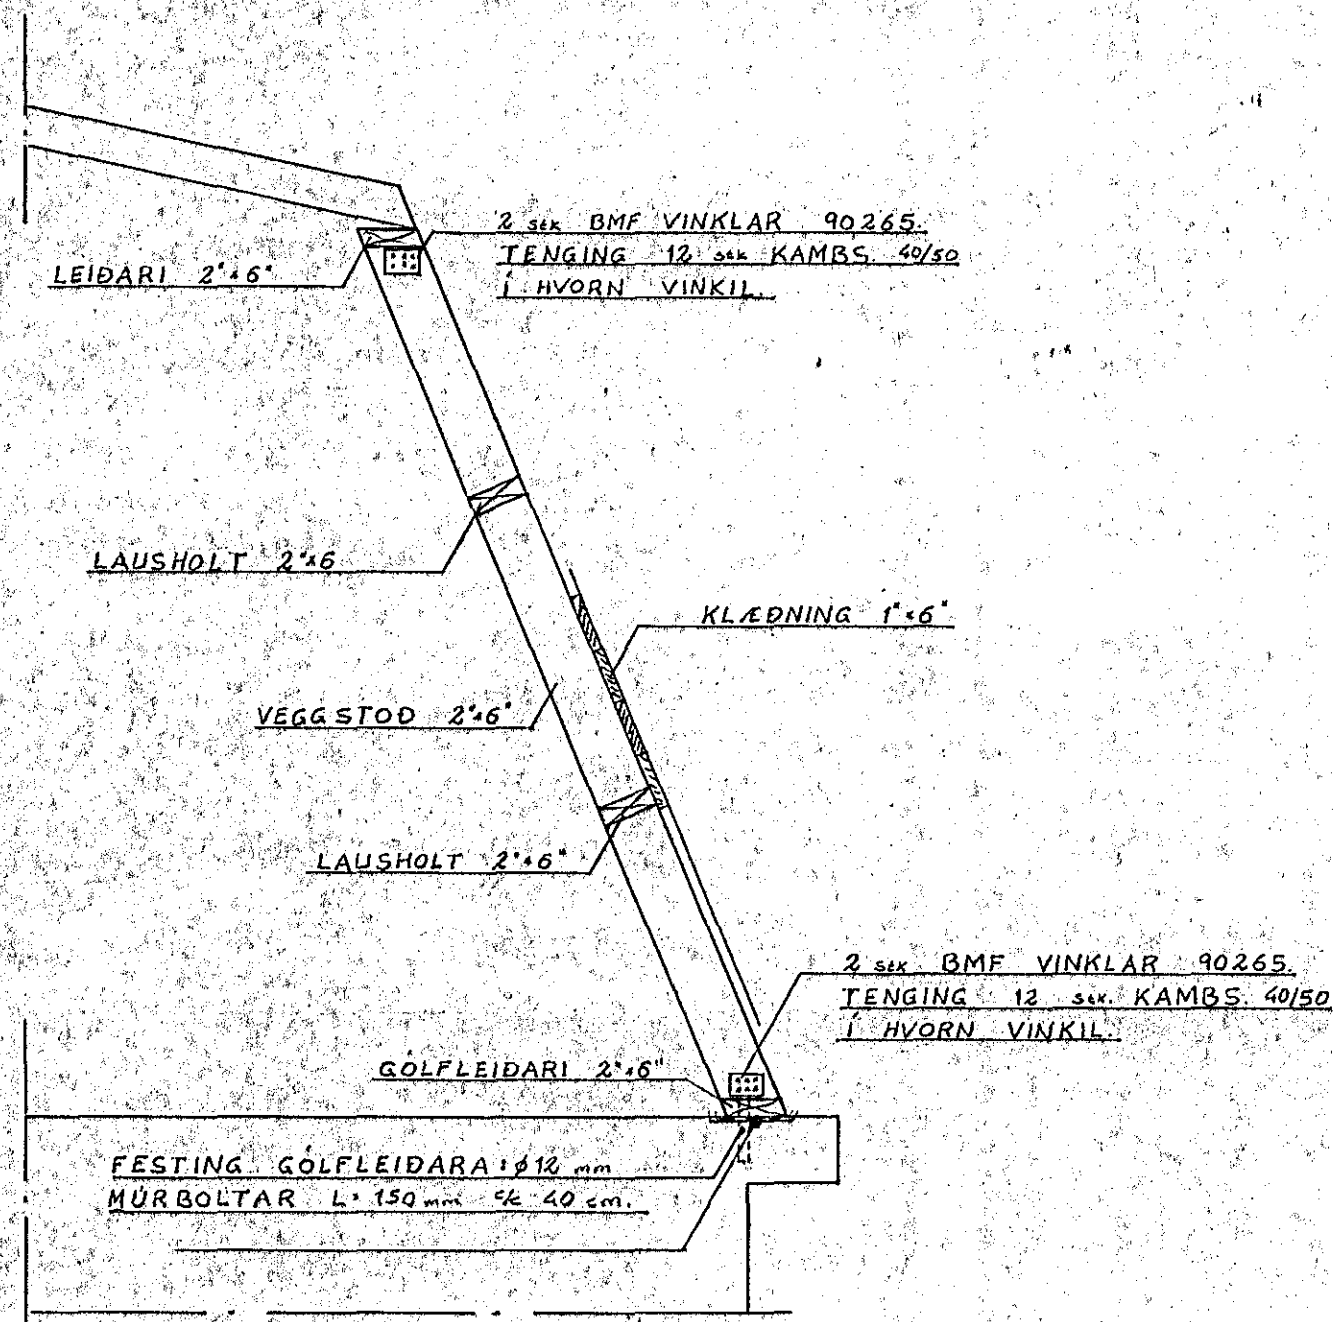

SNID Í KVIST 1:20

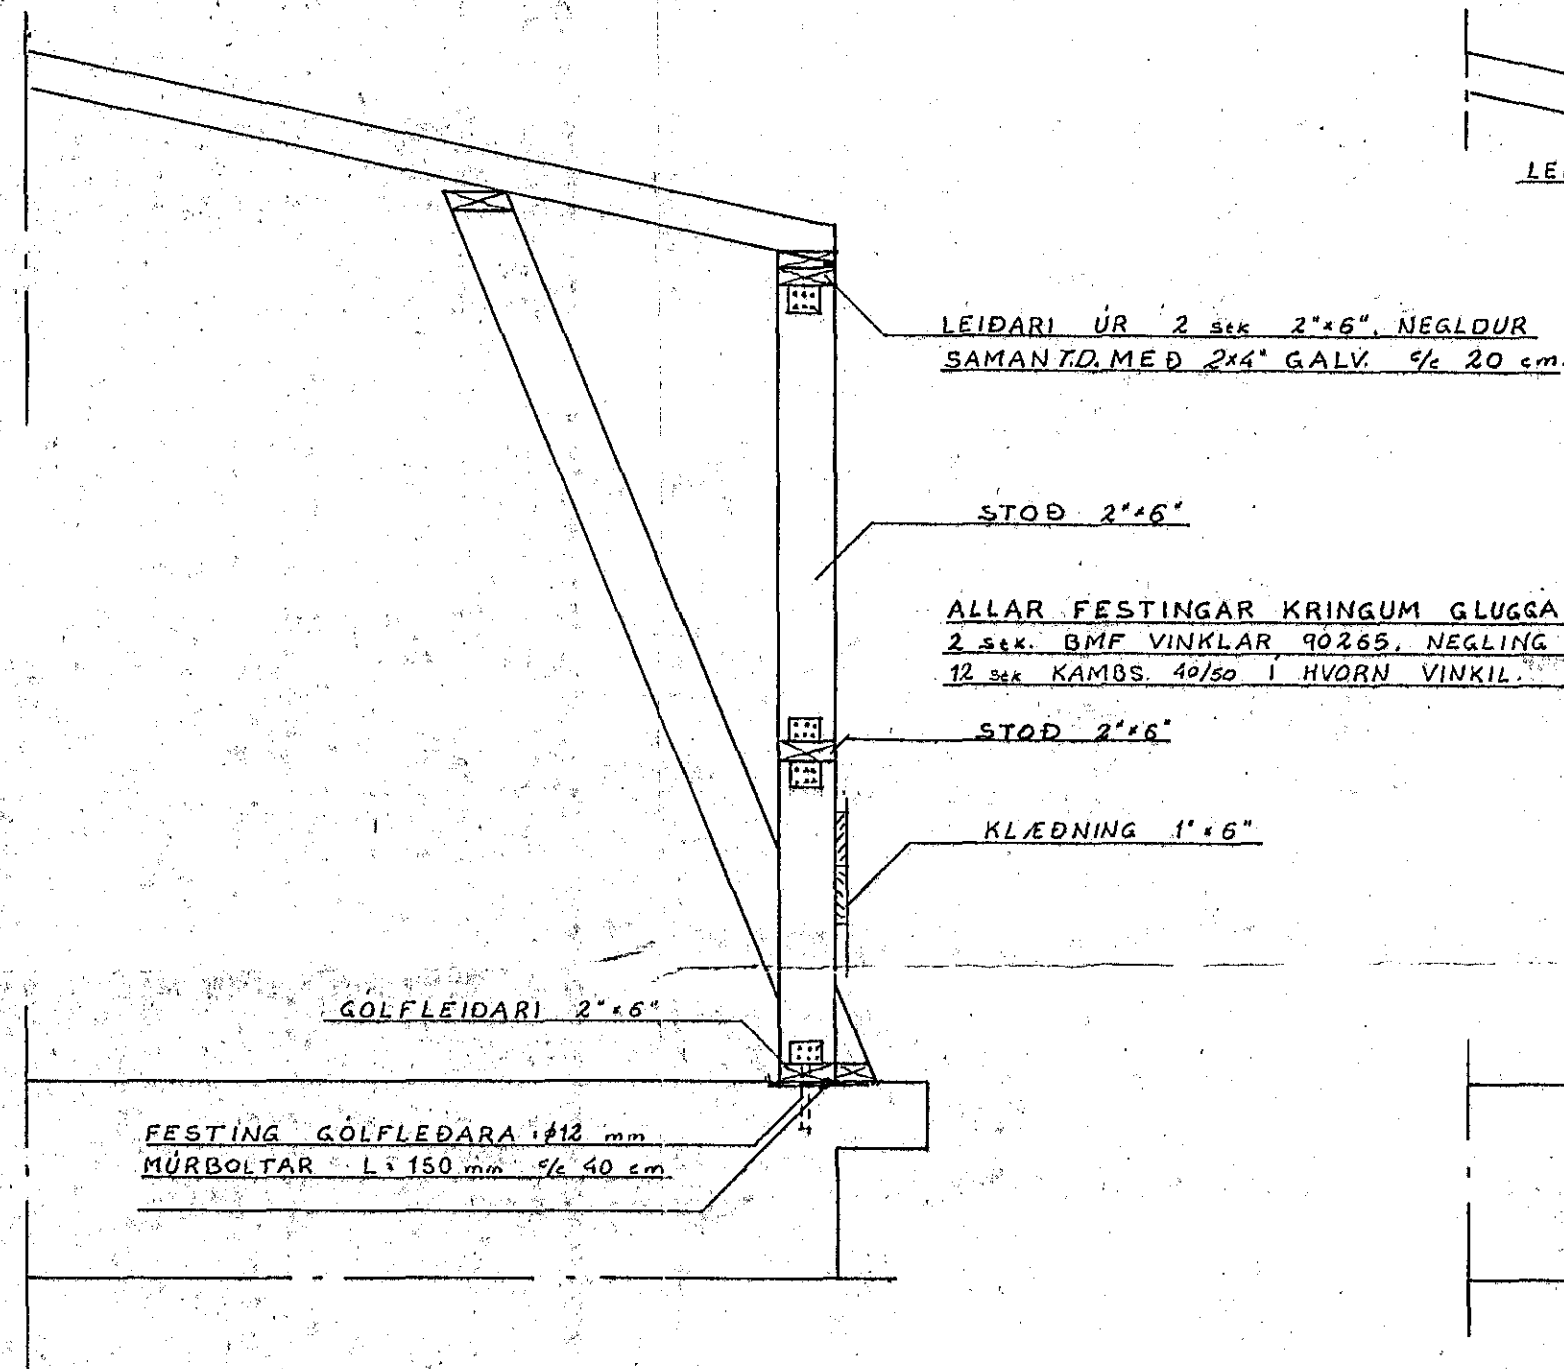

SNID Í ELDVARNARVEGG 1:20

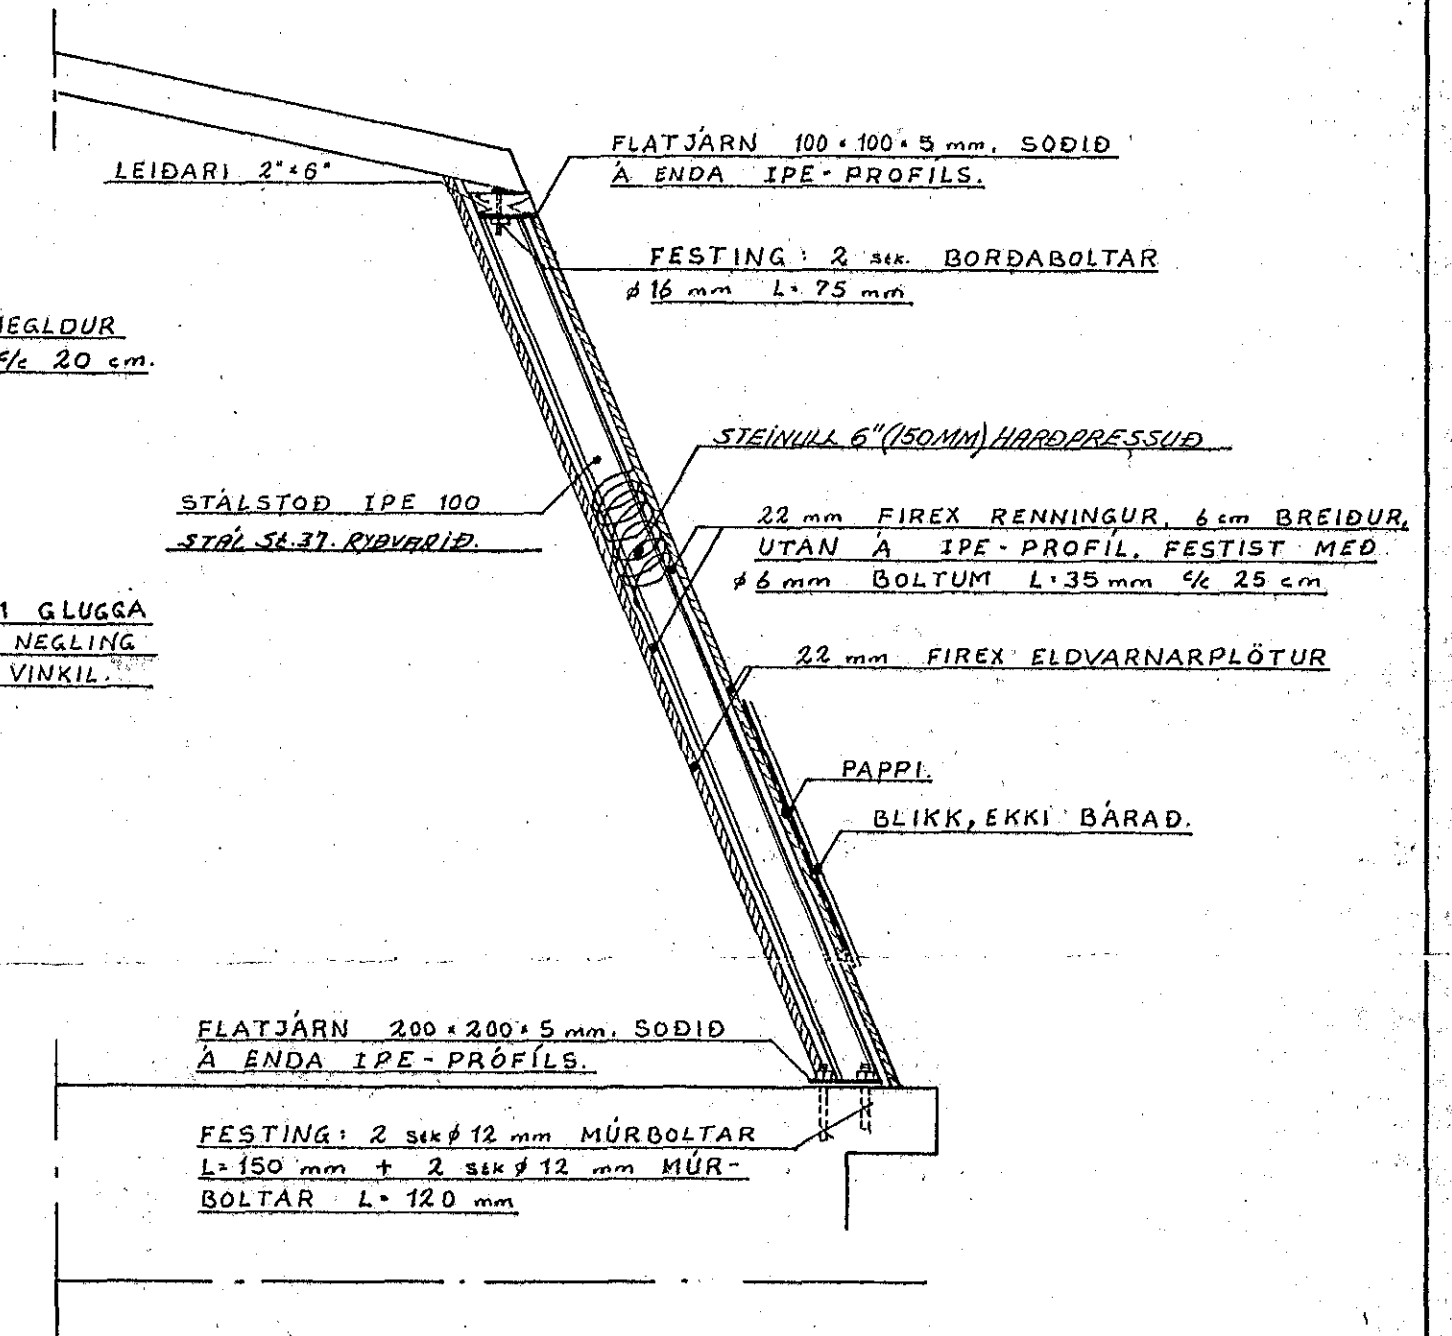

*Elvarnarveggu samkv. fyrri sögu
Þrunarmála stoppunnar ritisins
1/86*

1B! TRÉ SEM LIGGUR AÐ STEYPLI SKAL
VERA ÞRÍSTÍFLYNDI OG ÞANDAPPI MILLI
ÞESS OG STEYPLIÐ.
1B! STÁLSTÖÐIR SKAL MÁLA ÍRNDVARNAREFNI.

21. febr. 1986
HAFNARFJÓRDUR
BYGGINGAFLUTUNIN
Steinján Þauðr.

VERKFRÆDISTOFA HALLDÓRS HANNESSONAR S. 91-54355
SÚÐURGÖTU 14 - 220 HAFNARFJÓRDUR

HOLTSGATA 12 HAFNARF.

BURÐARVIRKI, SNID Í VEGGI

Mkv: 1:20
Reiknað: *Stein B*
Teiknað: *Stein B*
Yfirfarið: *H.P.*

Verk: Blað nr: 13 Dags: FEB. '86