




NORÐURHLIÐ

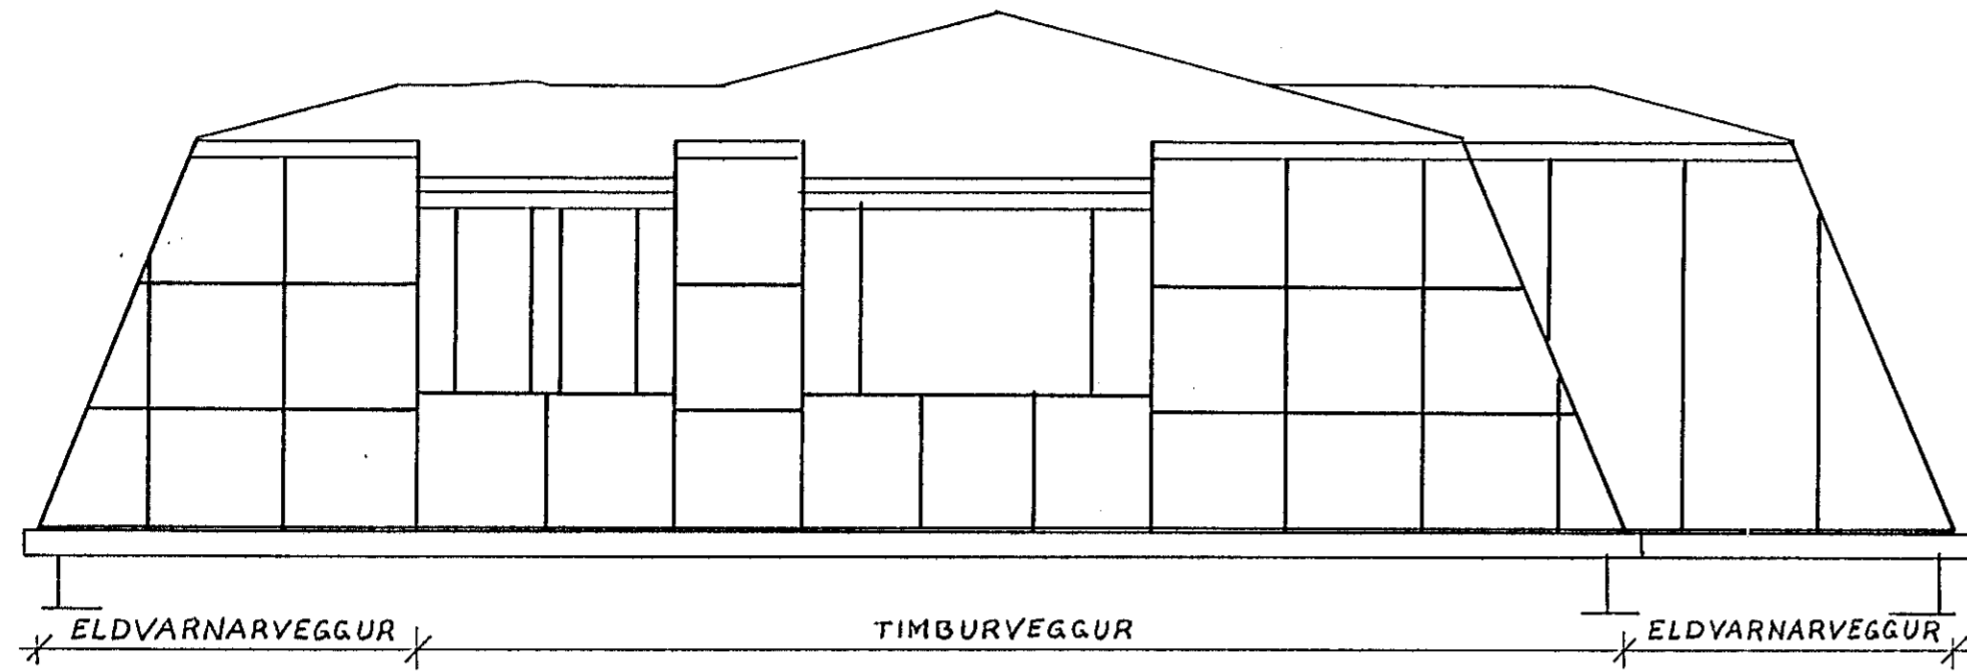


VESTURHLIÐ

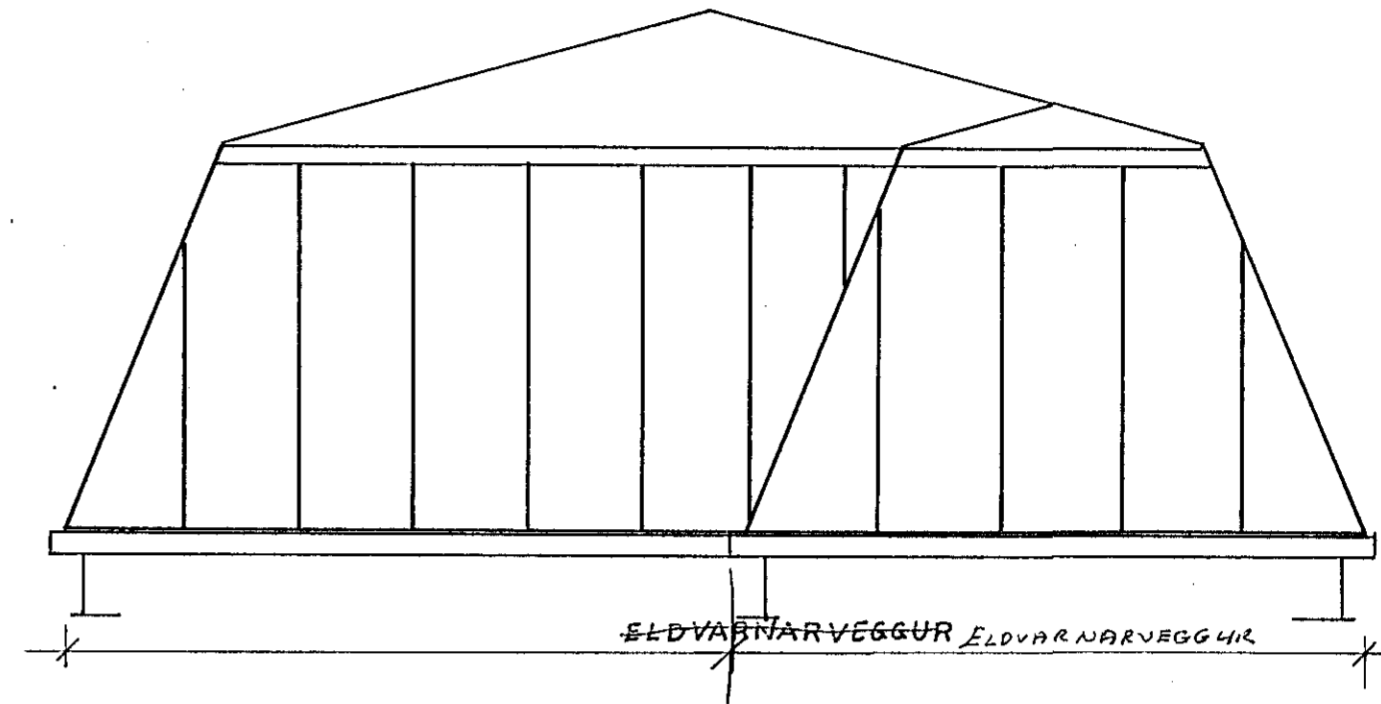

SUÐURHLIÐ

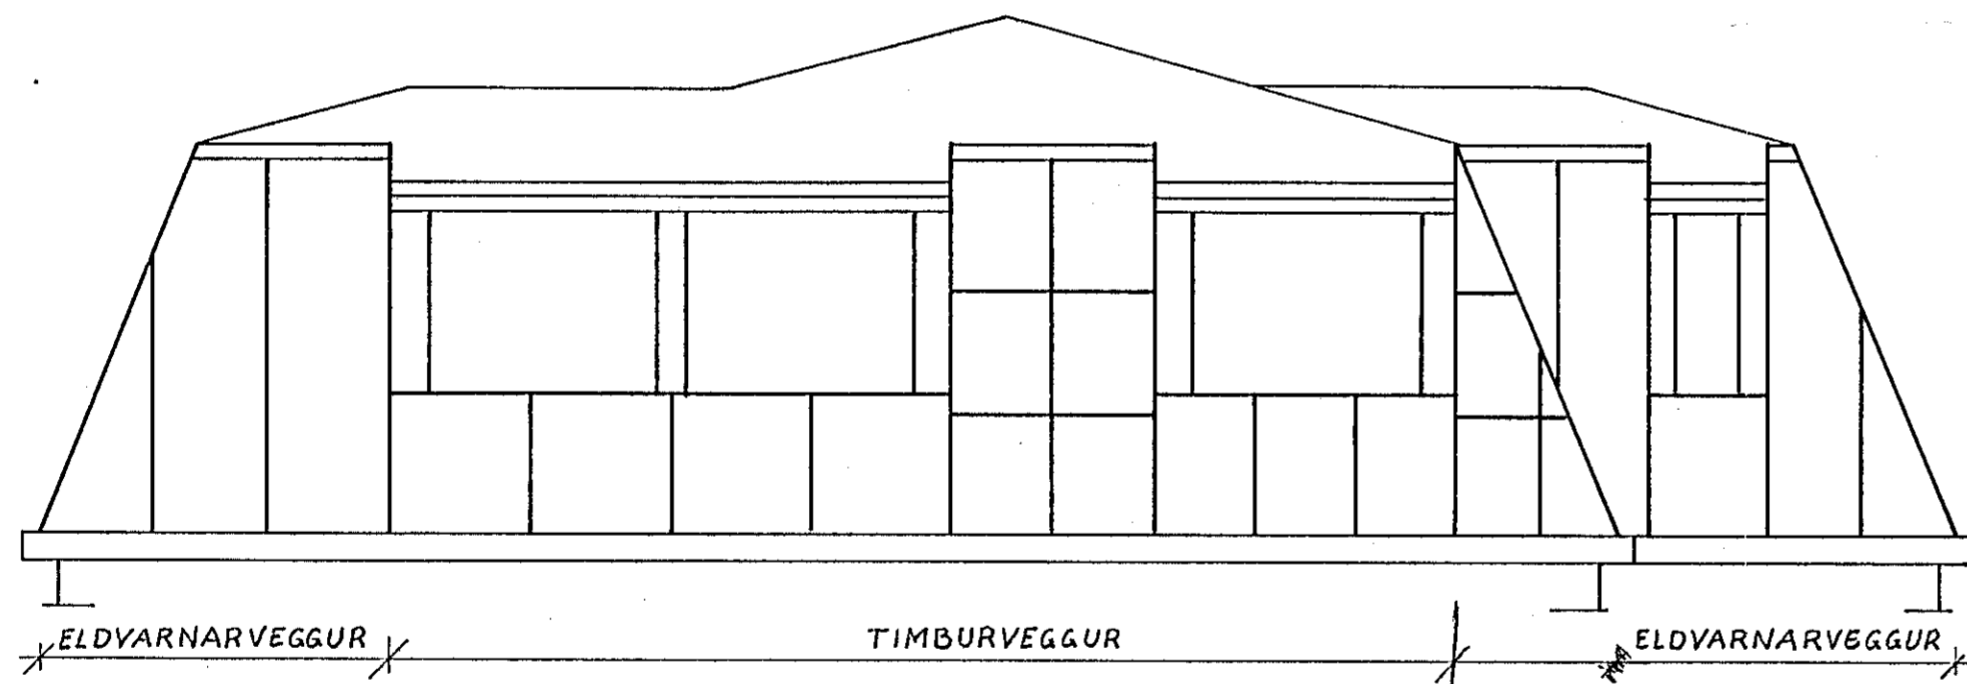

AUSTURHLIÐ

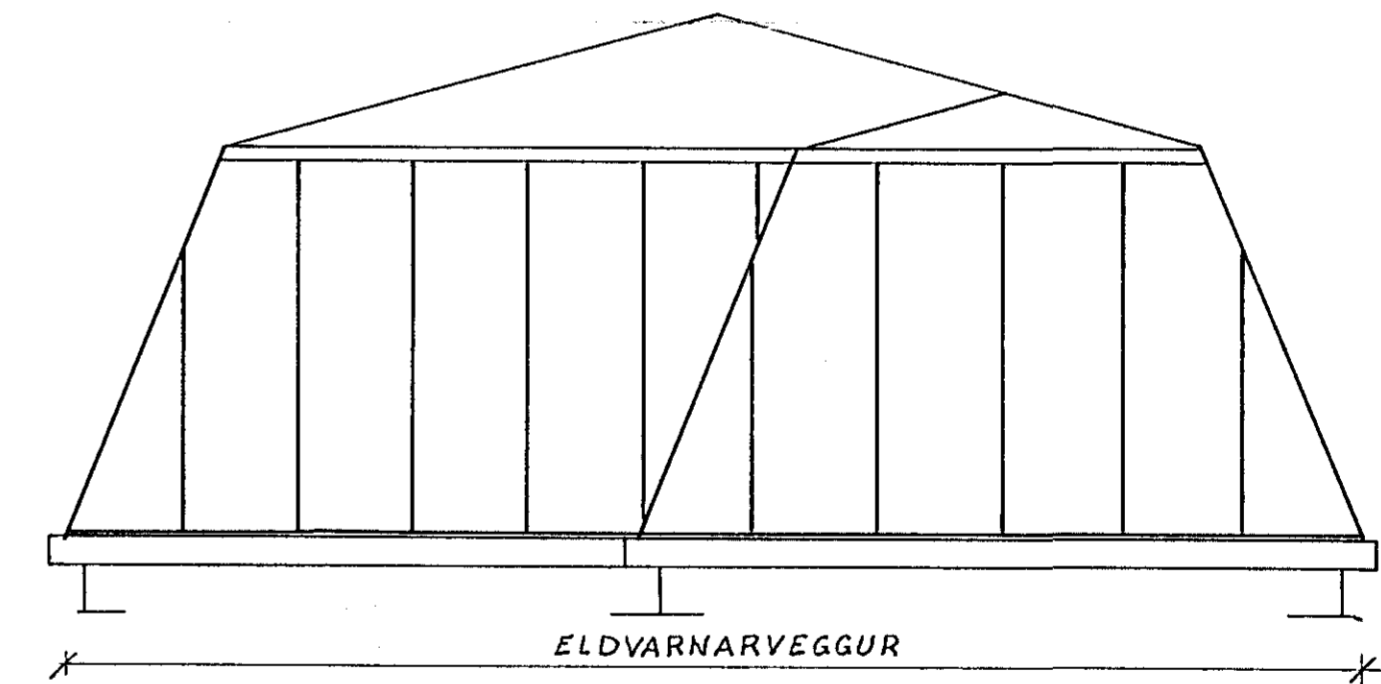

*Elvornarveggur samt. fyrir sögn
Byggnámsstofnunar ríkisins
10/1*

21. febr. 1986
HAFNARVEGGUR
BYGGINGAUGL
Eiríkur Jónsson

ELDVARNARVEGGUR A-120: STÁLGRIND IPE 100. MESTA BIL 75 cm, EN RÆÐST AF PLOTURBIDD.
TIMBURVEGGUR: GRIND 2"x6" 1/2 60-90 cm, LAUSHOLT 2"x6" 2 str.
A HÆÐINA.

VERKFRÆDISTOFA		HALLDÓRS HANNESSONAR S. 91-54355 SUÐURGÖTU 14 - 220 HAFNARFJÓRÐUR	
HOLTSGATA 12 HAFNARF.		Mkv: 1:50	
BURÐARVIRKI, GRINDARTEIKNING		Reiknað: <i>Ástir B.</i>	
		Teiknað: <i>Ástir B.</i>	
		Yfirfarið: <i>A.P.</i>	
Verk:	Blað nr: 1.2	Dags: FEB. '86	