




GRUNNMYPD RISHEÐAR

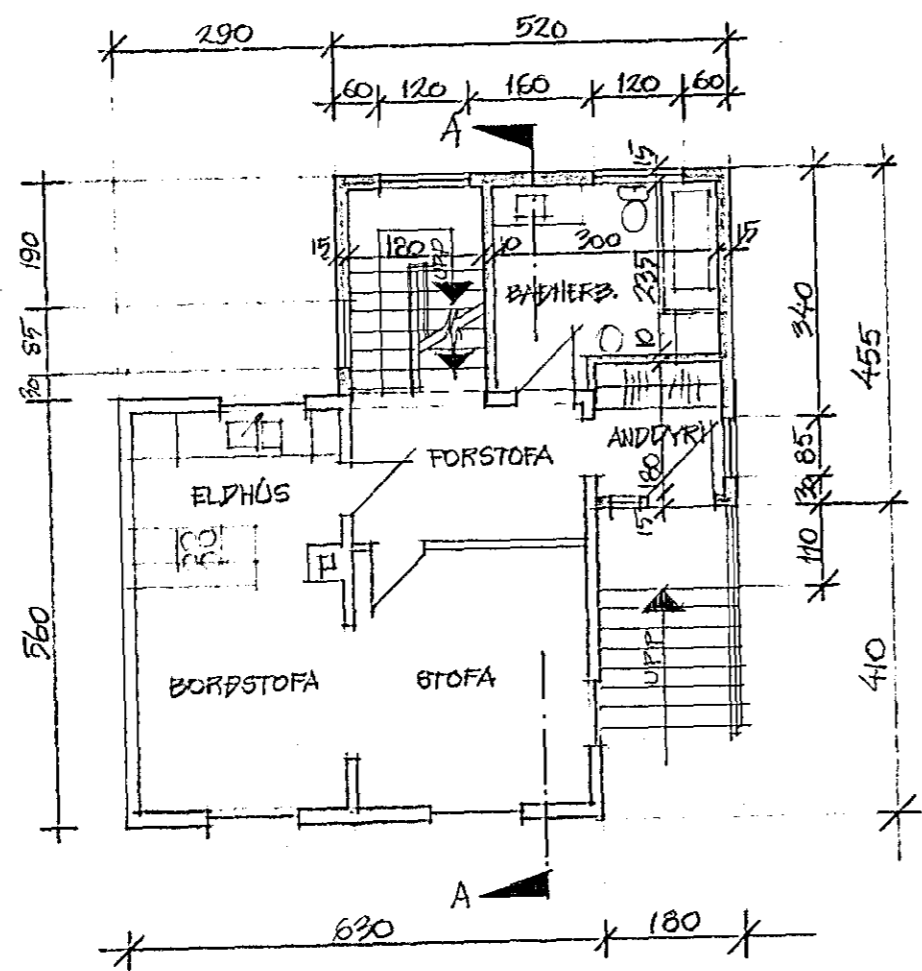



GRUNNMYPD HÆÐAR

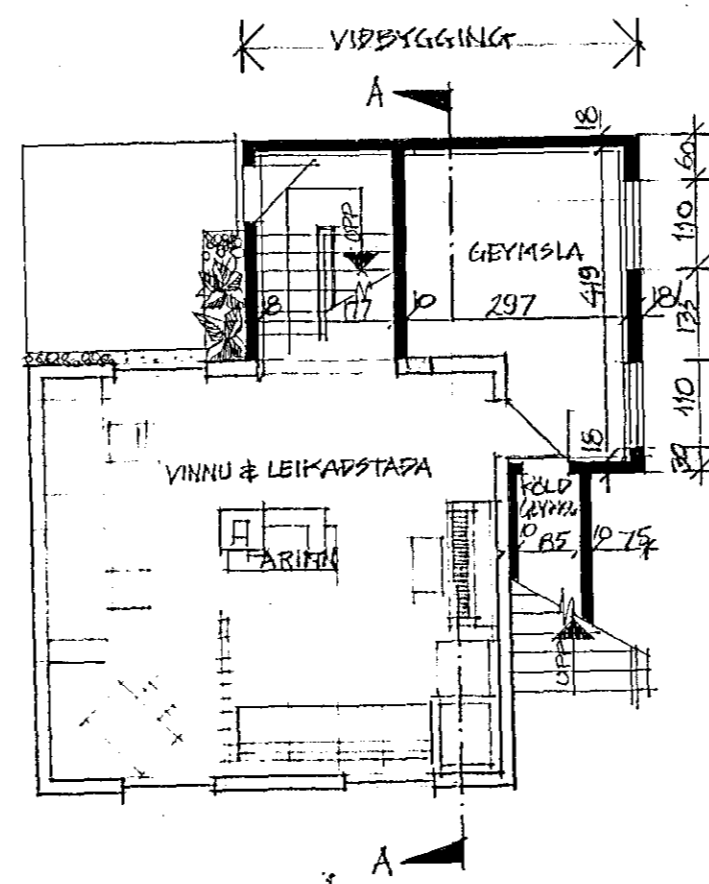


GRUNNMYPD KTALLARA

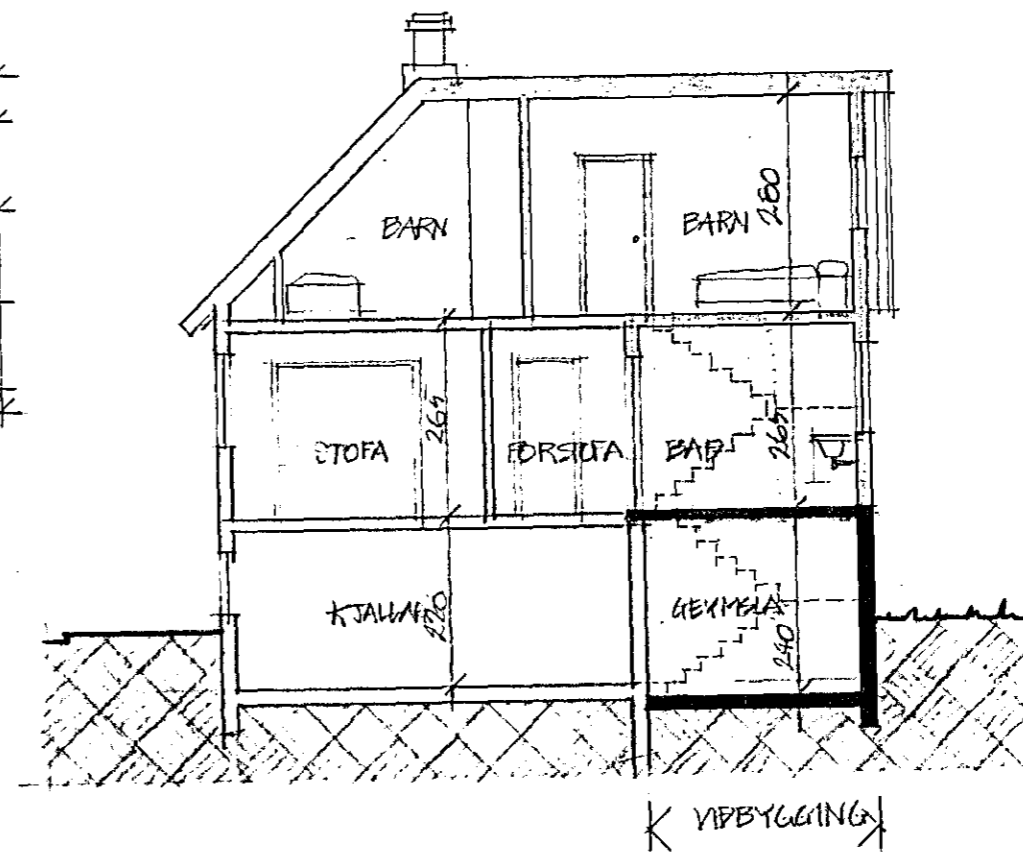


SNEIÐING A-A

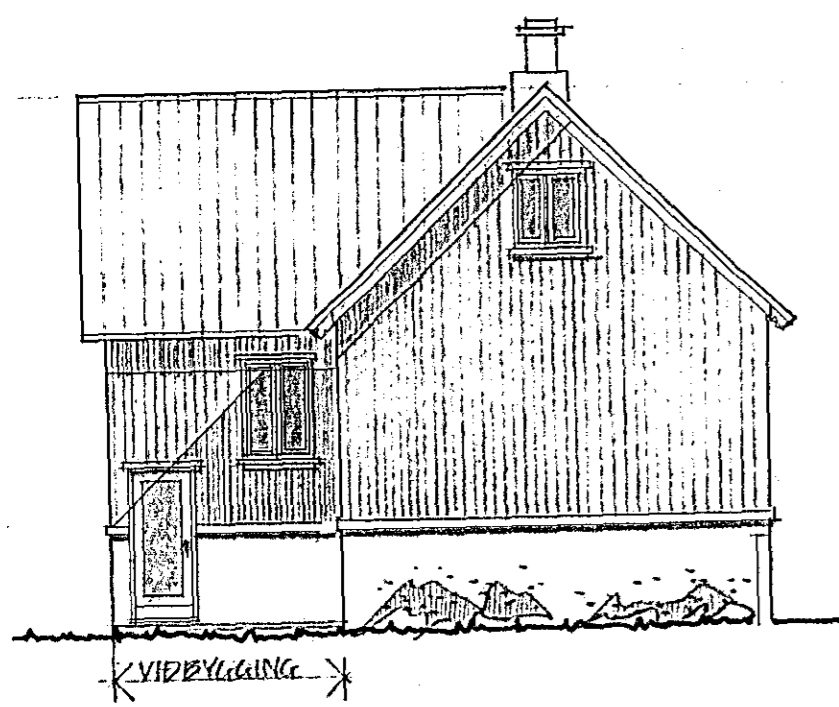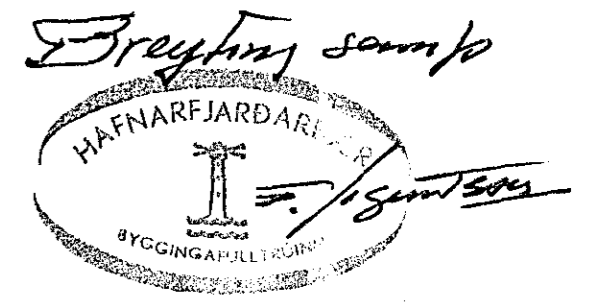


AUSTURHLIÐ

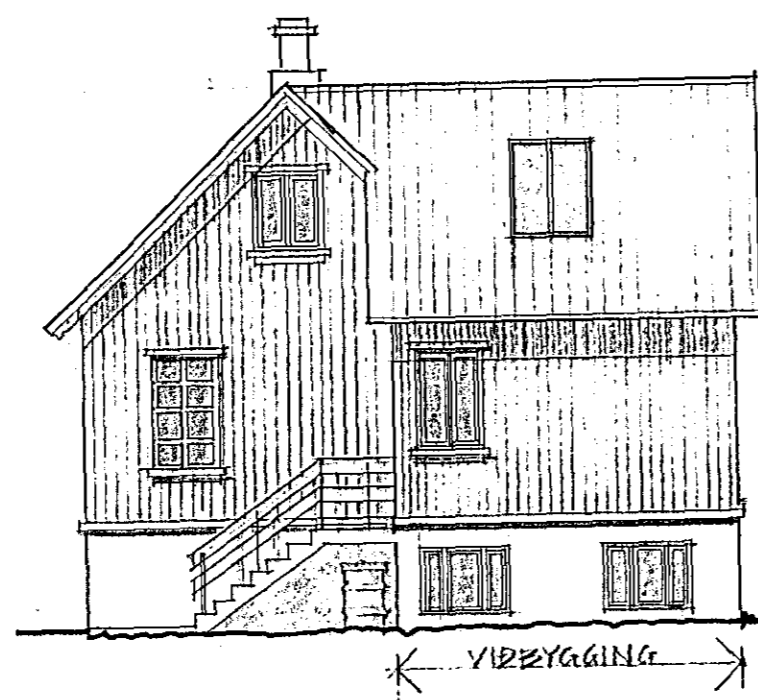

VESTURHLIÐ

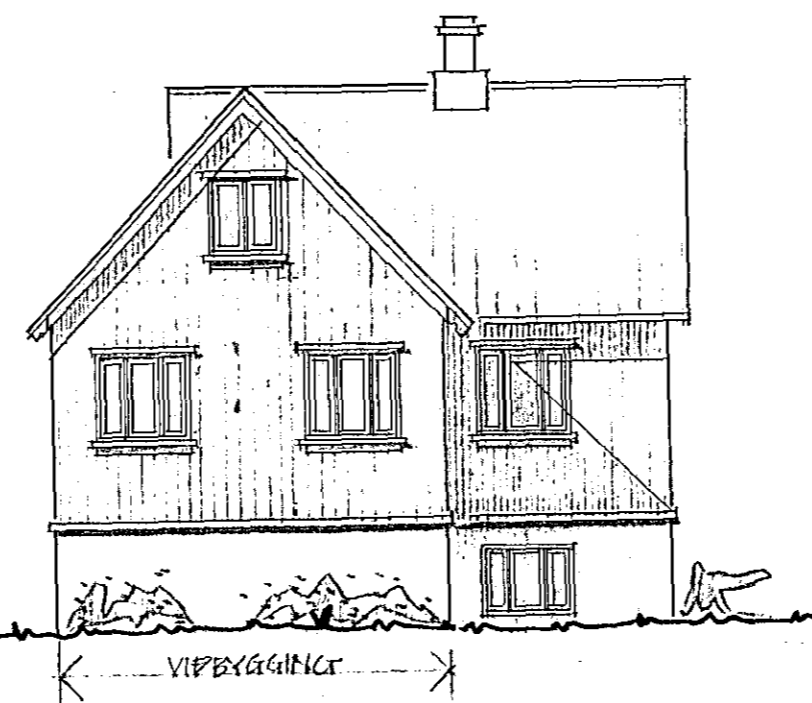


SUÐURHLIÐ

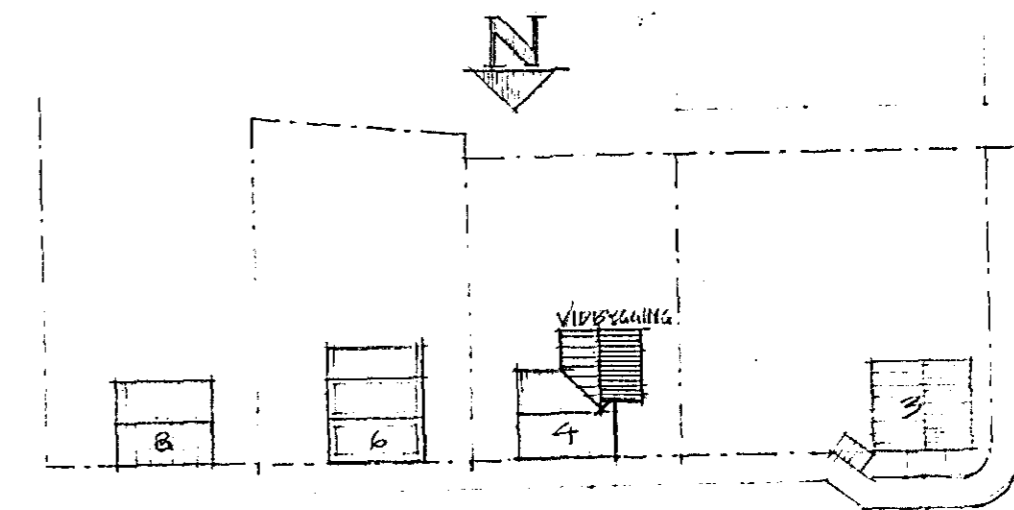


HOLTSGATA
AFSTÖÐUMYPD M. 1:500



HOLTSGATA 6

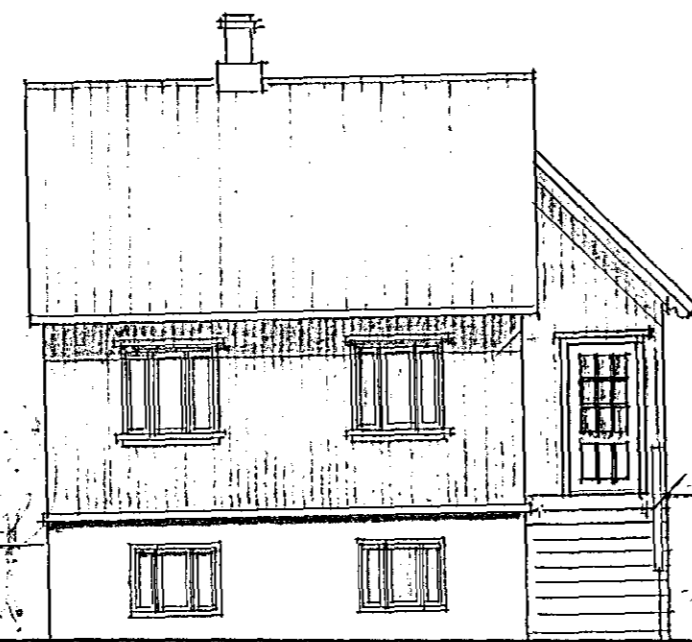

HOLTSGATA 4

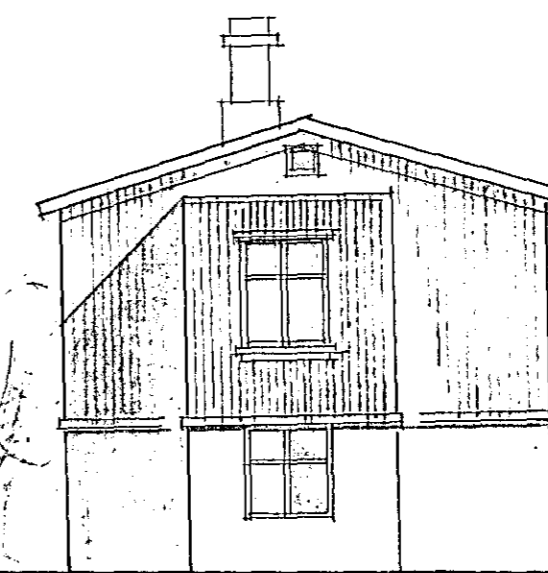

HLÍÐARBRAUT 3

*ÞREYTT 1. JUNÍ 1977
(GLUGGUM BÆTTI VIÐ KTALLARA
HÆÐ FRÓ)

NORÐURHLIÐ (GÖTUHLIÐ) M. 1:100

PÁLL V. BJARNASON, ARKITEKT, F.A.I.			
HÁLEITISBRAUT 4, REYKJAVÍK			
KVARDI	1:100 & 1:500	ÞAGB.	FEB. '77
VIÐBYGGING AÐ		TEIKN. P.Bj.	
HOLTSGÖTU 4, HAFNARFIRÐI			
GRUNNMYPDIR, ÚTLIT, SNEIÐINGAR & AFSTAPA.			
Páll V. Bjarnason			01