

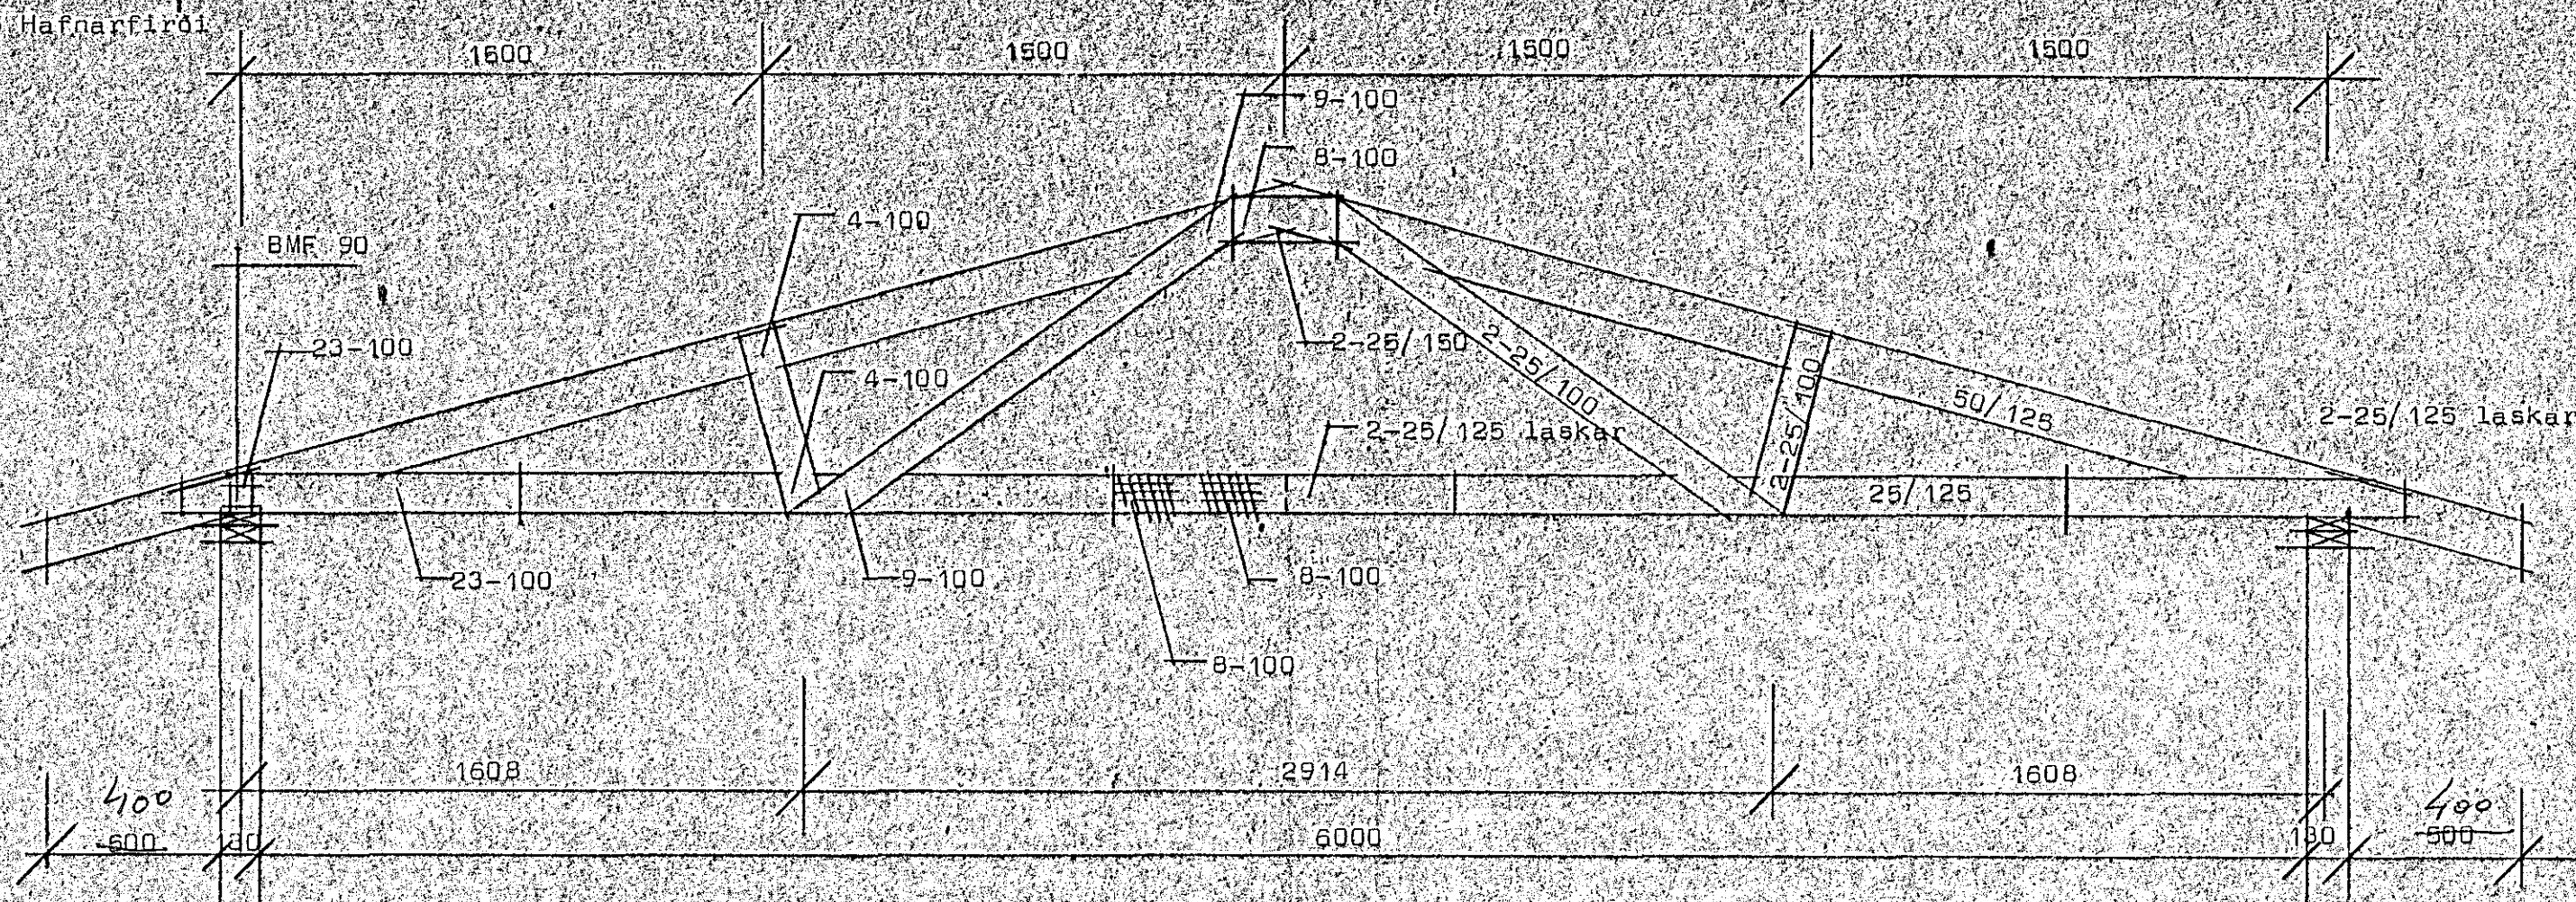


Hrauntunga 26 Hafnarfirði

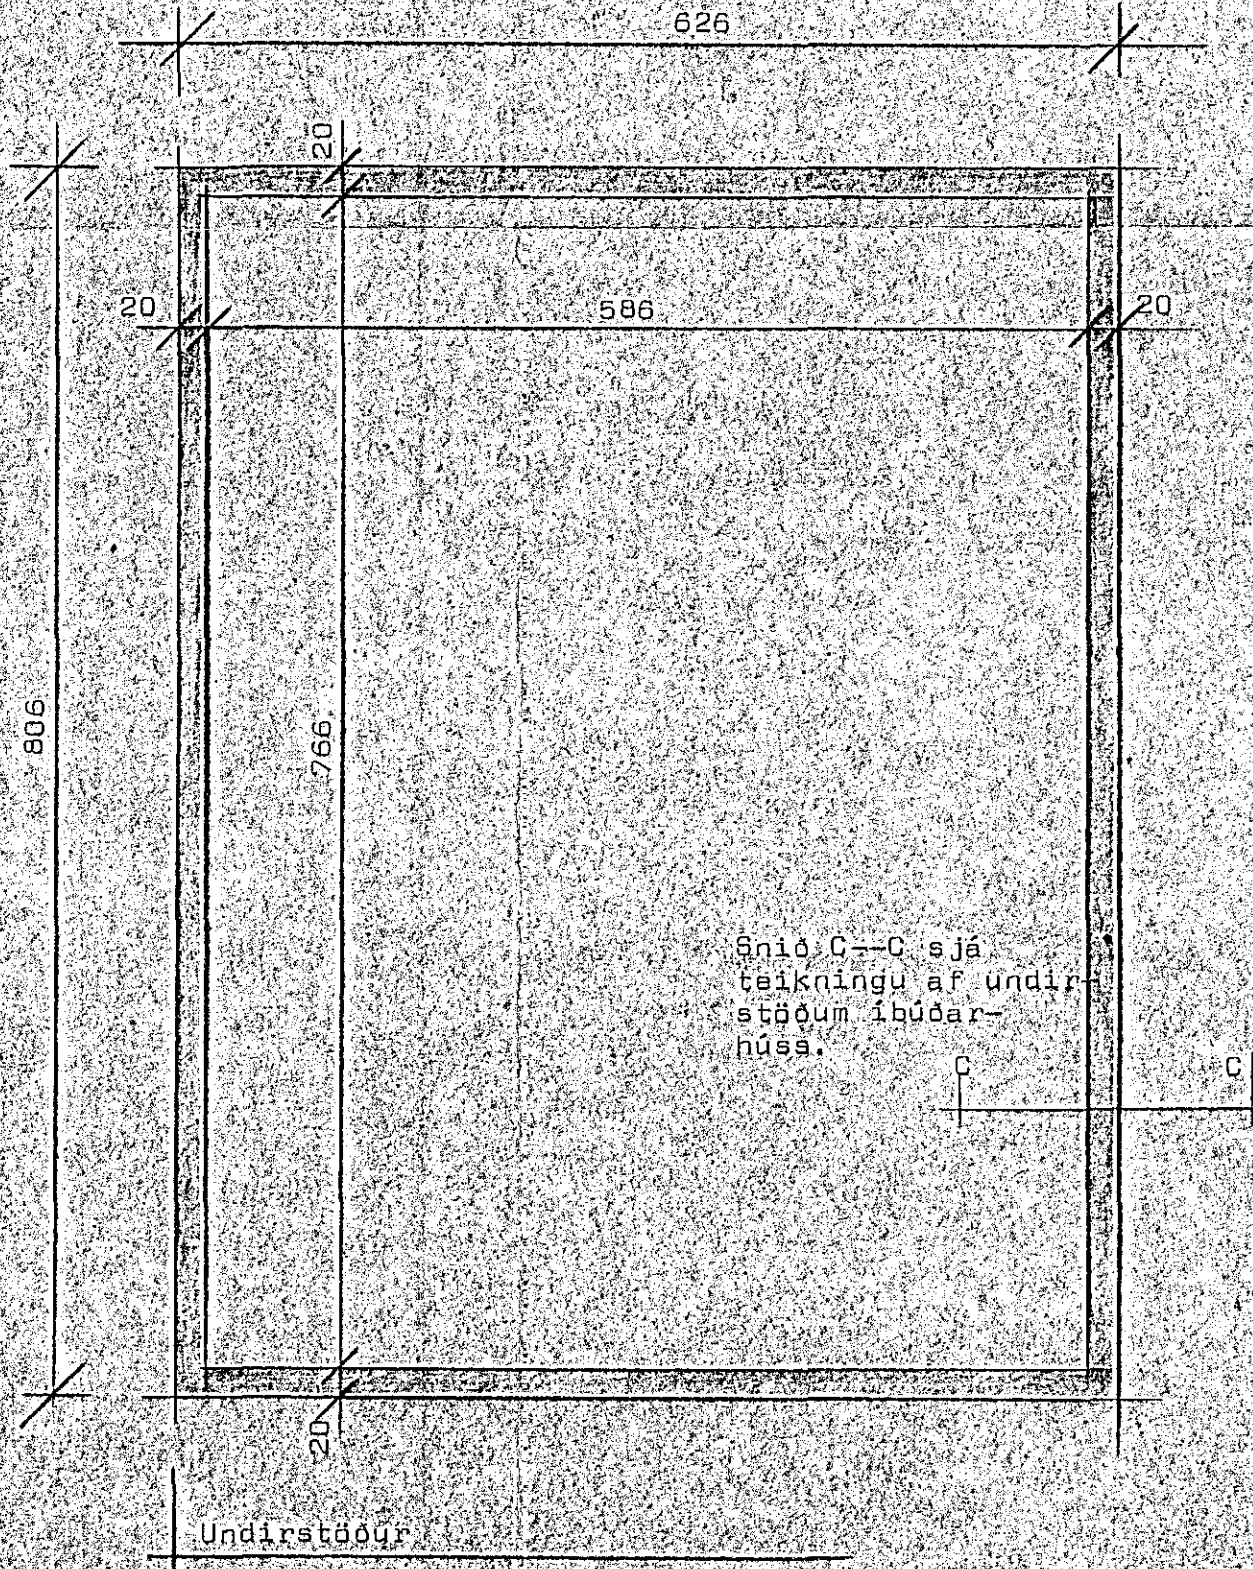

Skýringar: Efni í yfir- og undirstykkjum sperru séu úr T200 en annað efni sé óflokkað. Bera skal C-töx á alla sperruenda 30cm innfyrr útvegg.
 Bil milli sperra sé 120 cm mitt milli sperra skal nægla 38/100 á flatind með 2-25 pr borð, sjá grunnmynd.

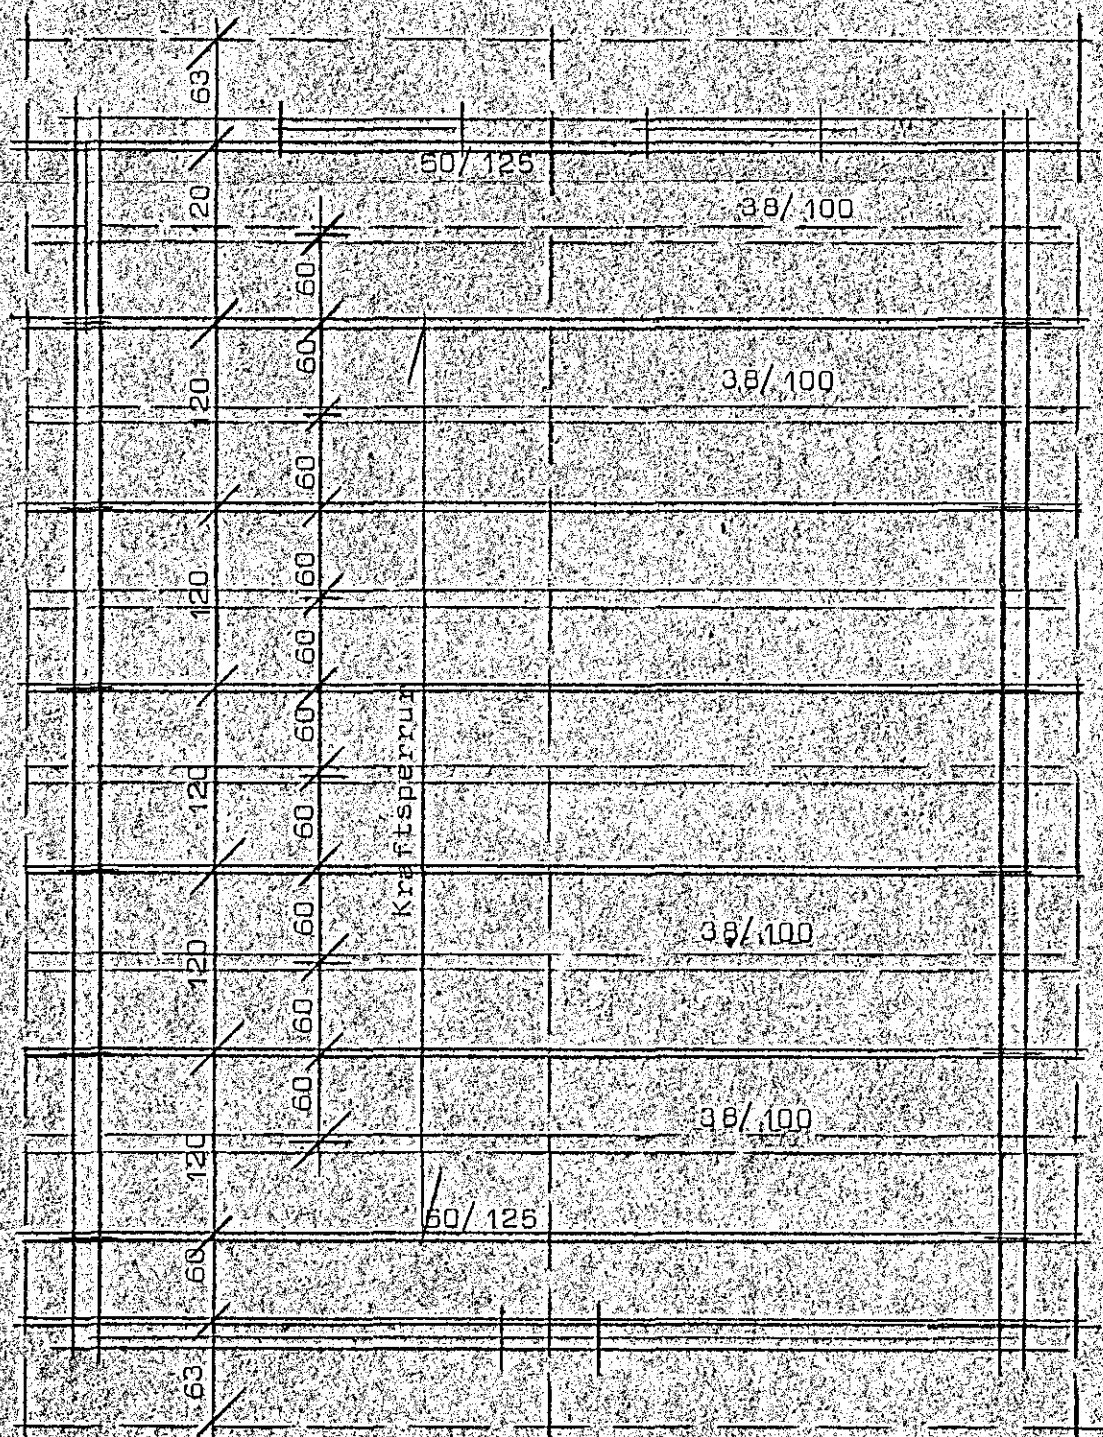

Snjó C-C sjá teikningu af undirstöðum íbúðarhúsa.

29. maí 1982
 HAFNARFJARÐARVER
 STADALHÚS
 ST. 190-br

STADALHÚS S Til
 TEIKNISTOFA SIÐUMÚLA 31 SÍMI 83141

VERKEFNI	DAGS.	VERK NR
Pakviðir	1982	ST 190-br
Hrauntunga 26 Hafnarfirði	MKV. 1:20 1:50	
	BR.	
	BLAD NR	

SIGURDUR GUDMUNDSSON SIGURDUR P. KRISTJÁNSSON ETL

Pakviðir

Undirstöður