




SNIÐ B-B 1:50

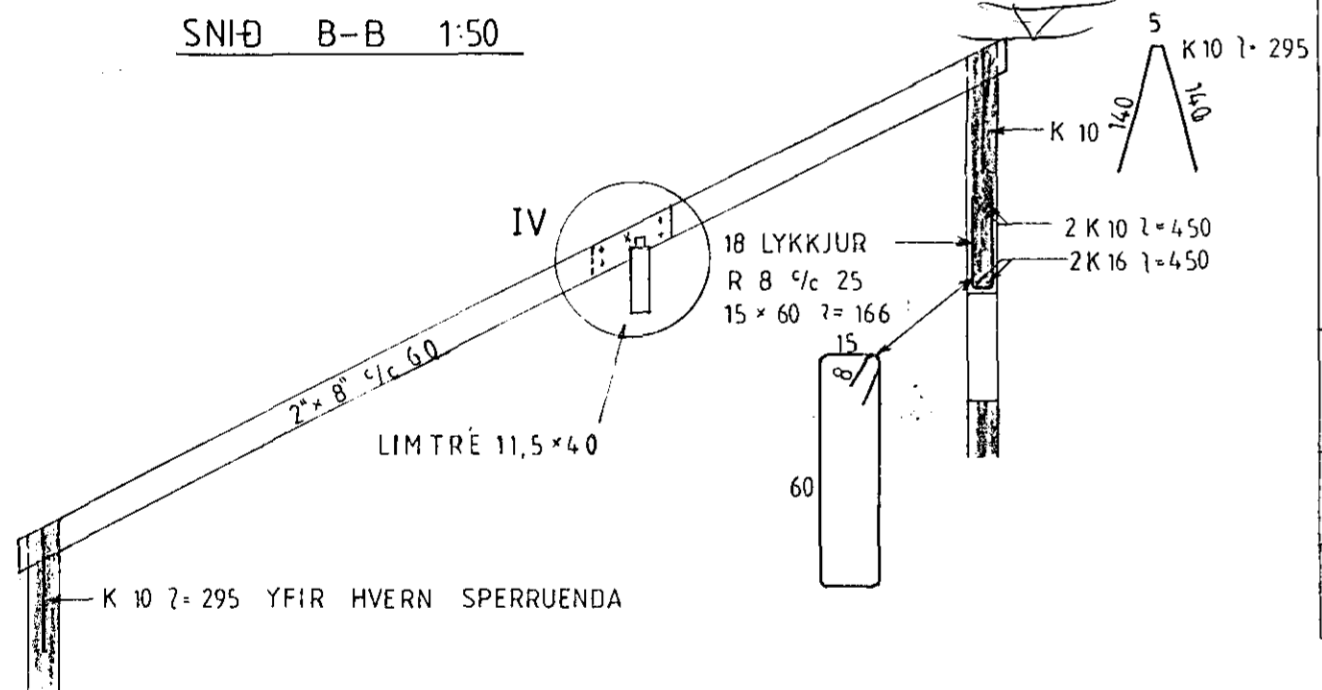

IV 1:20

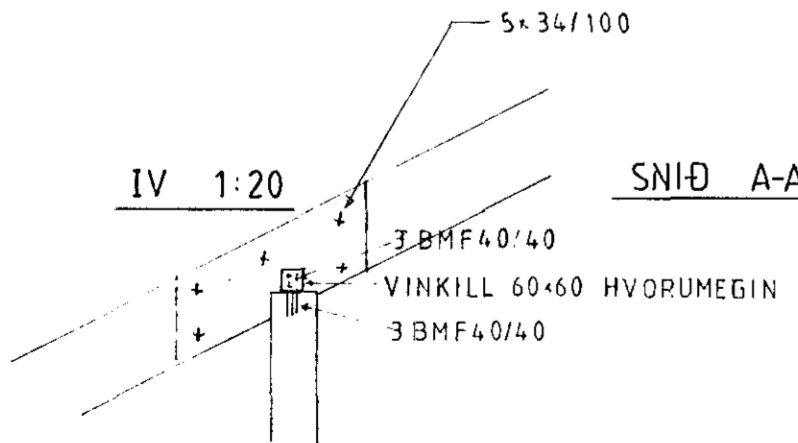

SNIÐ A-A 1:50

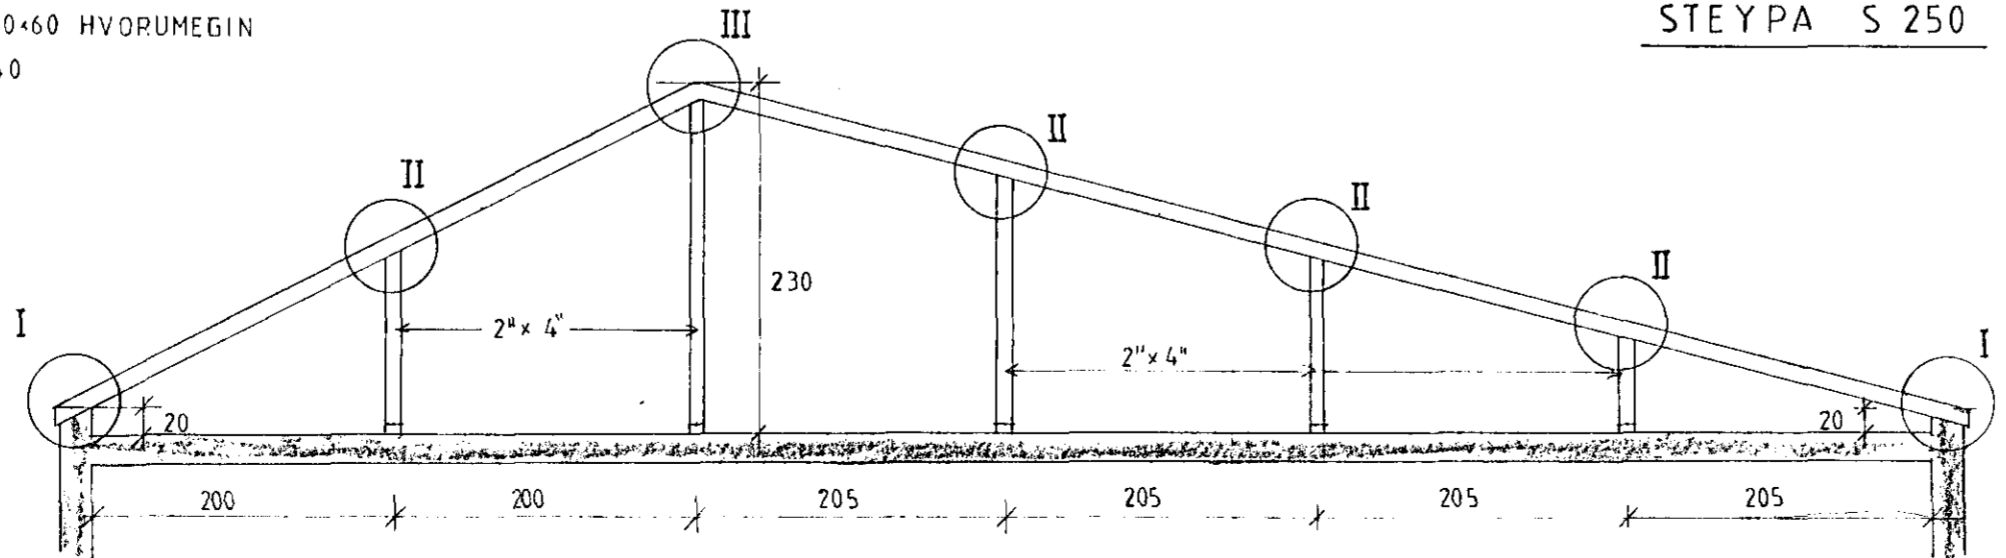

ÞAKI BRÉTT YFIR STÖTU APRIL 87 Stef

HRAUNBRÚN 48, HAFNARFIRÐI	
DAGS	JAN '87
MK.	1:50, 1:20
TEIKN	I M R
HANNAÐ	S A F

ÞAK. Stefán Ágústsson TEIKNIFR. S. 78564