



Samþykkt á fundi bygginga-  
nefndar þ. 21. 10. 1981  
BYGGINGAFULLTRÚ 'N'  
I HAFNARFIRÐI  
S. Sigurðsson

Askilið er samþykkt  
Brunamálastofnunar



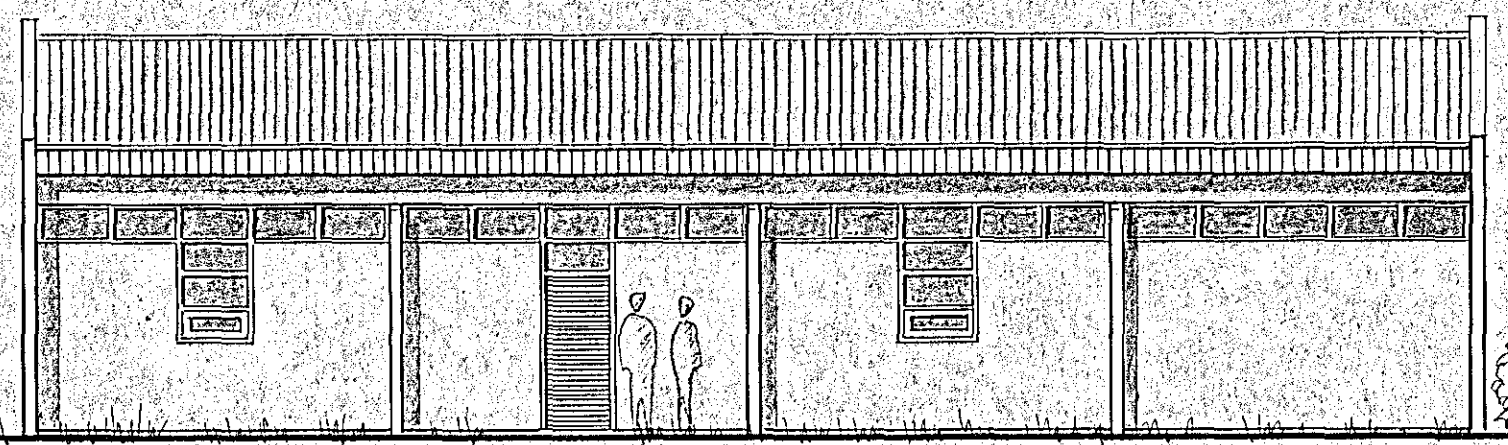


SUDURHLIÐ

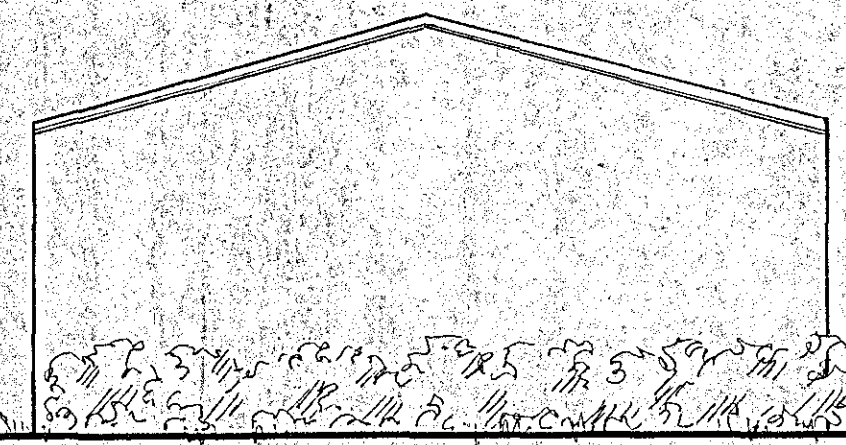


AUSTURHLIÐ

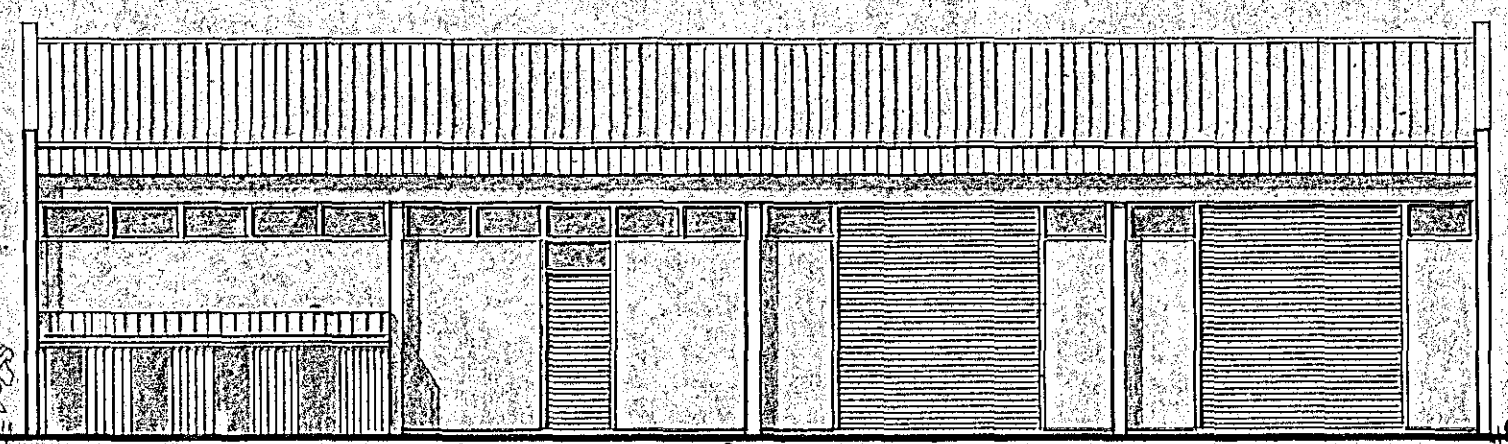


NORÐURHLIÐ

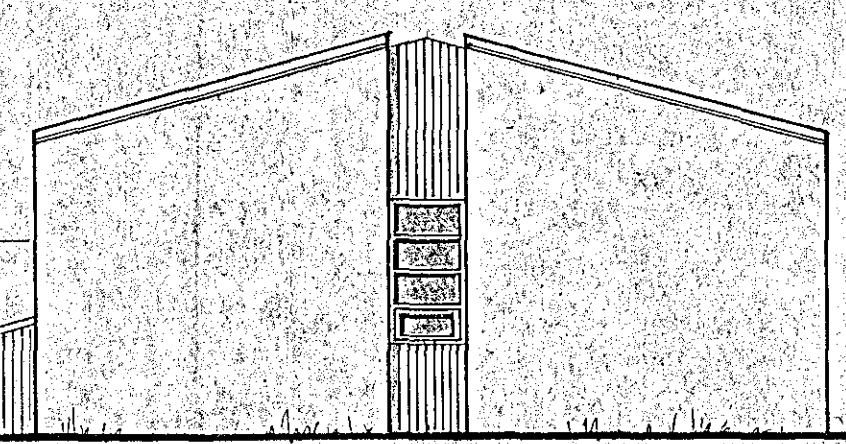


VESTURHLIÐ

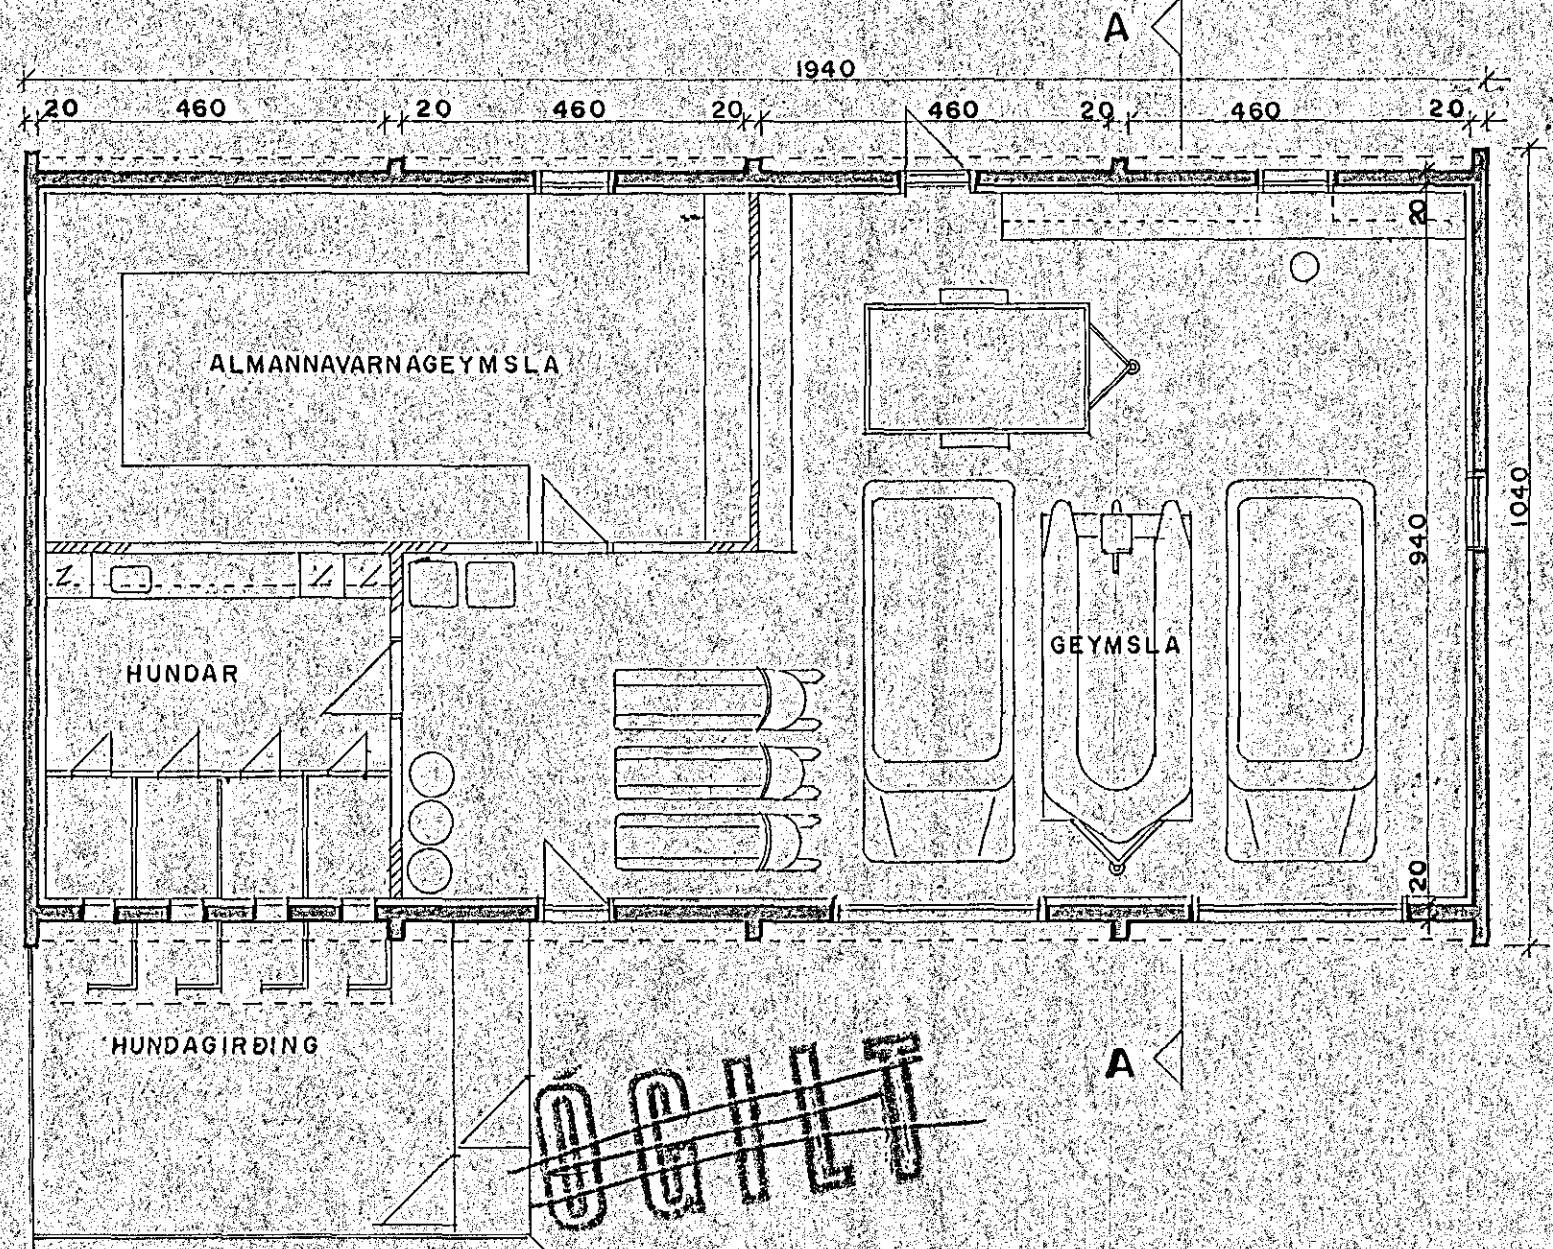

GRUNNMYND

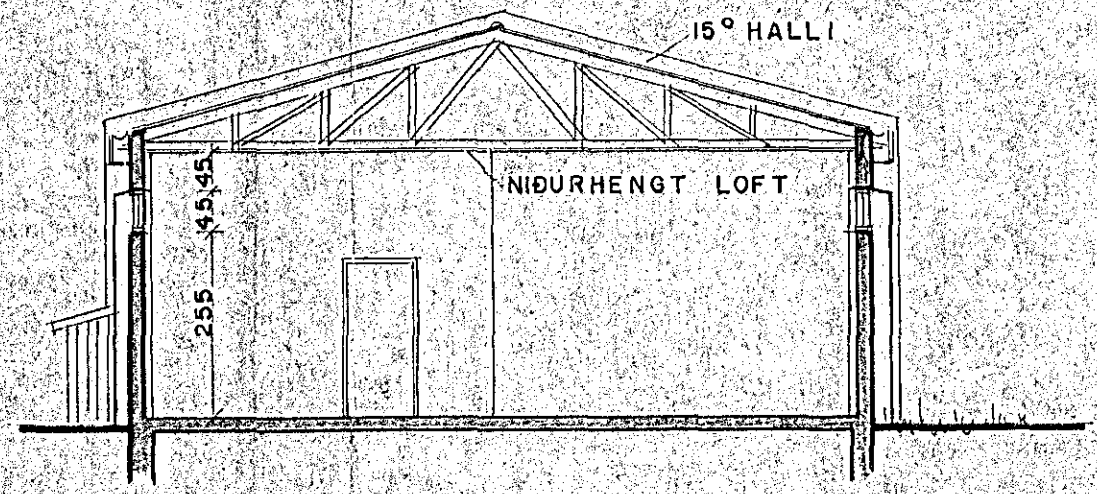

SNEIÐING A-A

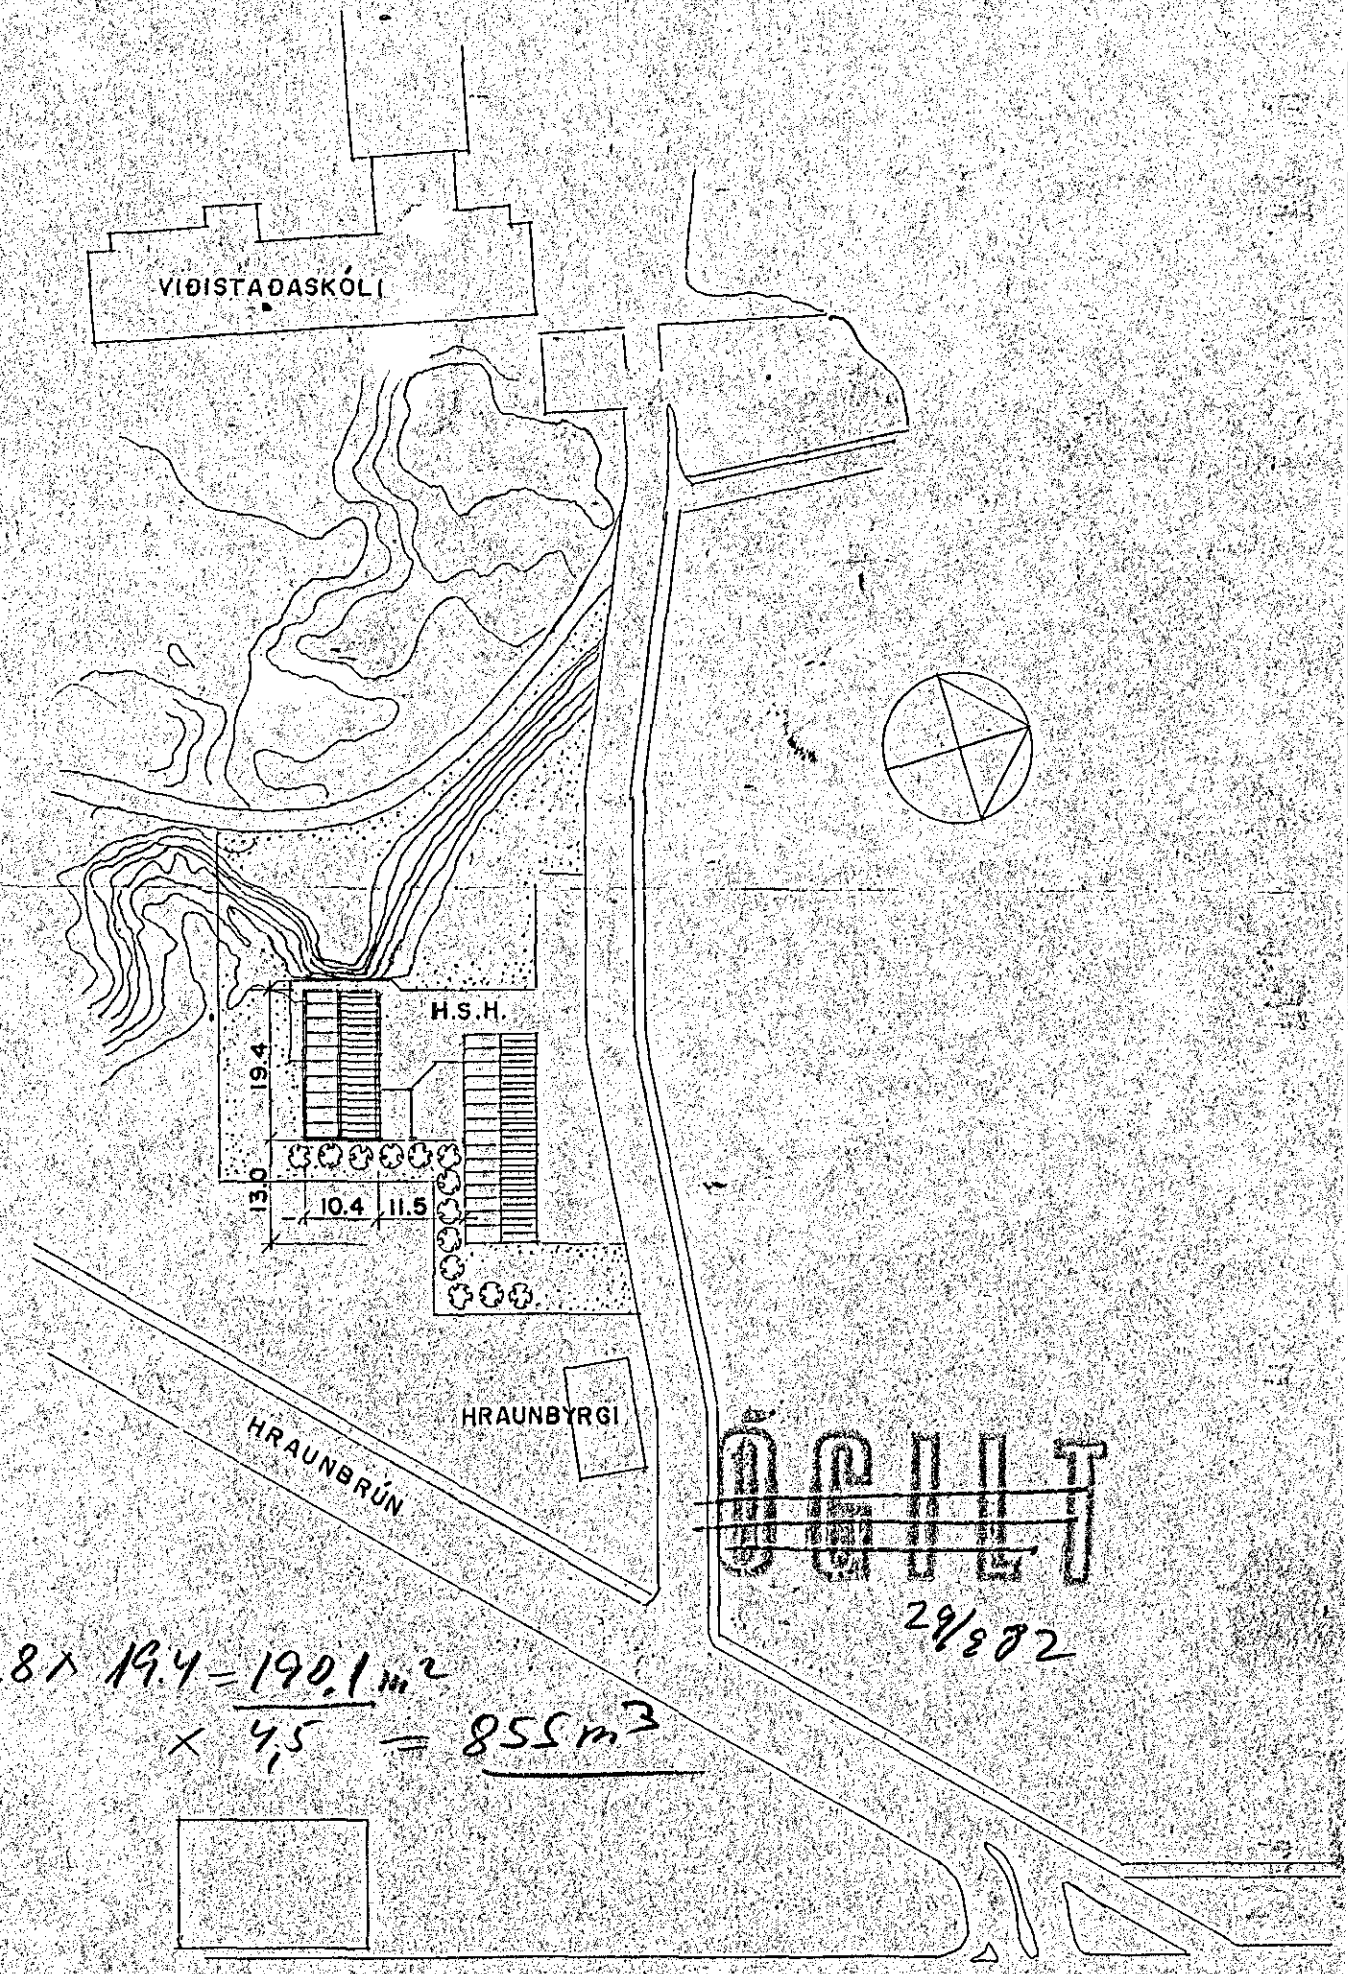

$$9,81 \times 19,4 = 190,1 \text{ m}^2$$

$$\times 4,5 = 855 \text{ m}^3$$

AFSTÖÐUMYND 1:1000

4250-0570-03

HJÁLPARSVEIT SKÁTA HAFNARFIRÐI  
GEYMSLUHÚS M: 1:100

SIGURÐUR EINARSSON OG SIGURÐUR ÞORVARÐARSON, ÁGÚST '81  
BREIÐVANGI 28 HAFNARFIRÐI SÍMI 59092

SAMÞYKKT 22/10/1981  
SBR. BRÉF DAGS. 9/10/1981  
BRUNAMÁLASTOFNUN RÍKISINS  
S. Sigurðsson

~~ÖGILT~~

~~ÖGILT~~  
29/9/82