
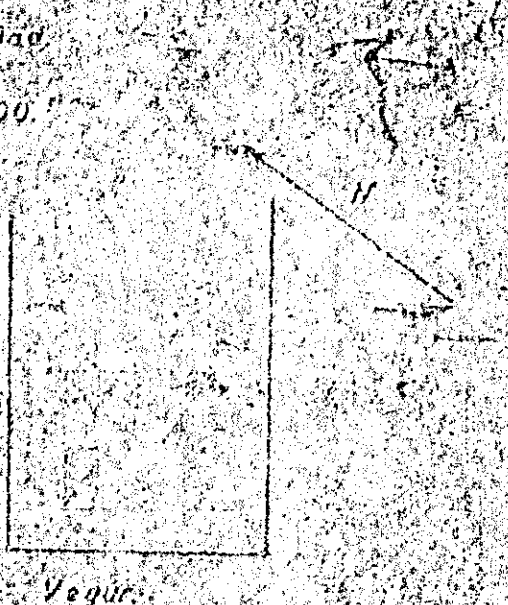
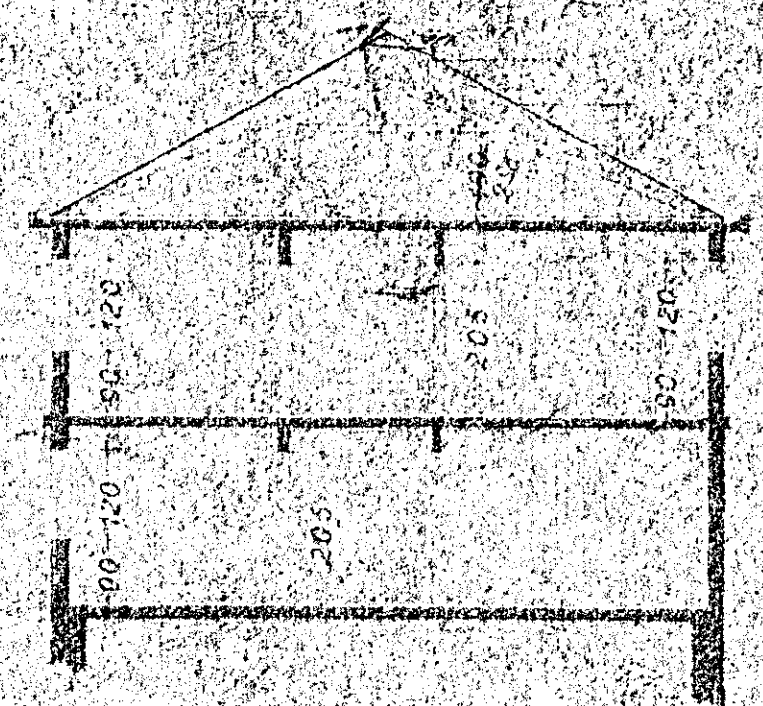
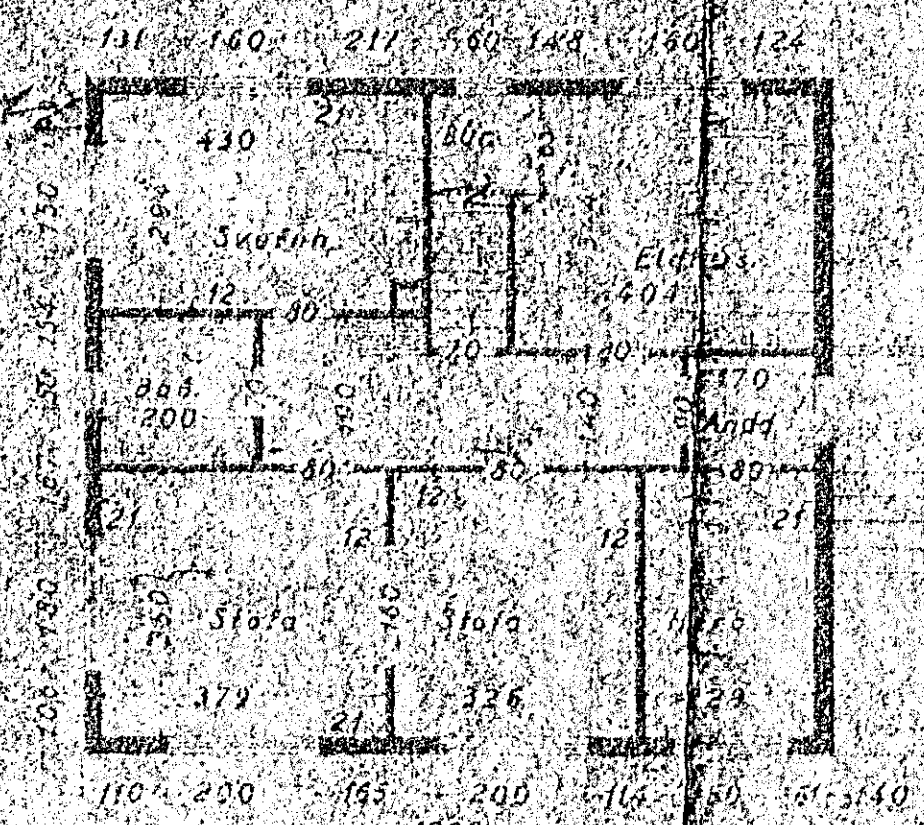
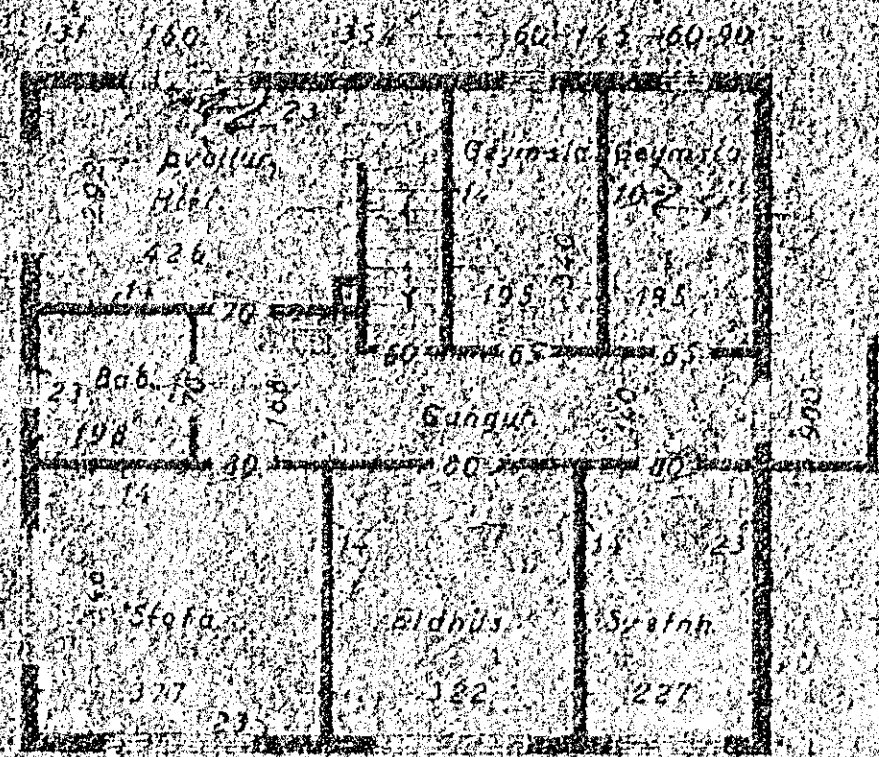
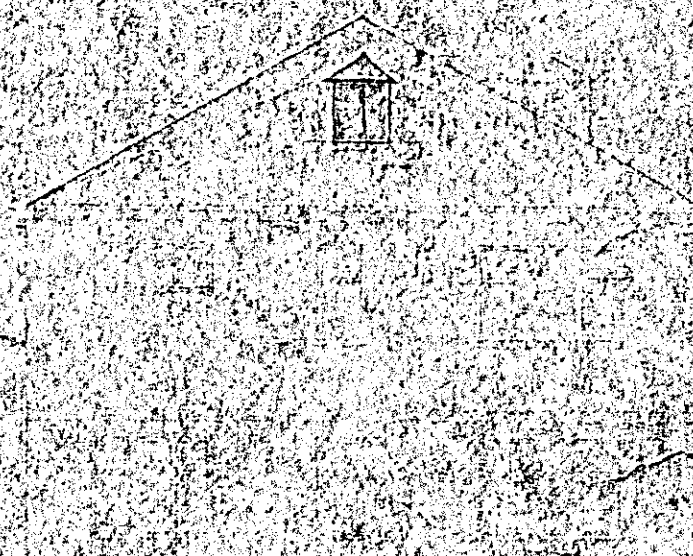
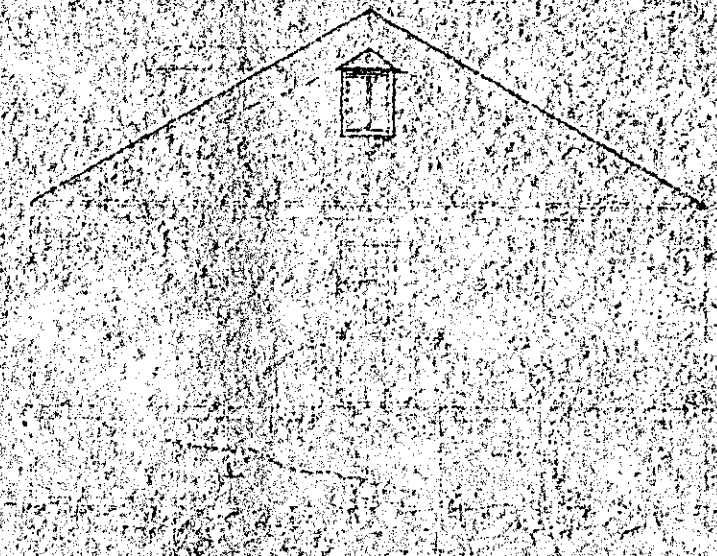
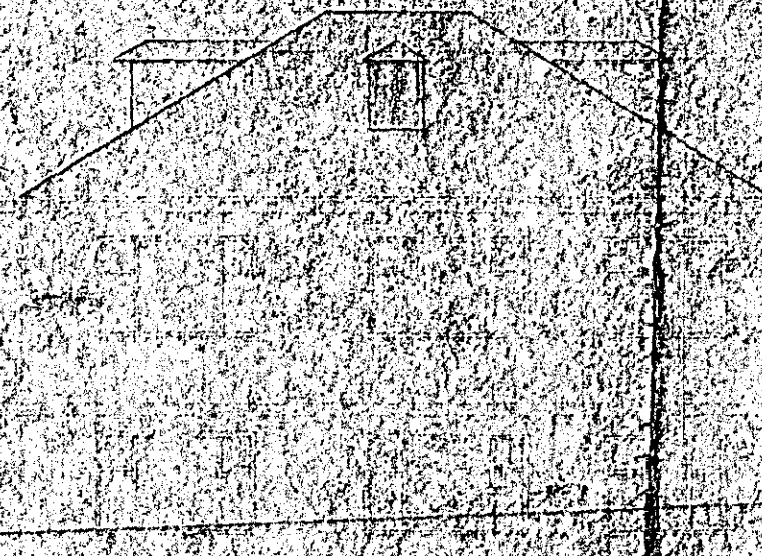


Hús
 Úlfars Haraldssonar
 við önefnda götu
 Hinnir 4.

Þag sem fjallaraðil a 25
 hækku um 0,90 m. er lasknað
 Jafnlag, ekki rafi

Handwritten signature or name

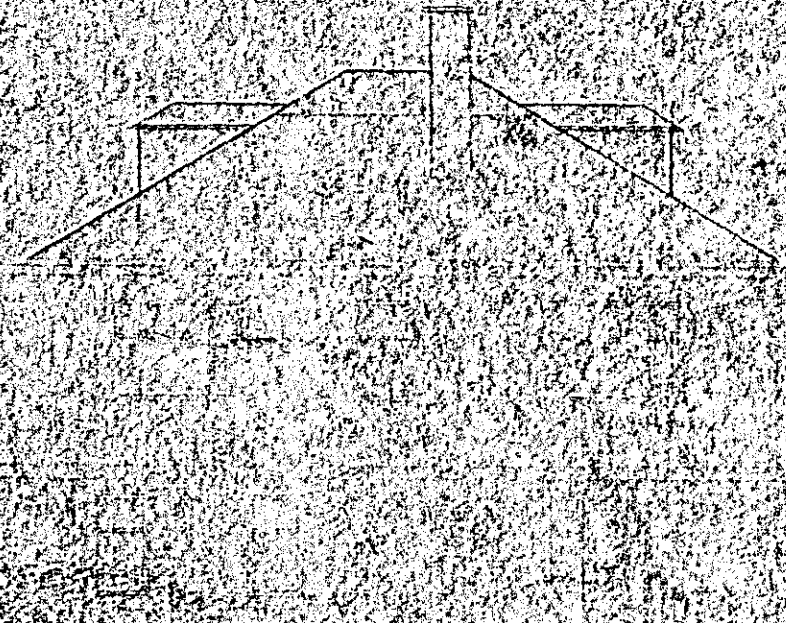

Kjálari

Skurbur

Vegur

100

10 m

Handwritten notes and signatures at the bottom right.