

SKÝRINGAR

Grunnur er þjóppuð hraunfylling, mesta álag $3,0 \text{ kg/cm}^2$
Undirstöður og botnplate steypist í einu lagi.


Stál, kambstál Ks 40, téknac með K

Steypt skel fyrir ofan glugga og ek minnsta kosti
40 cm ofan á mætstein annars-stácer.

Samskeyti borði í þakklæningu skulu ekki vera fleiri
en tvö á sama stæð. Negla skal með premur 3" galv.
nögglum í hvert borð í hverja sperru.

Loftrásir á milli sperra skulu ekki vere miðni en 20 cm^2

Steypugæmi S - 160, IST 10

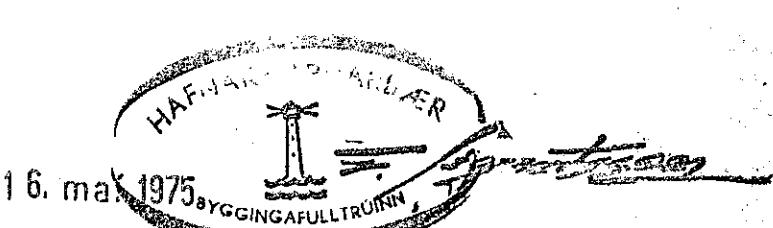

SVEINBJÖRN SIGURDSSON TEKNIR.
MIÐVANGI 116 SÍMI 52256 MTFÍ

HRAUNKAMBUR	MKV.	DAGSEIN.
4	1:50 1:20	22.2.75
BÍLGEYMSLA JÁRNALÖGN: UNDIRSTÖÐUR OG BAK	BREYTING Sperruendur 13.6.75	DAGS.
	DREGID <i>Jes</i>	HANNAÐ <i>Jes</i>

Heimilisþórn Sigurðsson

7502-1