


Heimskopli

Ábúðarhús Peturs Magnússonar, Hverfisgötu 15B


Eftir breytingu
1100

75 - 810 / 2000

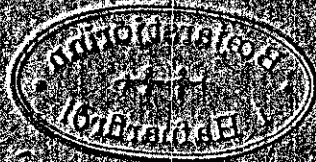


[Handwritten signature]


Kjallari

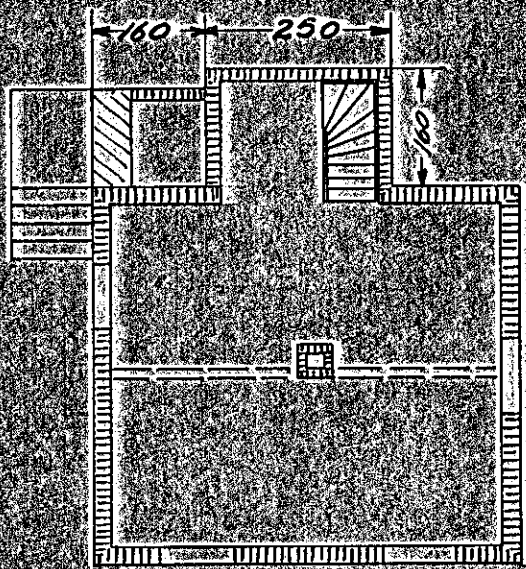


Suðvesturhlíð

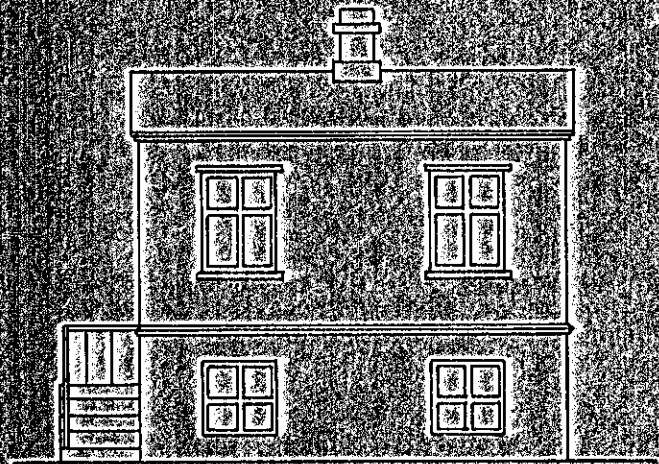

Í hæð

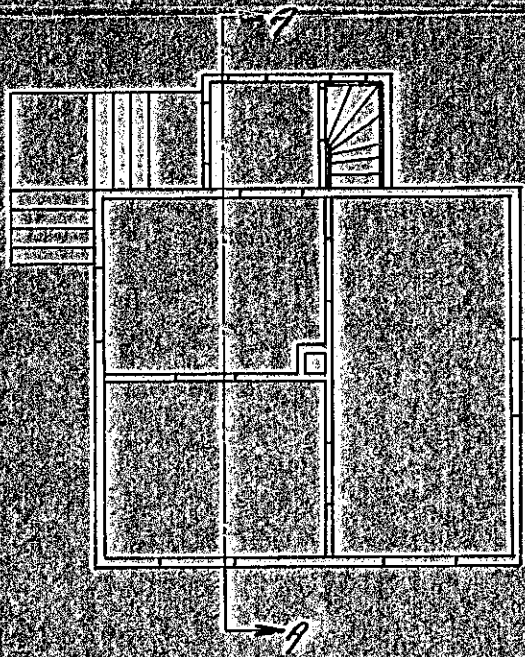

Þver snið A-A

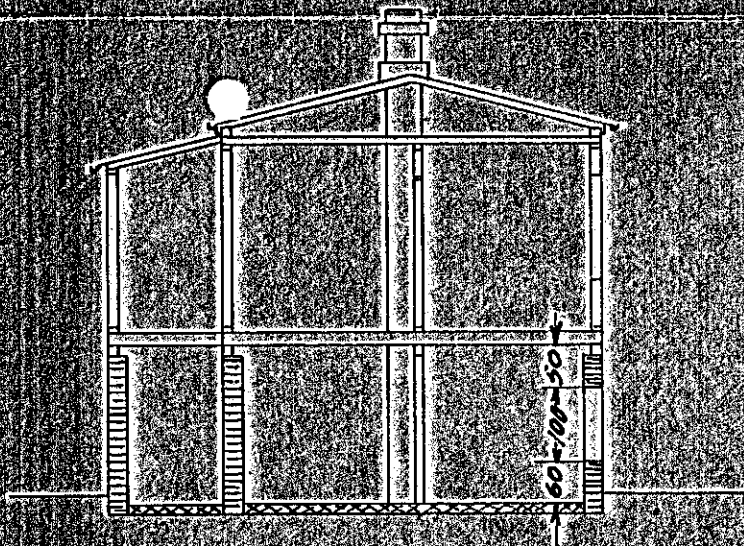

1100



[Handwritten notes]
1100/1100
1100

[Handwritten signature]
1100/1100