


Sambýkt á fundi bygginga-
nefndar þ. 3/2 1993
BYGGINGAFULLTRÚINN
Í HAFNARFIRÐI
Sigurðs Halld.

4377
286 404 206 340 802 480
250 404 110 340 280 125 395
125 130 217 280 125 355 125

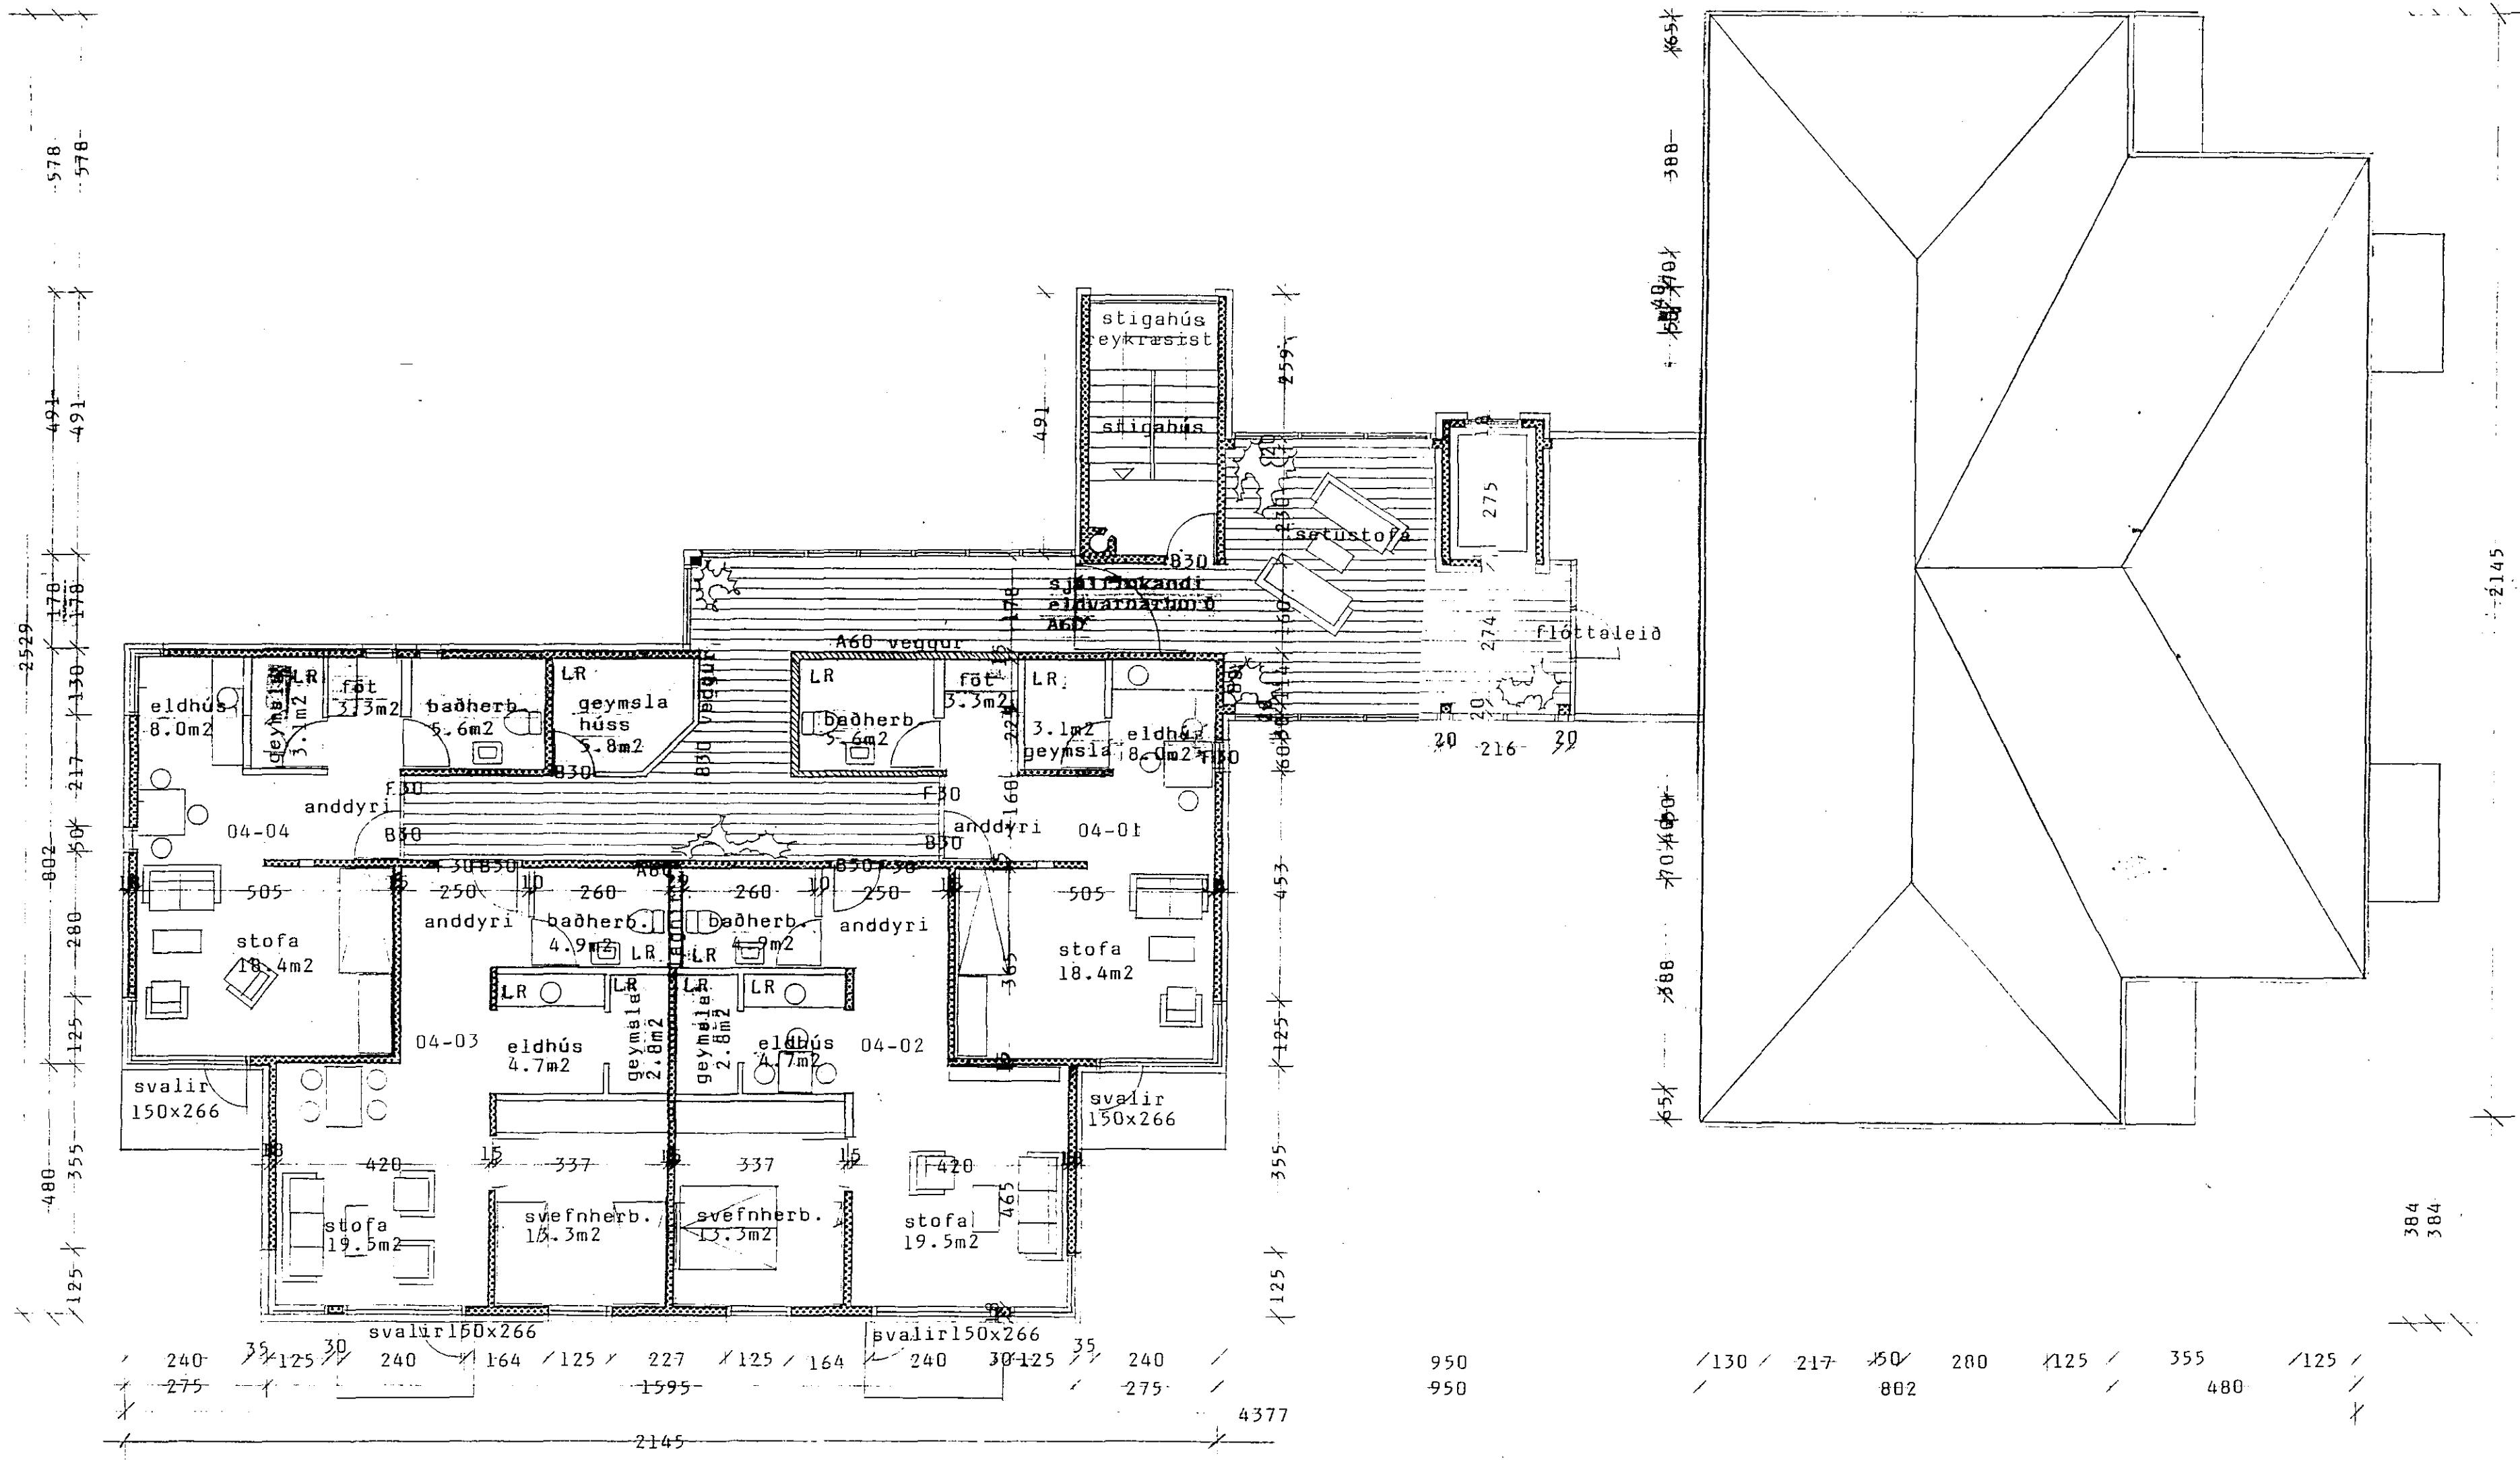

Breytt 21.1. '93. Hluti byggingarinnar lækkaður um eina hæð.

Verndaðar þjónustuíbúðir við
VERA Sólvangsveg 1-3 í Hafnarfirði. Annar áfangi
EFTI Grunnmynd hæða

ARKITEKTASTOFA
FINNS BJÖRGVINSSONAR OG
HILMARS ÞÓRS BJÖRNSSONAR
ADALSTRÆTI 8
101 REYKJAVÍK
SÍMI 11460
FAX 624305

MÁLKYRDI : 1:100 DAGS : 02.12.1992. TEIEN. : YRK-TEIEN.NR.