


Samþykki á fundi byggingar-
nefndar þ. 3/2 1993

BYGGINGAFULLTRÚINN
Í HAFNARFIRÐI

Sigrún Björnsdóttir

3000 er samþykki


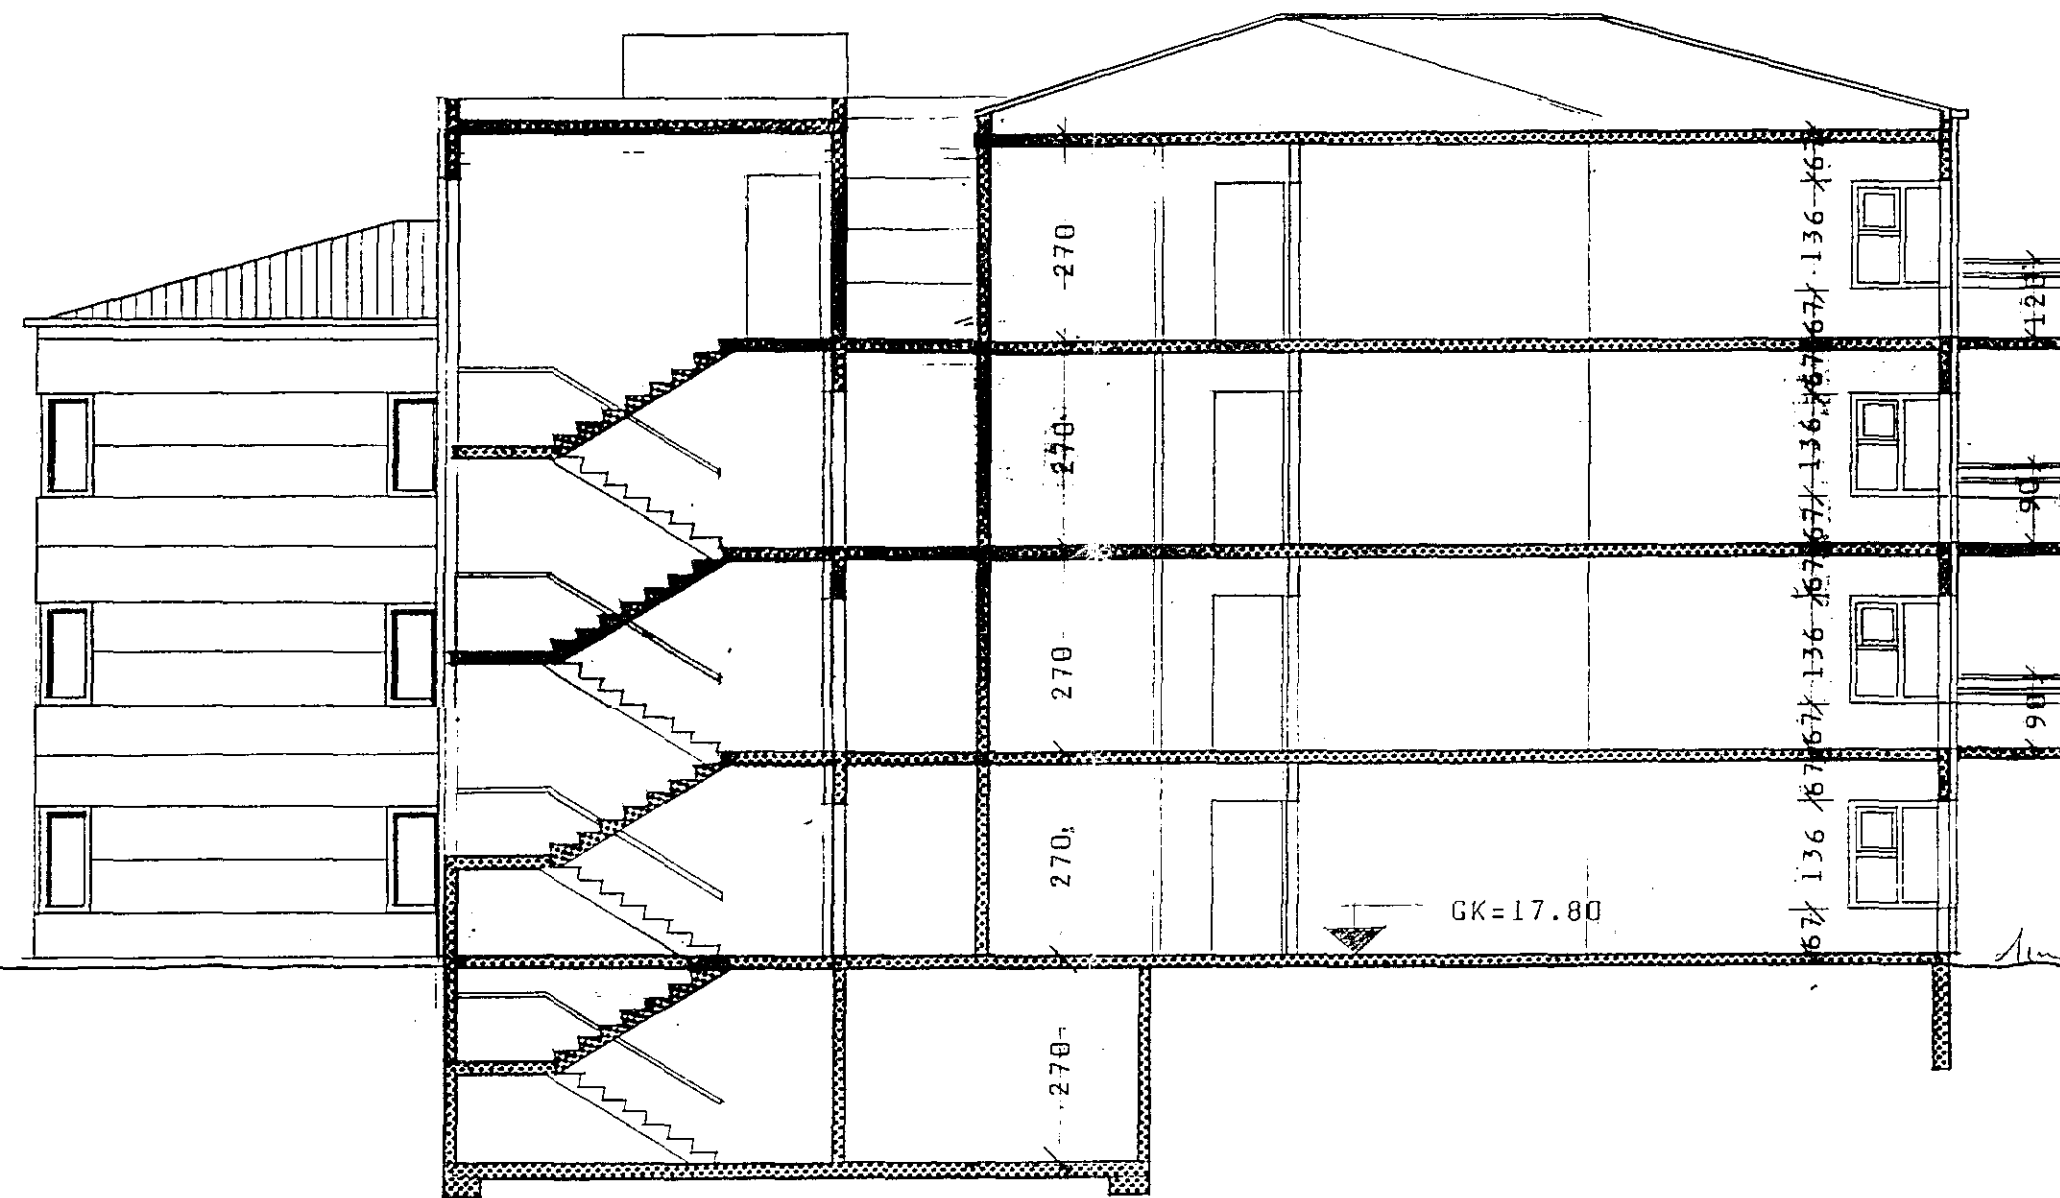

Breytt 21.1. '93. Hluti byggingarinnar lækkaður um eina hæð.

VERK Verndaðar þjónustuíbúðir við
Sólvangsveg 1-3 í Hafnarfirði. Annar áfangi
SNÍÐI Sníð í stigahús

ARKITEKASTOFA
FINNS BJÖRGVINSSONAR OG
HILMARS ÞÓRS BJÖRNSSONAR
ADALSTRÆTI 8
101 REYKJAVÍK
SÍMI 11460
FAX 624505

8

MÆLIKVÆÐI : 1:100

DAGS : 02.12.1992. TEKIN :

VERK-TEKNI . ER.

Handwritten signature: H. P. Björnsson