


Samþykkt á fundi bygginga-
nefndar þ. 3/2 1993

BYGGINGAFULLTRÚINN
[HAFNARFIRÐI]

Sigrún Halldóttir

Áskilningur er samþykktur
á milli bygginga- og
búnaðarnefndanna

Áskilningur er samþykktur
á milli bygginga- og
búnaðarnefndanna

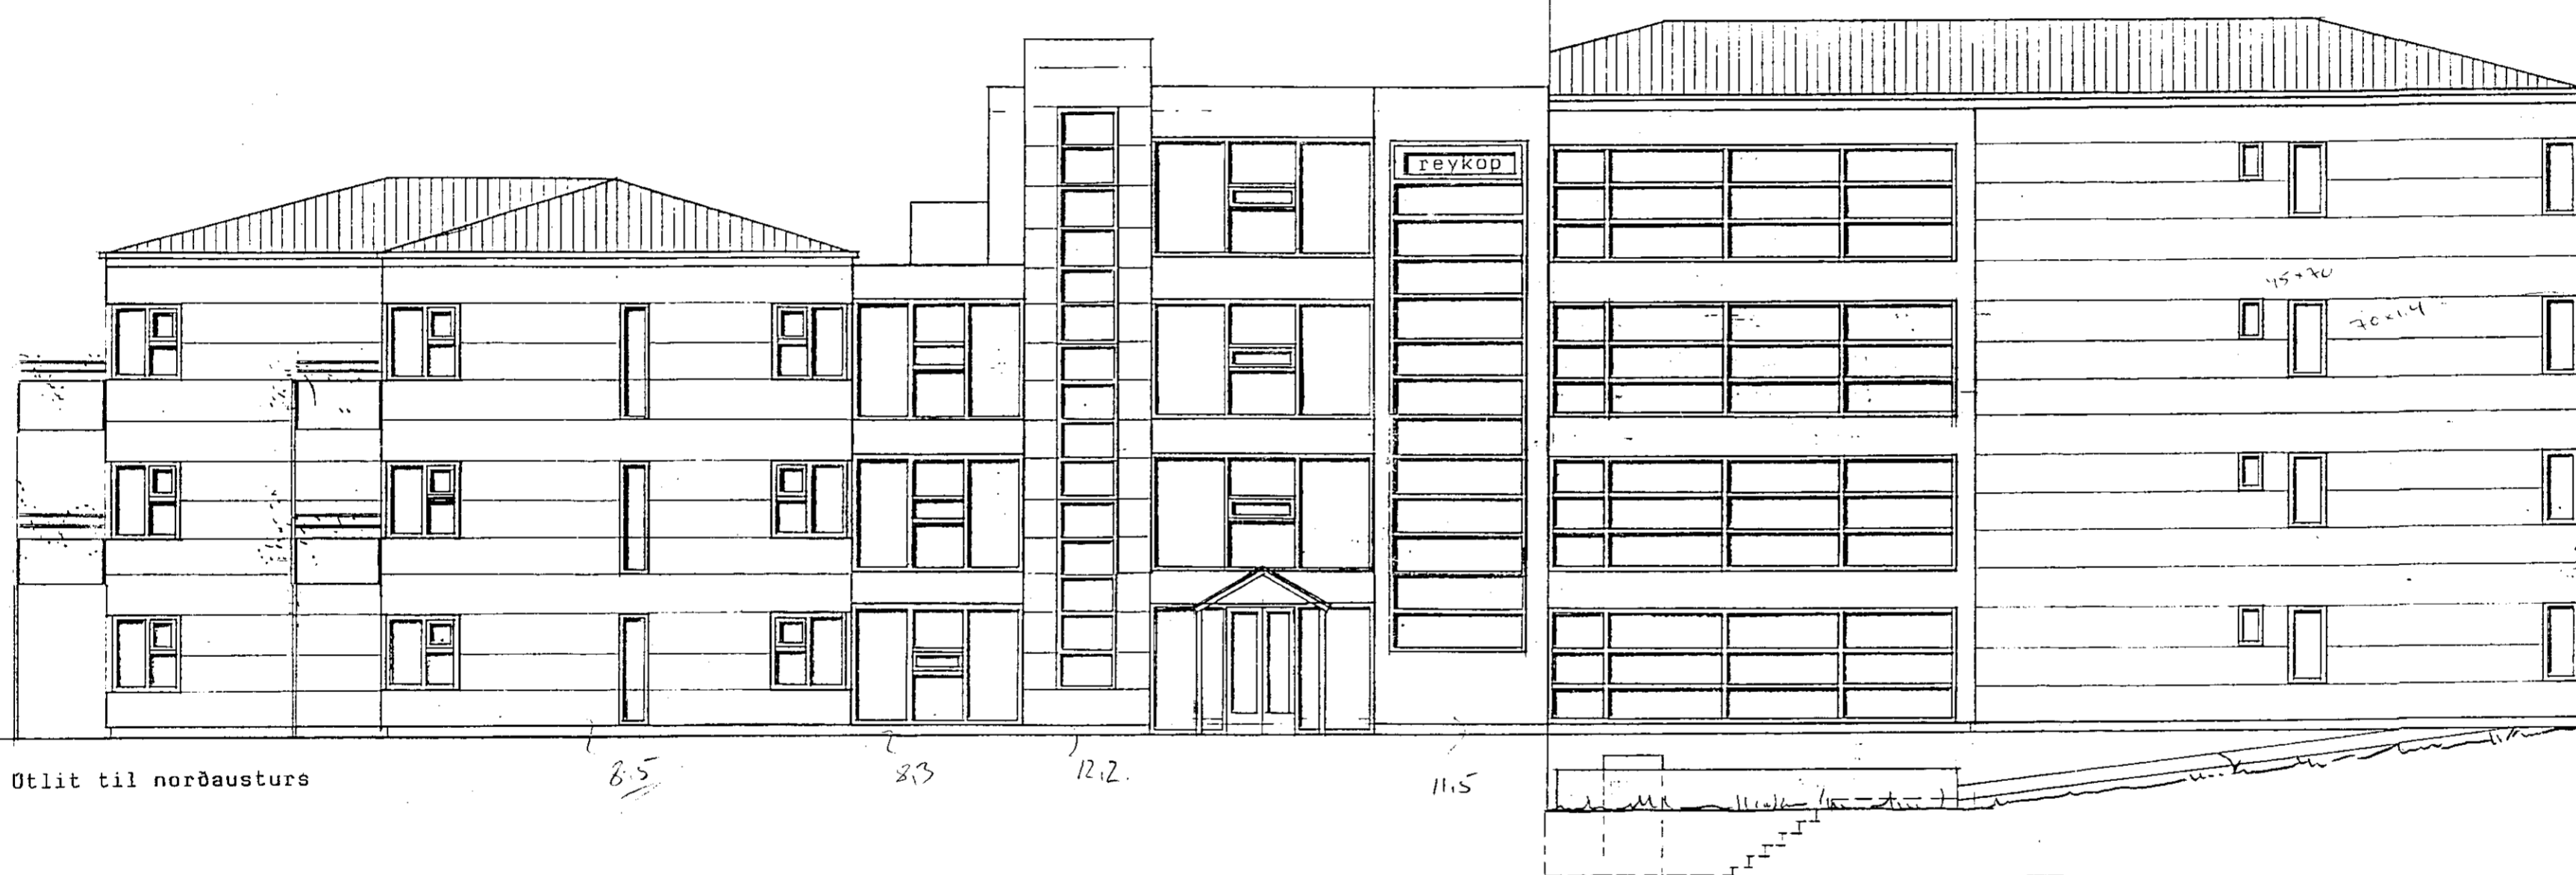

Ótlit til norðausturs

8.5

8.3

12.2

11.5

11.2

Breytt 21.1. '93. Kluti byggingarinnar lokaður um eina hæð.

VERK Verndaðar þjónustuíbúðir við
Sólvangaveg 1-3 í Hafnarfirði. Annar áfangi
EFTI Ótlit til norðausturs

ARKITEKTASTOFA
FINNS BJÓRGVINSSONAR OG
HILMARSSÓRS BJÓRNSSONAR
ADALSTRÆTI 8
101 REYKJAVÍK
SÍMI 11460
FAX 624505

9

DRÖGJAFARI :

DAGS : 02.12.1992. TEIKN. :

VERK-TEIKN. NR.

Handwritten signature