


HEILBRIGÐISEFTIRLIT
 HAFNARFJARÐAKSVÆÐIS
 Heilsugæslustöðinni Sólvangi
 Pósthólf 440 - 222 Hafnarfjörður
 Sími 565 2600
 24.06.98
 Einar H. Einarsson

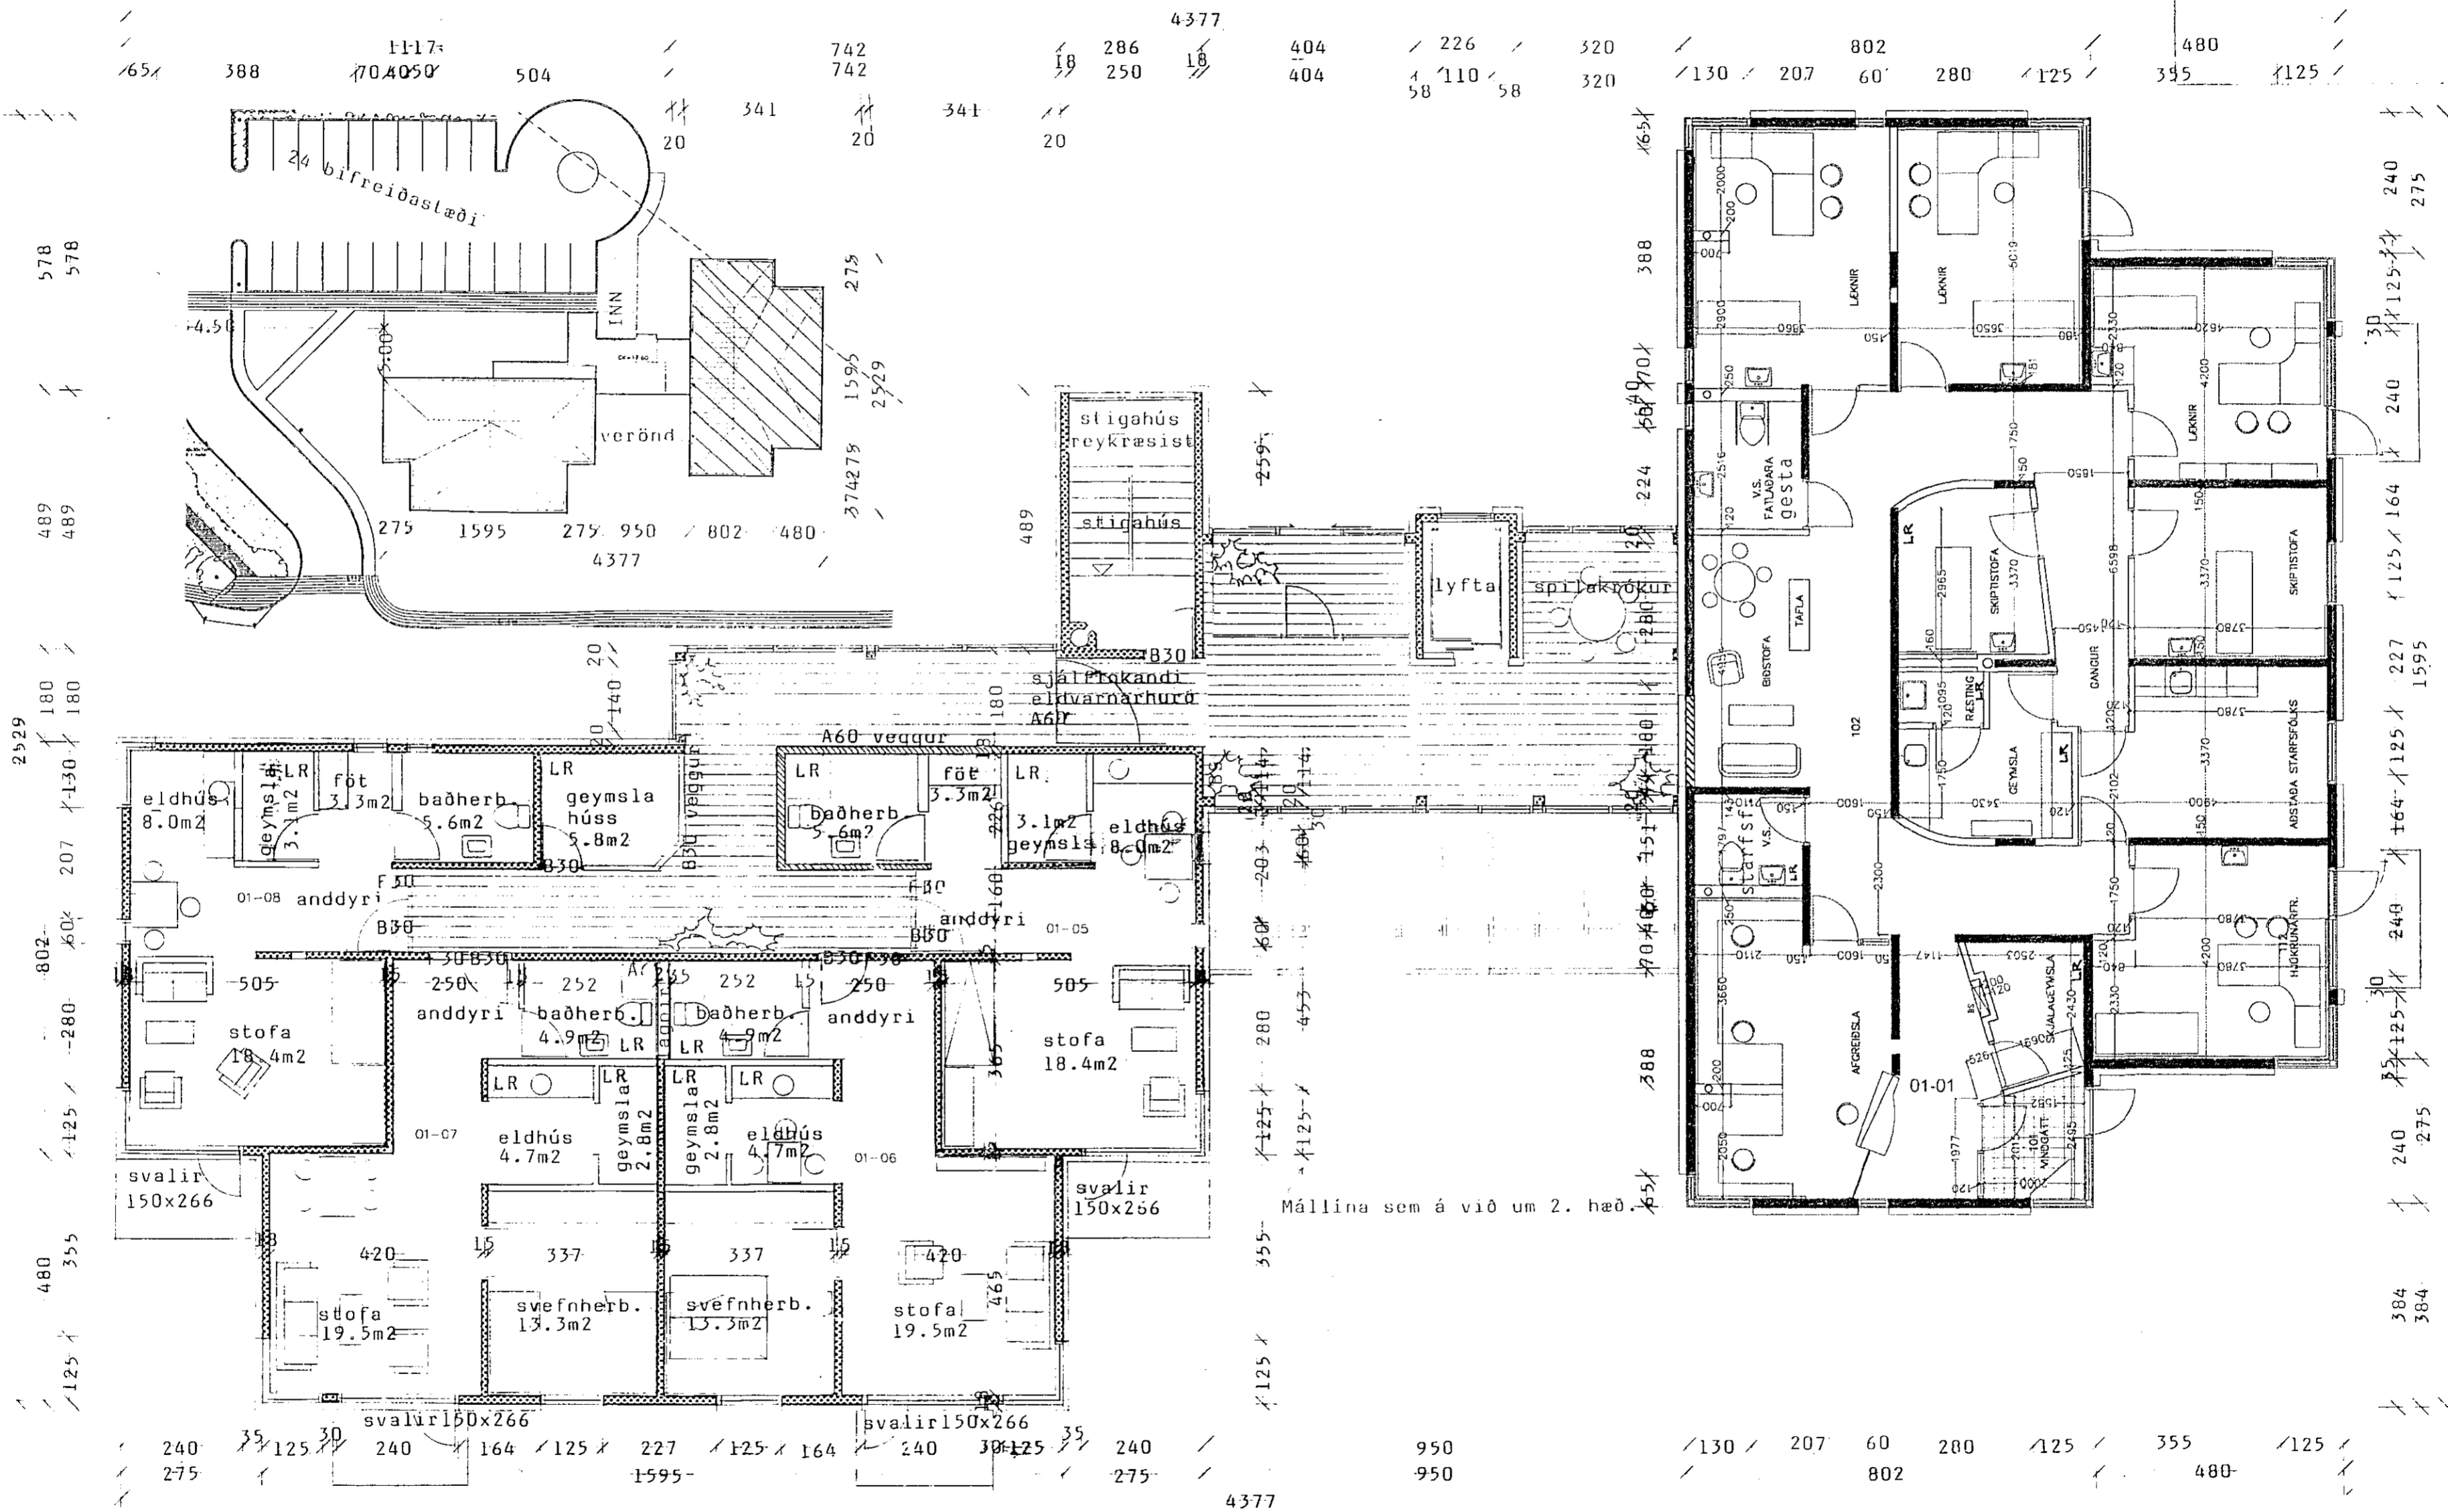

Sampylket
 24.06.98
S.S.



Sorp og annar úrgangur er losaður við Sólvang

Einar H. Einarsson

BREYTT DAGS LÖFSING
 Breytt 19.06.1998: Sorp og fl.

SÓLVANGSVEGUR 3

SUBURENDA JARÐHÆÐAR BREYTT

Í HEILSUGÆSLUSTÖÐ

MELURV.: 1:100 DAGS: 03.06.1998 **1.01**

ARKITEKTASTOFA
 FINNS BJÖRGVINSSONAR OG
 HILMARE ÞÓRS BJÖRNSSONAR
 BERGSTADASTRYTTI 10
 101 REYKJAVÍK
 SÍMI 561 1480
 FAX 088 4608