


GRUNNMYND KJALLARA 1:50

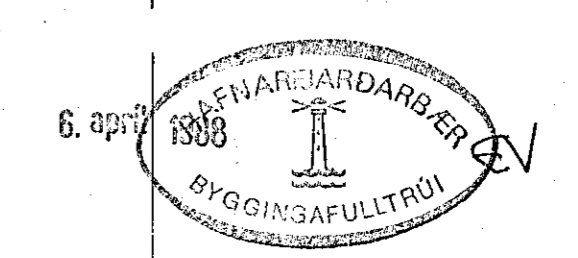

MARS 88		SKYGGJA VEGG OG TENGING VEGGS Í UTV	
DR. NR.	DAGS	EDLI BREVTINGAR	SIGN.
		SUNDLAUG Í SUÐURBÆ HAFNARF.	DAGS DES. 87.
		JÁRNBENDING PLOTU YFIR KJALLARA.	HANNAÐ
			TEIKNAD
			VERK NR. 8448
MELUKV. 1:50			BLAD NR.
SIGURÐUR ÞORLEIFSSON	TEKNIFRÆÐINGUR F.T.F.I.		1-58 A
STRANDGÖTU 11	HAFNARFIRÐI	SÍMI 54751	