



HÚS ÞÓRRA IJAFSSONAR VÍÐ HRINGBRAUT HAFNAFFIRÐI.

M = 1:100.

Ringbraut 55

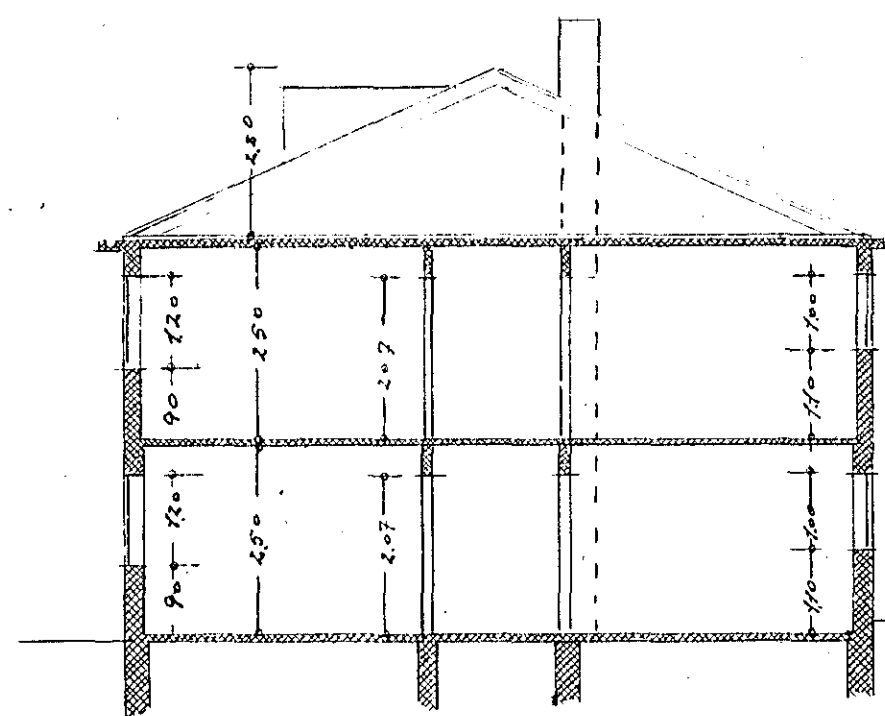


SKURÐUR.

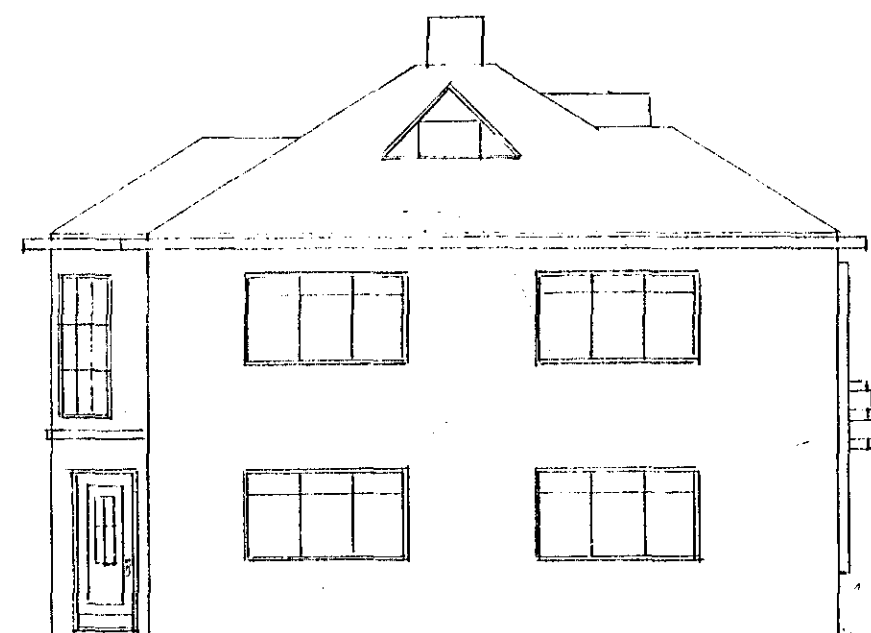

NORÐVESTURHLÍÐ.




SUÐVESTURHLÍÐ.

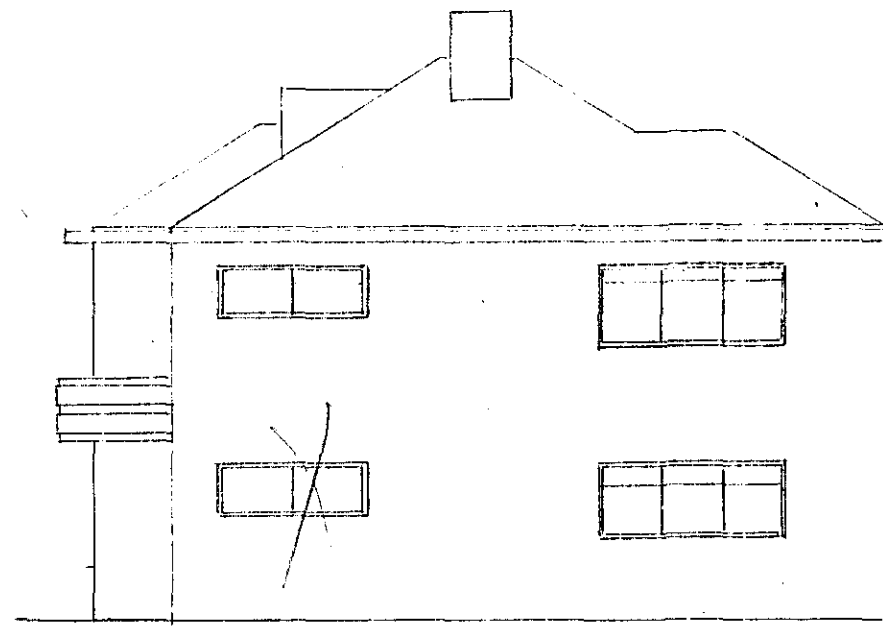


SUÐAUSTURHLÍÐ.




NORÐAUSTURHLÍÐ.

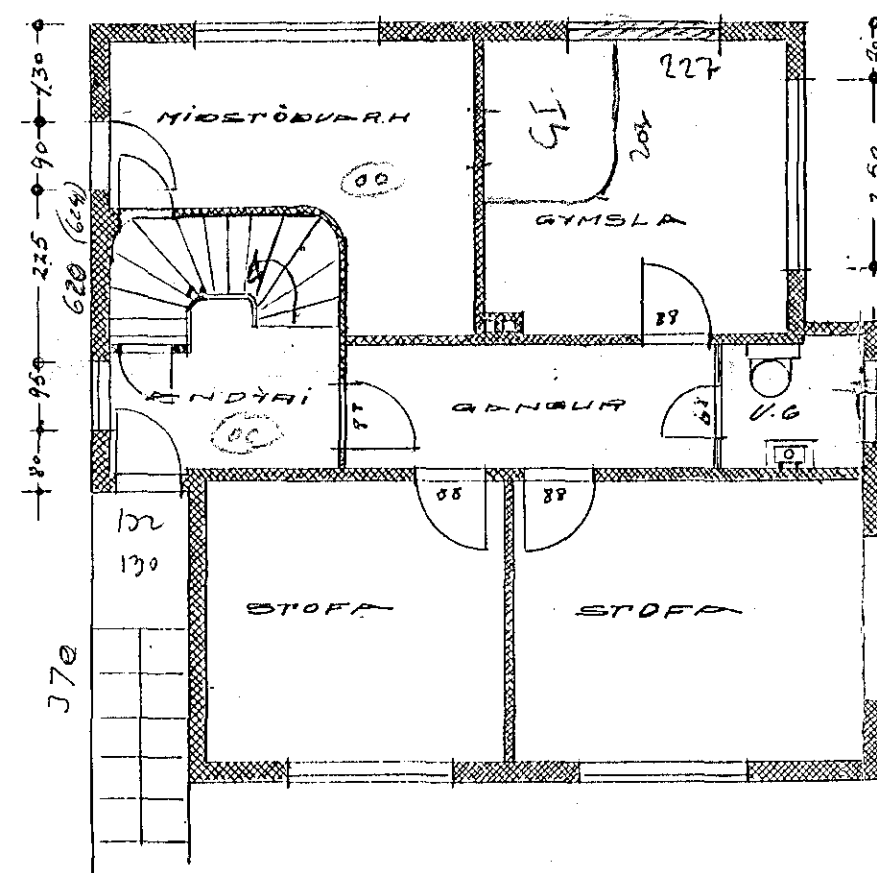

MÍLLARI.

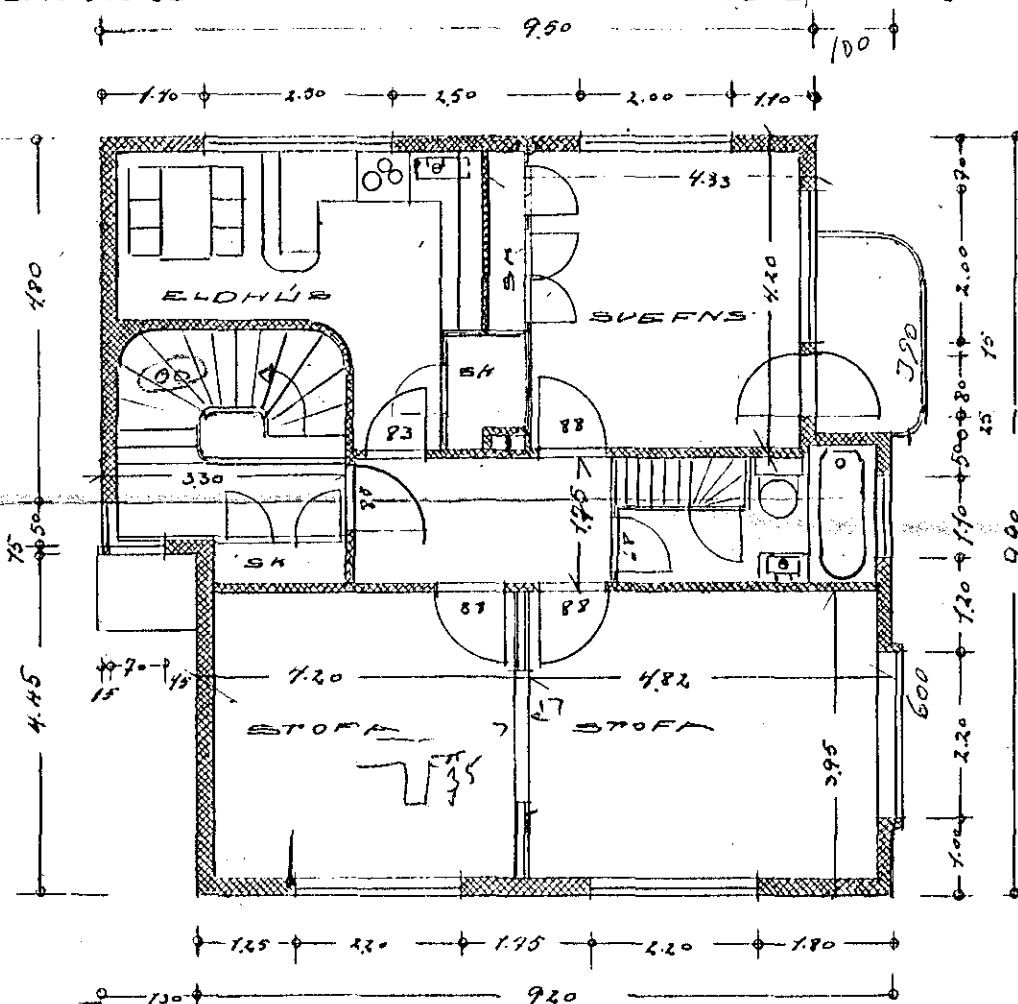

IBÚÐARHLÍÐ.

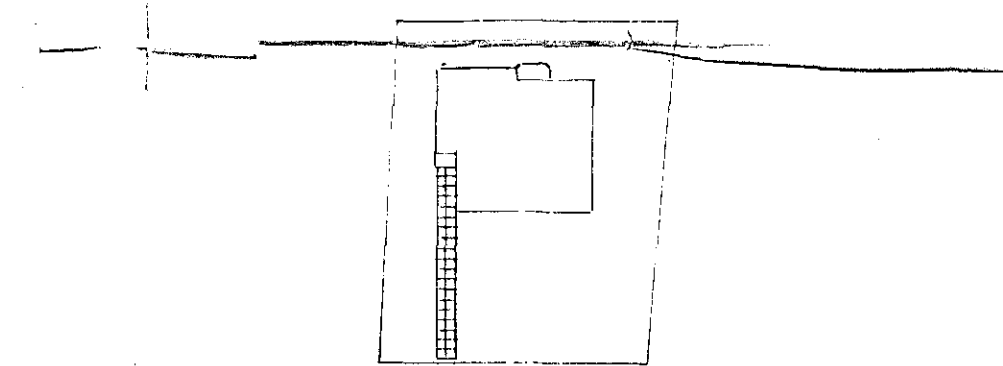

FESTÖÐUMYND.

M = 1:500.

Stofuáriti í þili 1946
Guðni Guðjónsson