
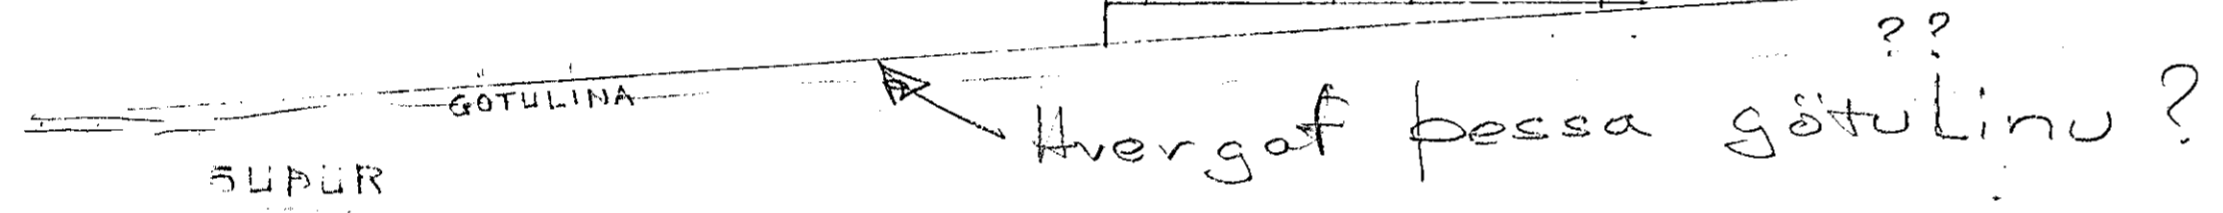



BÍLSKÚR VÍÐ HRINGBRAUT 65 HAFNARF

-1:100-

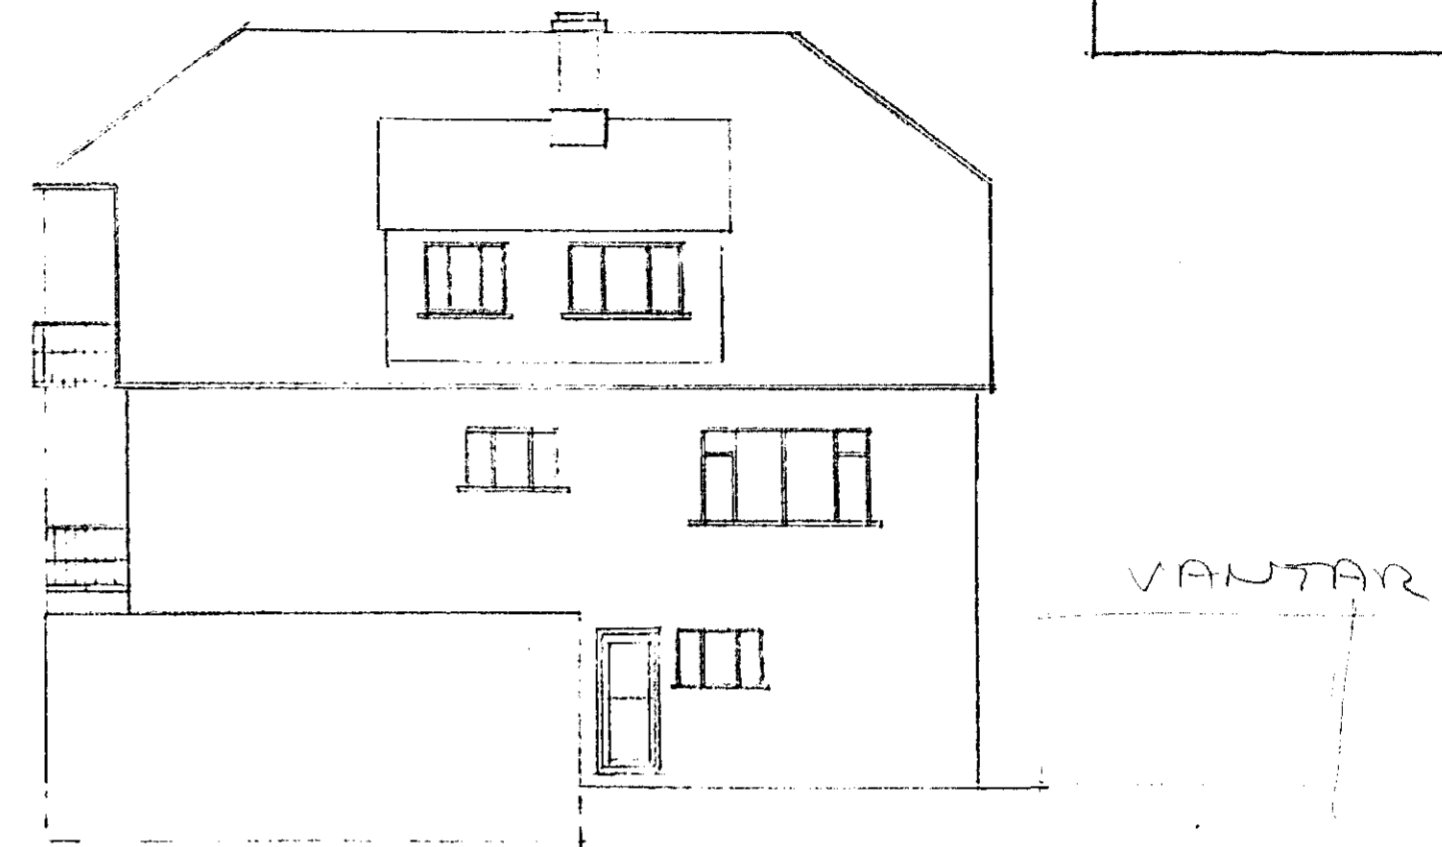

AUSTUR

HÚS 105
= 270 - BILG. $\frac{37,5}{142,5} = 26\%$ af 550m²
 $\frac{50}{192,5}$ total 35%

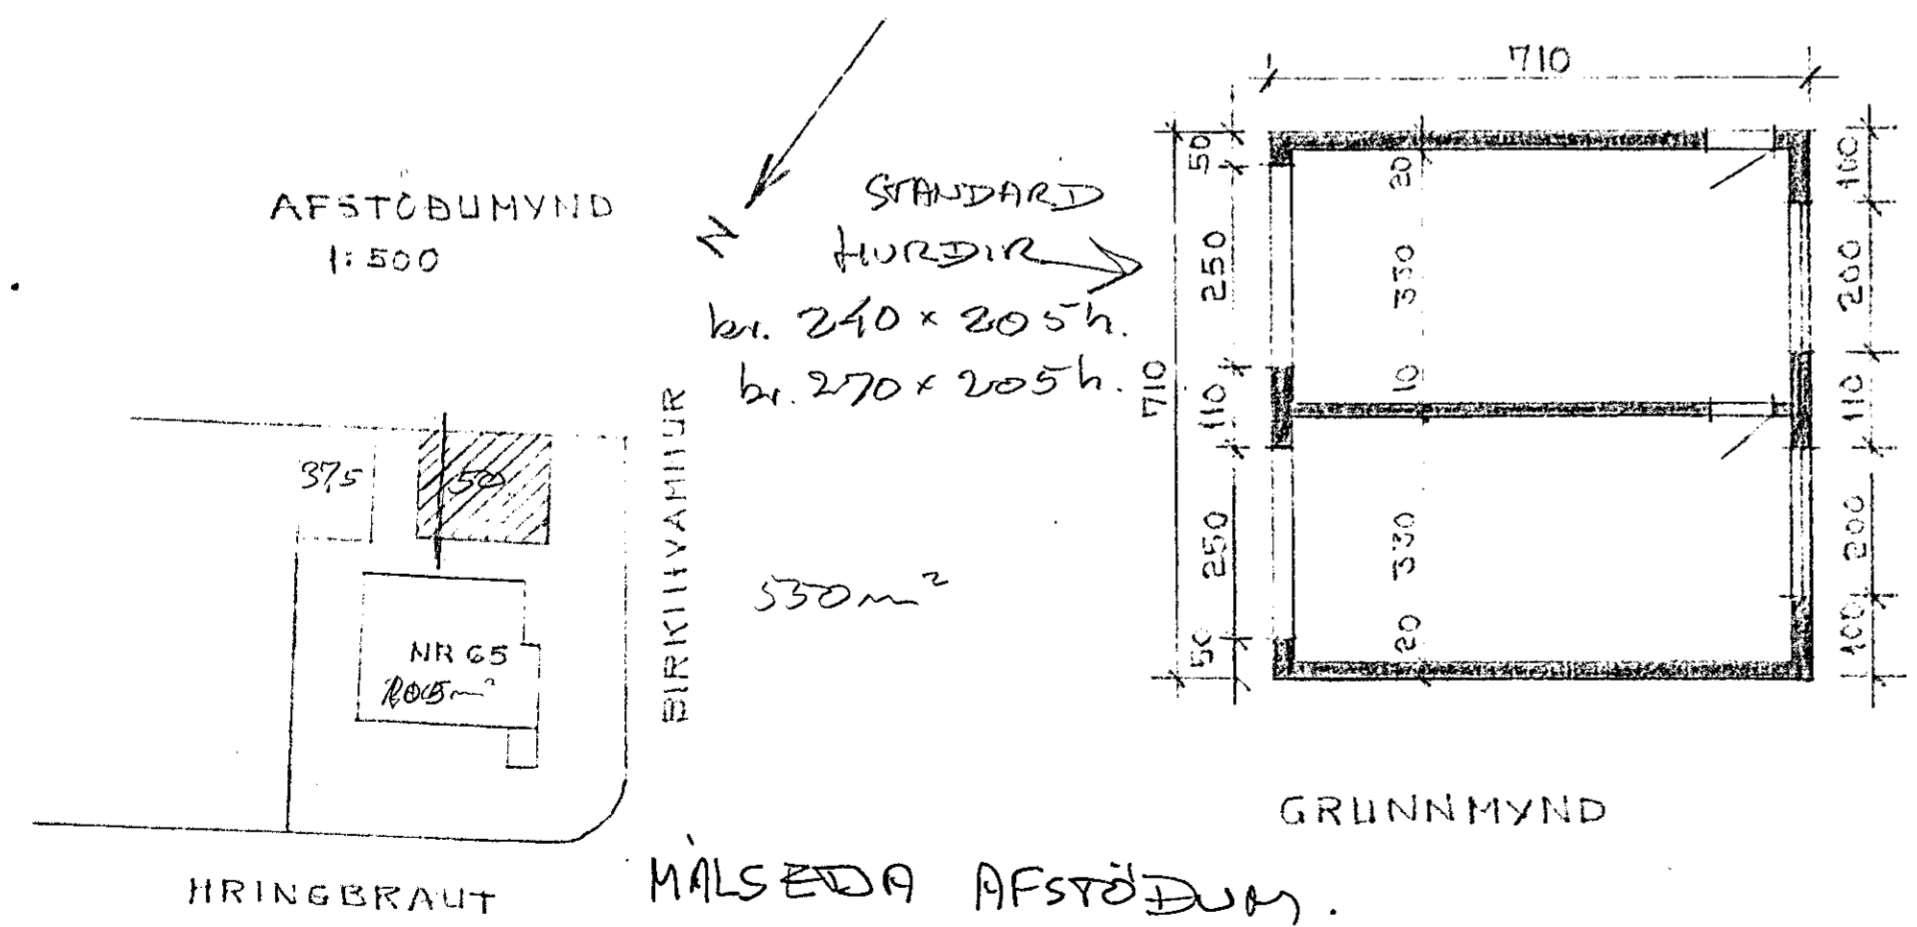

HRINGBRAUT MÁLSÉÐA AFSTÖÐUM.

Leita álist lögfr. m
hvort mönnum si heilt of
Sækja m breytingar á samningnum
Sams. alra aðila. Spriðlaga !!

HAFNARF. JÚLÍ 1964
Byggn B. Jóhannsson
BYGGINGARVERKFRÆÐINGUR