


KJALLARI, GRUNNMYND 1:50

ATH: AF NEYSLUVATNSLÖGNUM ERU ADEINS SÝNDAR LAGNIR FYRIR HEITT NEYSLUVATN (-----).

① LÖGN FYRIR KALT NEYSLUVATN BÆTT VIÐ (-----)

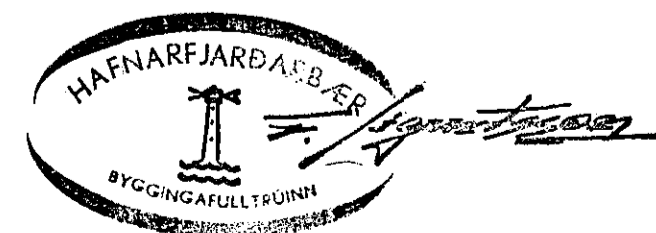

SKÝRINGAR

SJÁ BL. NR. 2 OG ÍSL. STADAL ÍST 04. RÓRÁSTÆRÐIR ERU GEFNAR UPP Á RÚMMYND KERFIS Á BL. NR. 2. SÉRMYND MÆLISTENINGAR (MÆLAGRINDAR) SJÁ BL. NR. 2. OFNASKKÁ SJÁ BL. NR. 2.

①		BÆTT VIÐ LÖGNUM FYRIR KALT NEYSLUVATN	
DAGS.	BL. NR.	BREYTING	
GUDMUNDUR MAGNÚSSON VERKFR. F.V.F.I		VERK NR. 260-01	
HAFNARBORG 7, KÓPAVOGI.		SÍMI: 4-22-00 TEIKN. NR. 78-102-01	
<b>HRINGBRAUT 65, HAFNARFIRÐI</b>			
MÆLIKV. 1:50		<b>SÉRKERFI FYRIR KJALLARA EFTIR SKIPTINGU ELÐRA KERFIS.</b>	
T. MG.	R. G.M.		
Y. GM	BL. NR. 1		
DAGS. 20-06-78		<b>HITALÖGN</b>	
Gudmundur Magnússon			