



GRUNNMYND, 1:50

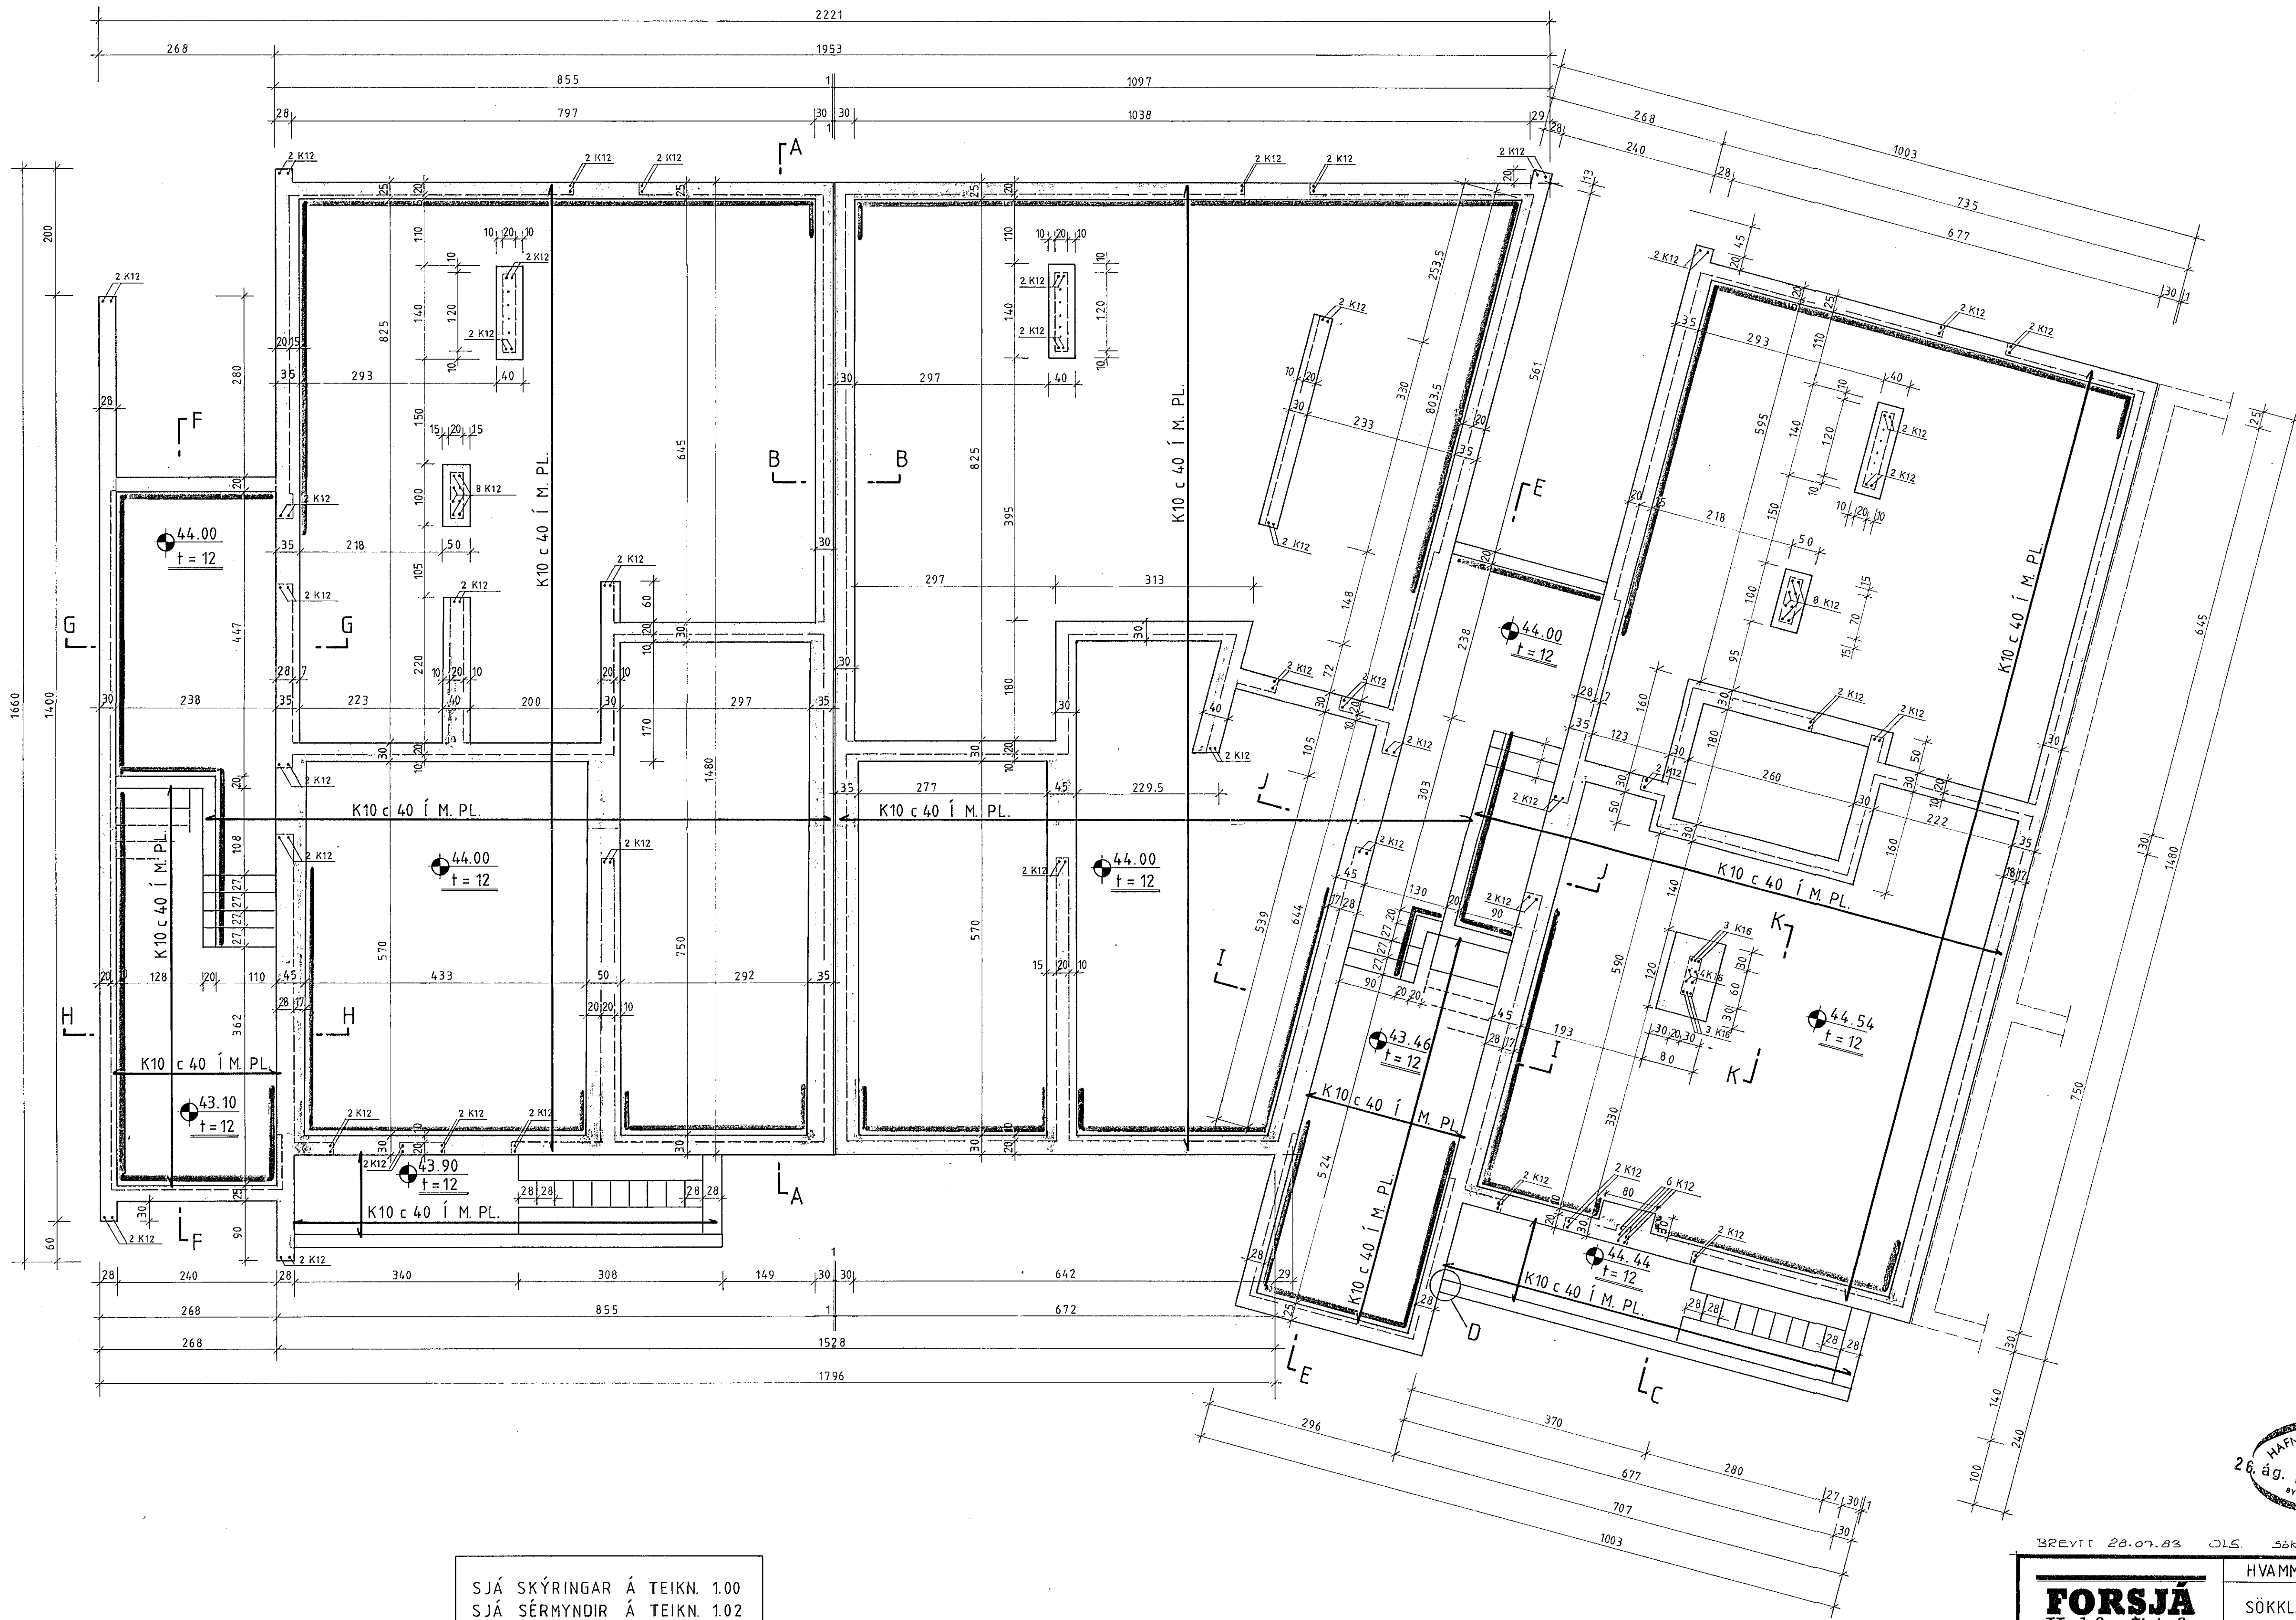

SJÁ SKÝRINGAR Á TEIKN. 1.00
SJÁ SÉRMYNDIR Á TEIKN. 1.02

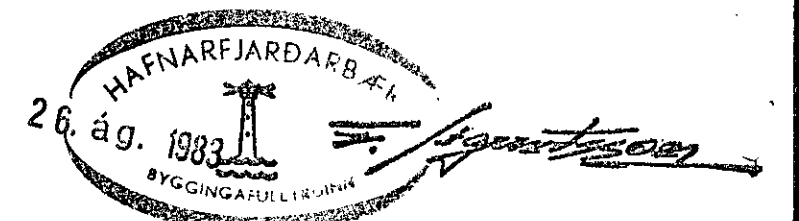

BREVIÐ 28.07.83 OLS. SÖKKLAR REISTIR Á FYLLINGU

FORSJÁ Verkfræðistofa Skólavörðungslíu 3 Reykjavík S-24090 Númer: 2367-5374	HVAMMABRAUT 14 OG 16, H.	
	SÖKKLAR OG BOTNPLATA GRUNNMYND	1.01

H. JLS T. JLS D. 24.05.83
K. 1:50 *Sinn P. Helga*