
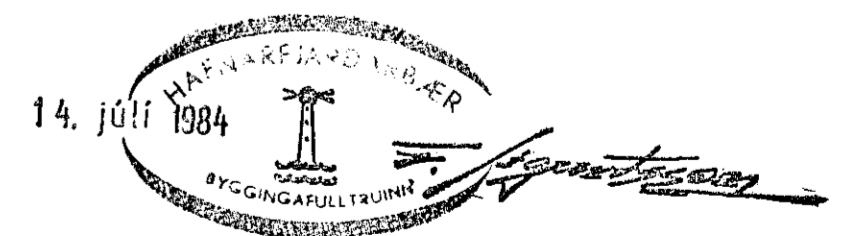


Afstöðumynd 1:500

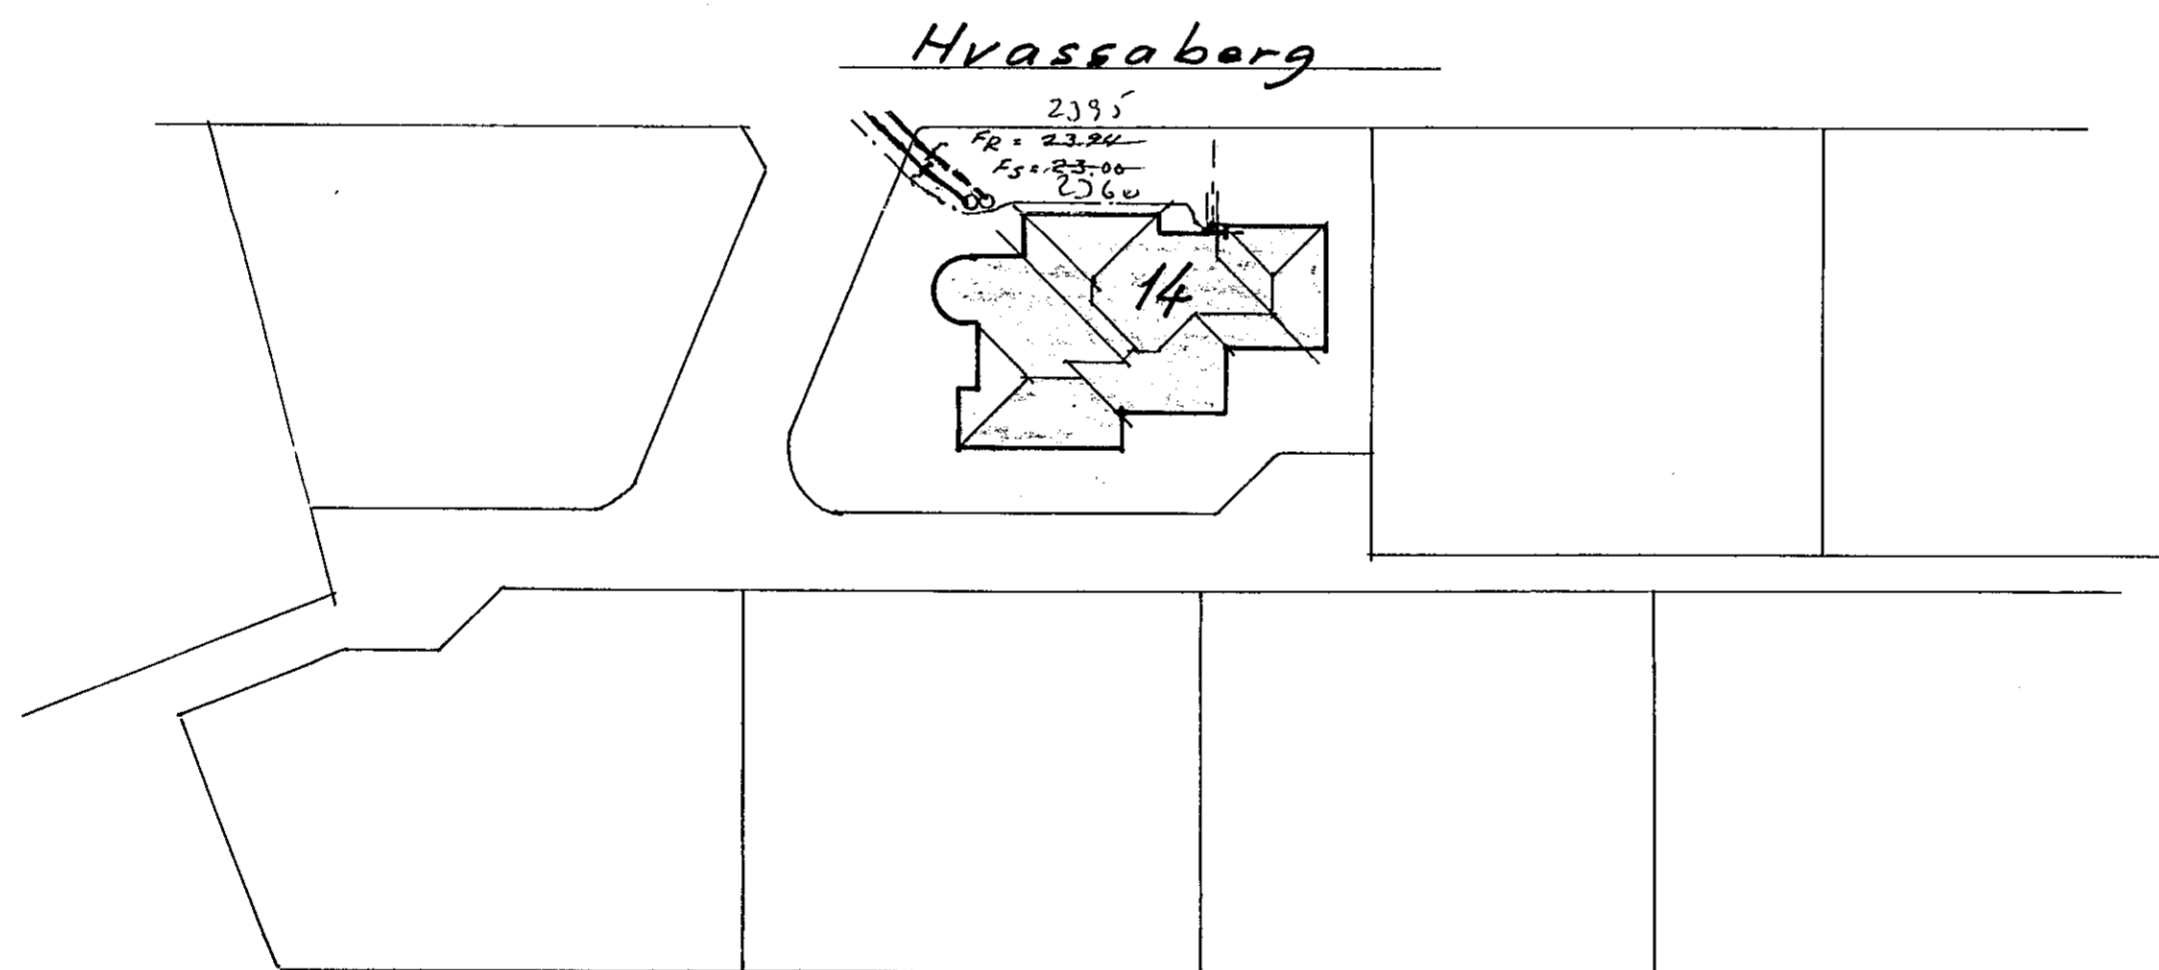

Breytingar			Hvassaberg 14. Hf.	
Nr.	Dags.	Nafn		
			Þráinn Karlsson verkfræðingur Laugavegi 178, sími: 31770	HBS TBS SAK M 1:500
			Afstöðumynd	Nr. 2 Dags. júlí '84 <i>[Signature]</i>