



GRUNNMYND 1:50

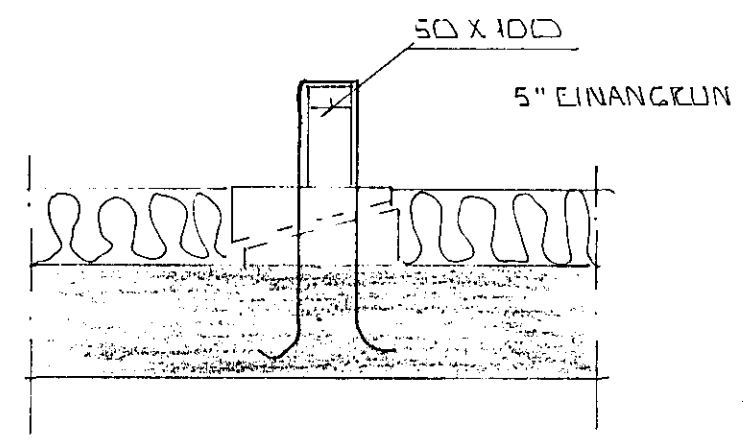

HÆÐIR ERU AFSTÆÐAR 0.00 Á STEYPU
 EFRI PLOTU
 HÆÐIR ERU Á EFRI BRÚN SPERRU

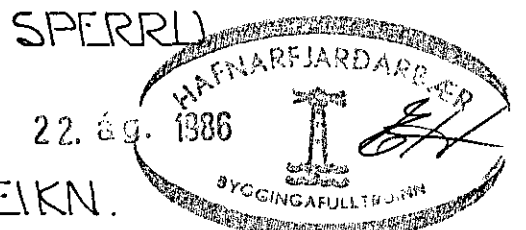

ATH! BREYTT FRÁ FYRRI TEIKN.

BR. NR.	DAGS	EDLI BREVTINGAR	SIGN.
		HVASSABERG 2 HAFNARFIRÐI	DAGS 'AGÚST '86
		GRUNNMYND - ÞAKVIKJÍS	HANNAÐ
		MÆLIKV. 1:50	TEIKNAD 86
		SIGURÐUR ÞORLEIFSSON TEKNIFRÆÐINGUR F.T.F.I.	VERK NR. 8606
		STRANDGÖTU 11 HAFNARFIRÐI SÍMI 54751	BLAD NR.