


Samþykkt á fundi bygginga-
nefndar þ. 17. 11. 1971
BYGGINGAFLUTRÚINN
Í HAFNARFIRÐI
S. Sigurðsson

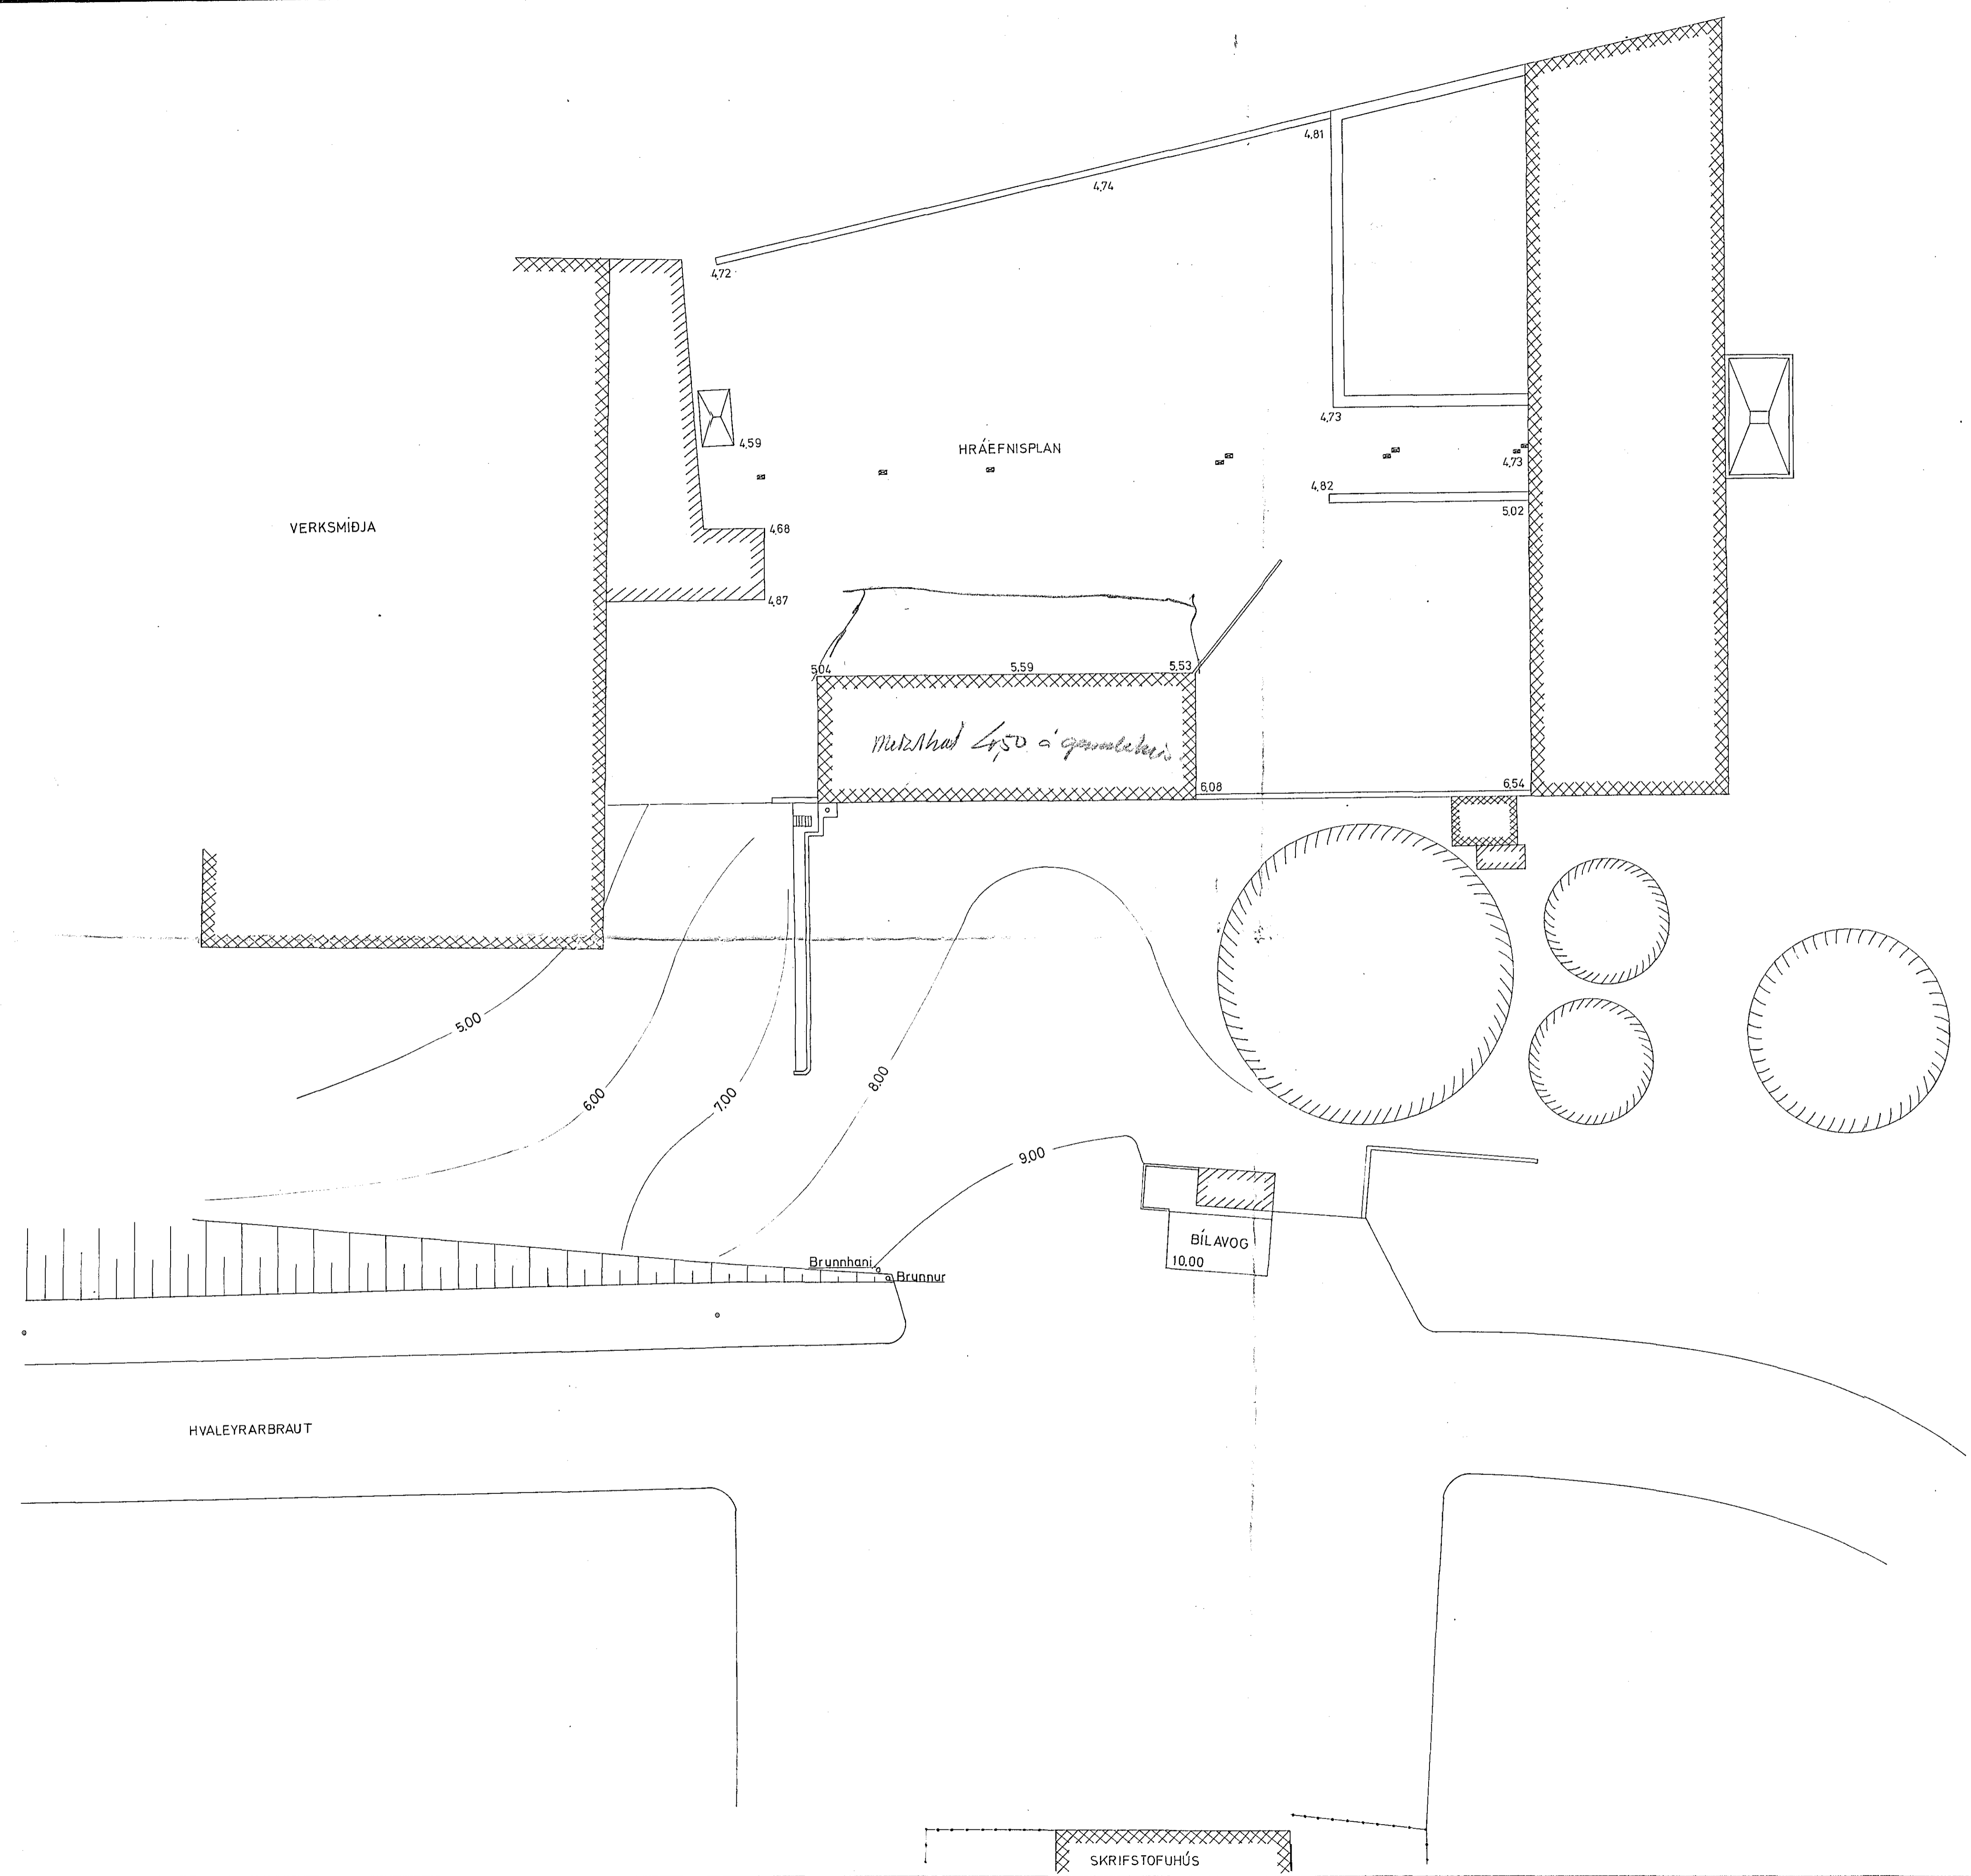

Skýringar:

- ▣ Niðurfall
- Ljósastaur

Hæðatölur eru í m. og miðast við bilavog á 10,00.

Mæling framkvæmd í sept. 1971 af Viðari Ólafssyni og Ole Hansen

4420-0180-06

LÝSI OG MJÖL H/F HAFNARFIRÐI		Verk nr.	Tolkn. nr.
Hráefnisgeymslur		69.12.	601
Uppdráttur		Mælikv.	1:200
VERKFRÆDISTOFA SIGURDAR THORODDSEN SF.		Daga.	Rekna. Tolkn. Yfir.
REYKJAVÍK: ARMÓLI 4	SÍMI 2 13 75	1. Breyting	Sept / 71 V.O. O.H. G.H.
AKUREYRI: GLERÁRGATA 26	SÍMI 1 23 43	2. Breyting	
ISAFLJÓRDUR: PÓLGATA 8	SÍMI 3 70 8	3. Breyting	
SKRIFSTOFUHÚS		Samþ.	