


Samþykkt á fundi bygginga-
 nefndar þ. 17.11.1977
 BYGGINGAUFURUNN
 í HAFNARFIRÐI

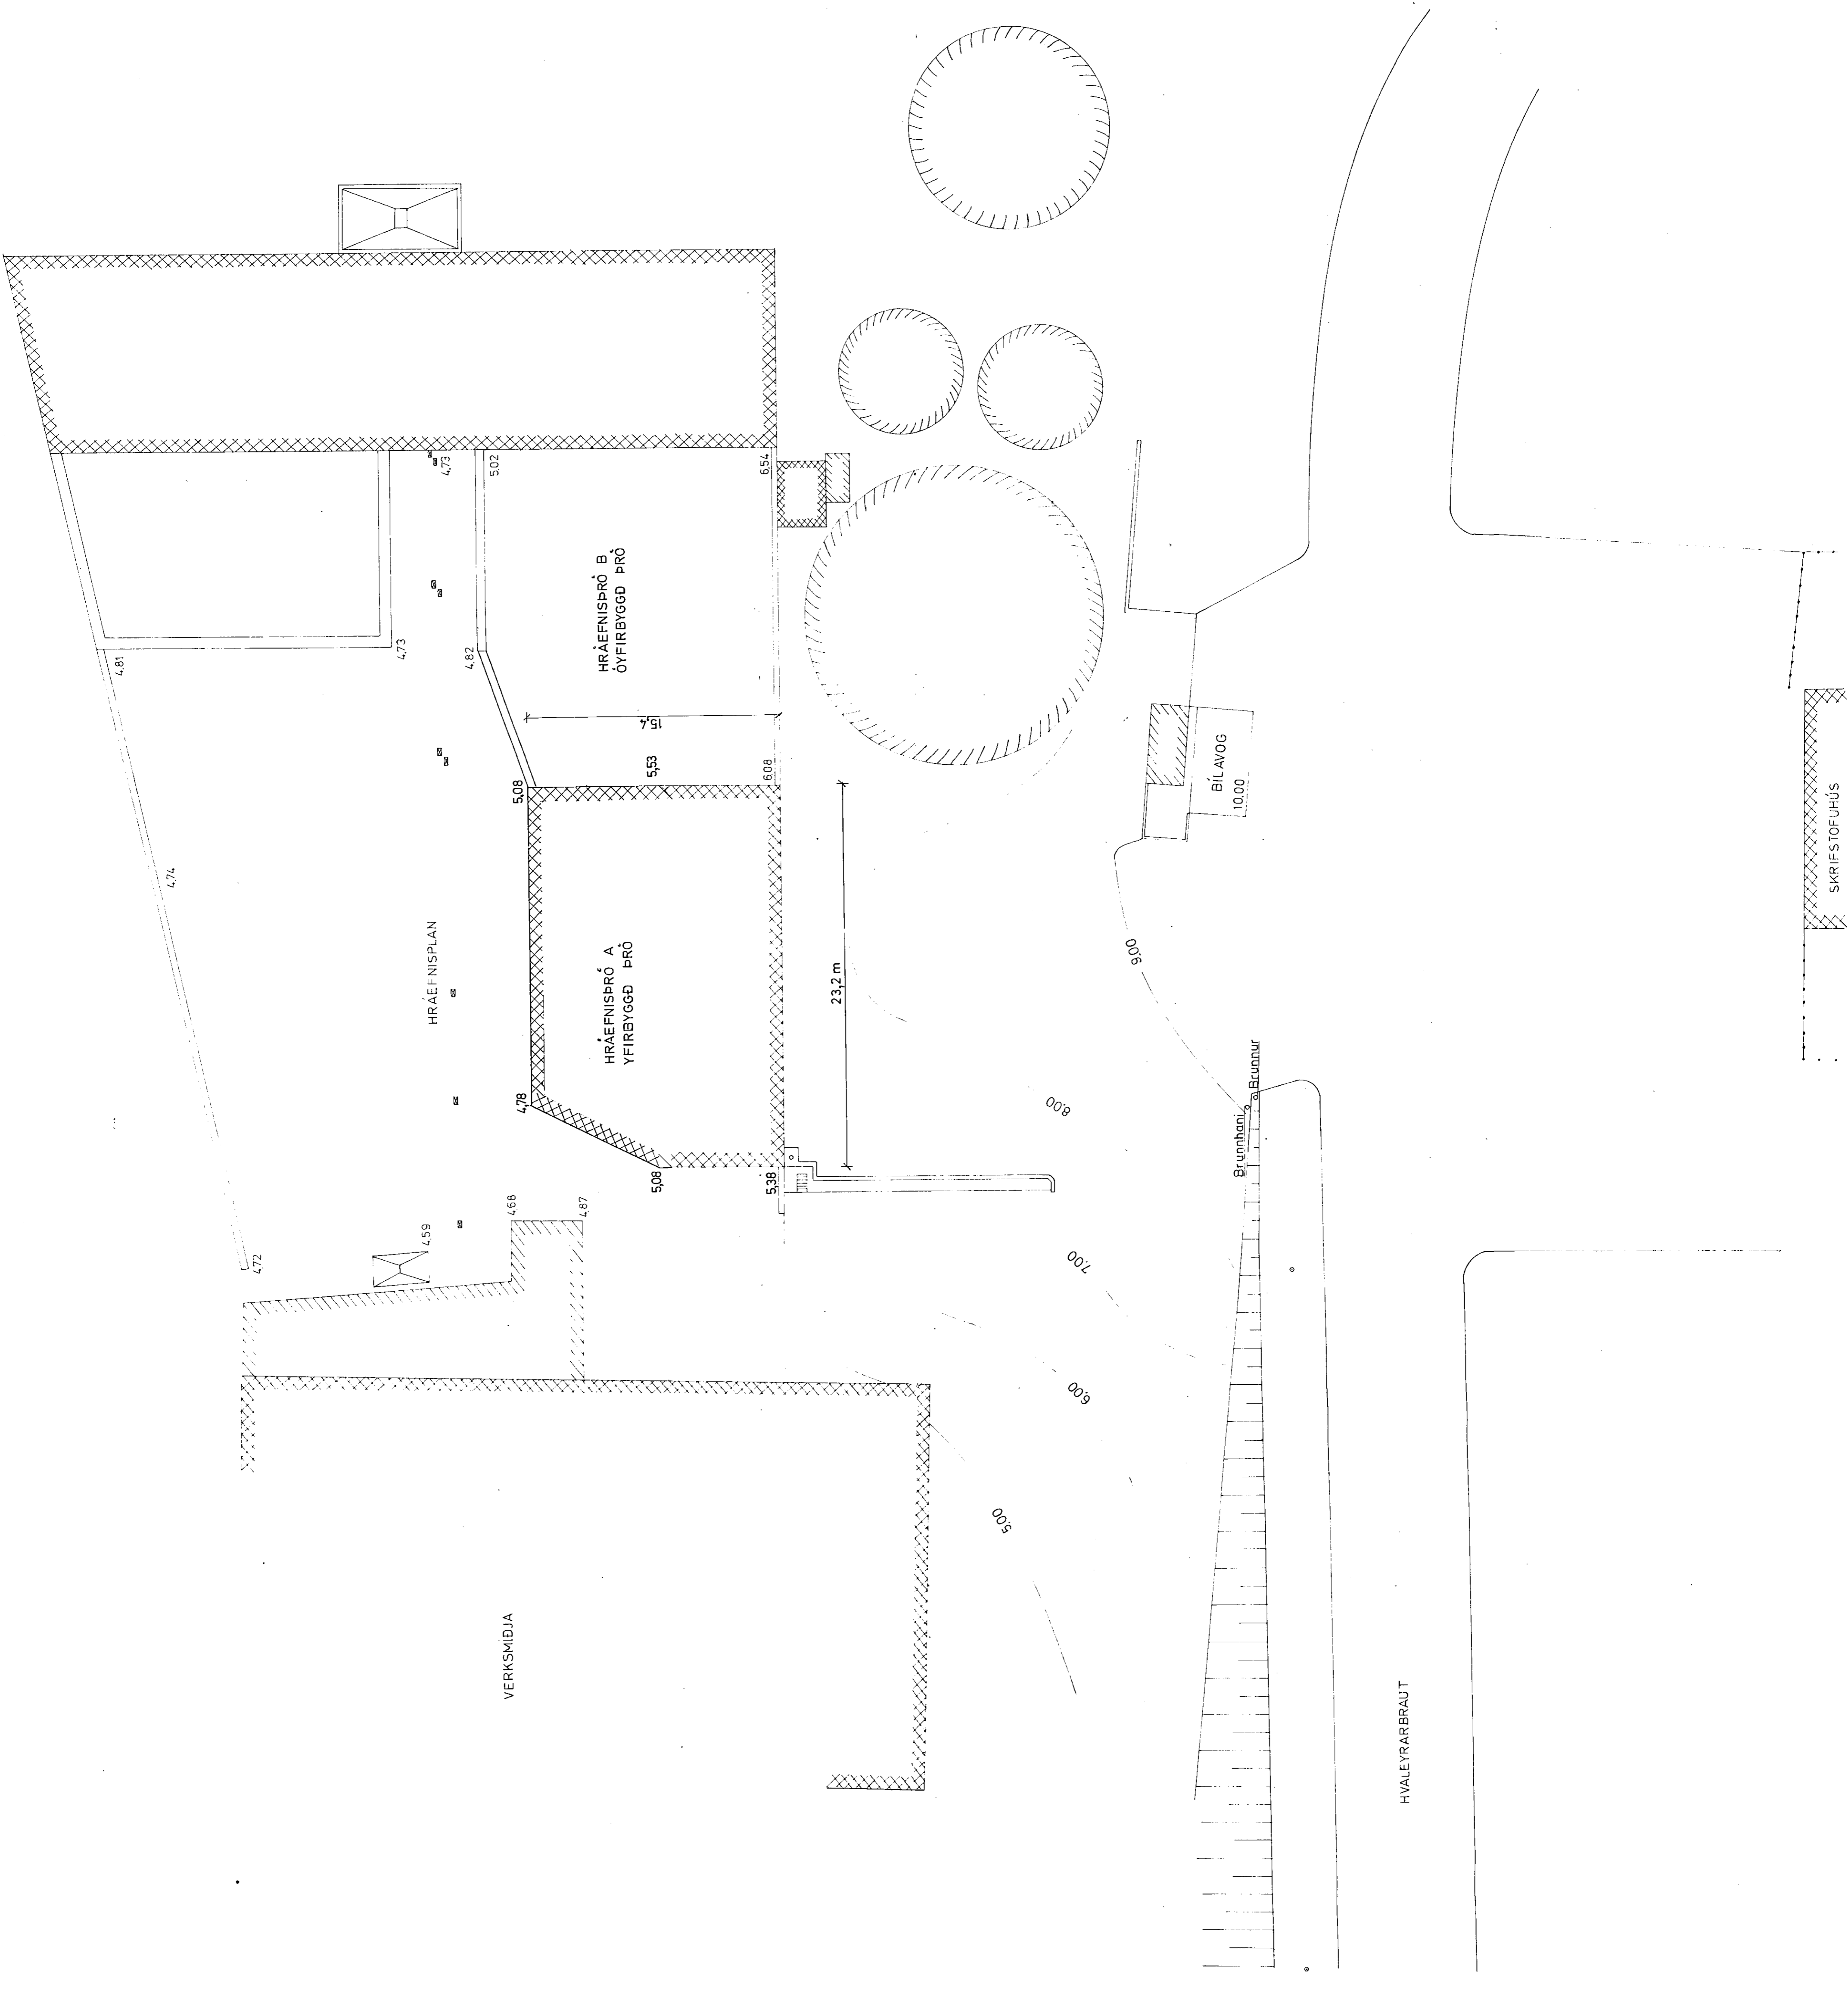

Skýringar:

- ☒ Niðurfell
 - Ljósastaur
- Hæðatölur eru í m. og miðast
 við bílavog á 10.00.
 Mæling framkvæmd í sept. 1971
 af Viðari Bláfssyni og Ole Hansen

LÝSI OG MJÖL H/F HAFNARFIRÐI		Verk nr.	69.12.	Fólum nr.	4.07
Hraefnisgæmslur		Dagur	SEPT. 71	Stað	VO. OH. GH.
Afstöðumynd		Mælikv.	1:200		
VERKFRÆMISTOFA SIGURDAR THORSENSEY SE.					
Samþ. Sigurðs Þ. Þorsteinsson					