

ÞAK, SKYRINGAR.

SPERRUDEFNI SKAL VERA ÞURR FURA. ÞUAVERJA SKAL ALIÐ TIMBUR SEM LIGGUR AÐ OG I STEYFU. ÞAKKLÆÐNING ER 1x6" OG SKAL ÞEYTKLÆRA ÞAKID ÞAR SEM BEILIE LOFTRÆSTING NÆST ÞVERT YFIR ÞAKID. ÞAR SEM ÞAKSKURÐIR HINDRA LOFTRÆSTINGU SKAL VERA 1" A MILLI BOREA YFIR I NÆSTA FULLLOFTRÆSTA BIL ÞANLIG AÐ ÖLL SPERRUBIL HAFI FULIA LOFTRÆSTINGU TIL TVÆGGJA AÞEA.

NEGLING ÞAKKLÆÐNINGAR:

120 SM INN A ÞAKID FRA JÖÐRUM ÞESS SKAL NEGLA I HVERJA SPERRU MED 3 STK. 3" SAUM. ANNARSSTADAR A ÞAKINU SKAL NEGLA MED 2 STK. 3" SAUM I HVERJA SPERRU. ÞAKKLÆÐNINGU MA AÐEINS SKRYTA SAMAN A SPERRUM OG SKAL VERA MÍNNEST TVO HEIL BORD A MILLI SKRYTA.

OFAN A ÞAKKLÆÐNINGU KEMUR EITÞ LAG AF ÞAKPAPPA OG OFAN A HANNA BARUJARN, BG 24, I HEILUM LERÐUM.

BARUJARNID SKAL NEGLT MED SNUNUM GALV. SAUM EÐA KAMBSAUM, OG SKAL HNIKKJA ALLAN SAUM. NEGLINGU ÞAKJARNIS SKAL ÞANNIG HATTAD AÐ HVERGI SE MEIRA EN 60-70 SM A MILLI NAGLARADA.

LAMARKSFJÖLDI NAGLA SKAL VERA SEM HER SEGIR:

1. 120 SM INN A ÞAKID, FRA JÖÐRUM ÞESS: 18 STK/M²
2. ANNARSSTADAR A ÞAKINU: 14 STK/M²

SPERRUR SKAL BOLTA VID GAFLA MED 1/2", BOLTUM c 200 SM. GAESPERRUR MEGA VERA 2x4".


TILVÍSANIR.

SKYRINGAR & TAKN
SNID I ÞAK

SJA TEIKN. 1.01
" 1.07

ER. I DES 84.

ÞREYTT VEGNA LÍÐTARA SMÍÐS, ÞAR SEM TEIKNINGUM VAR EKKI FYLGT.

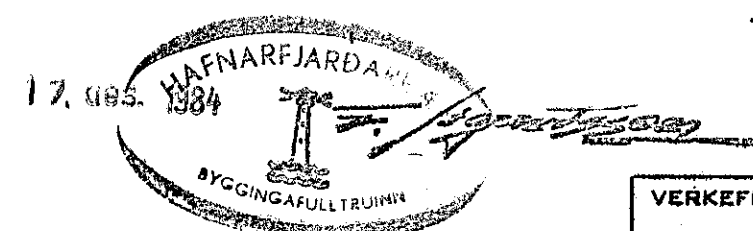

| | | |
|----------------------------------|--------------|-----------------------------------|
| VERKEFNI KLETTACATA 10 | MÁL 1:50 | DAGB. NOV. 83 BR. DES 84 |
| | TEIKN. gp | VERK NR. 348 |
| ÞAK GRUNNMYND SNIDMERKINGAR | REIKN. | TEIKN NR. 1.03 |
| GUDNI ÞÓÐARSON | BAMP. gp | SKÚLATÚNI 6, 3 hæð. SÍMI 14185 |