



Snið um inntak
M=1:100

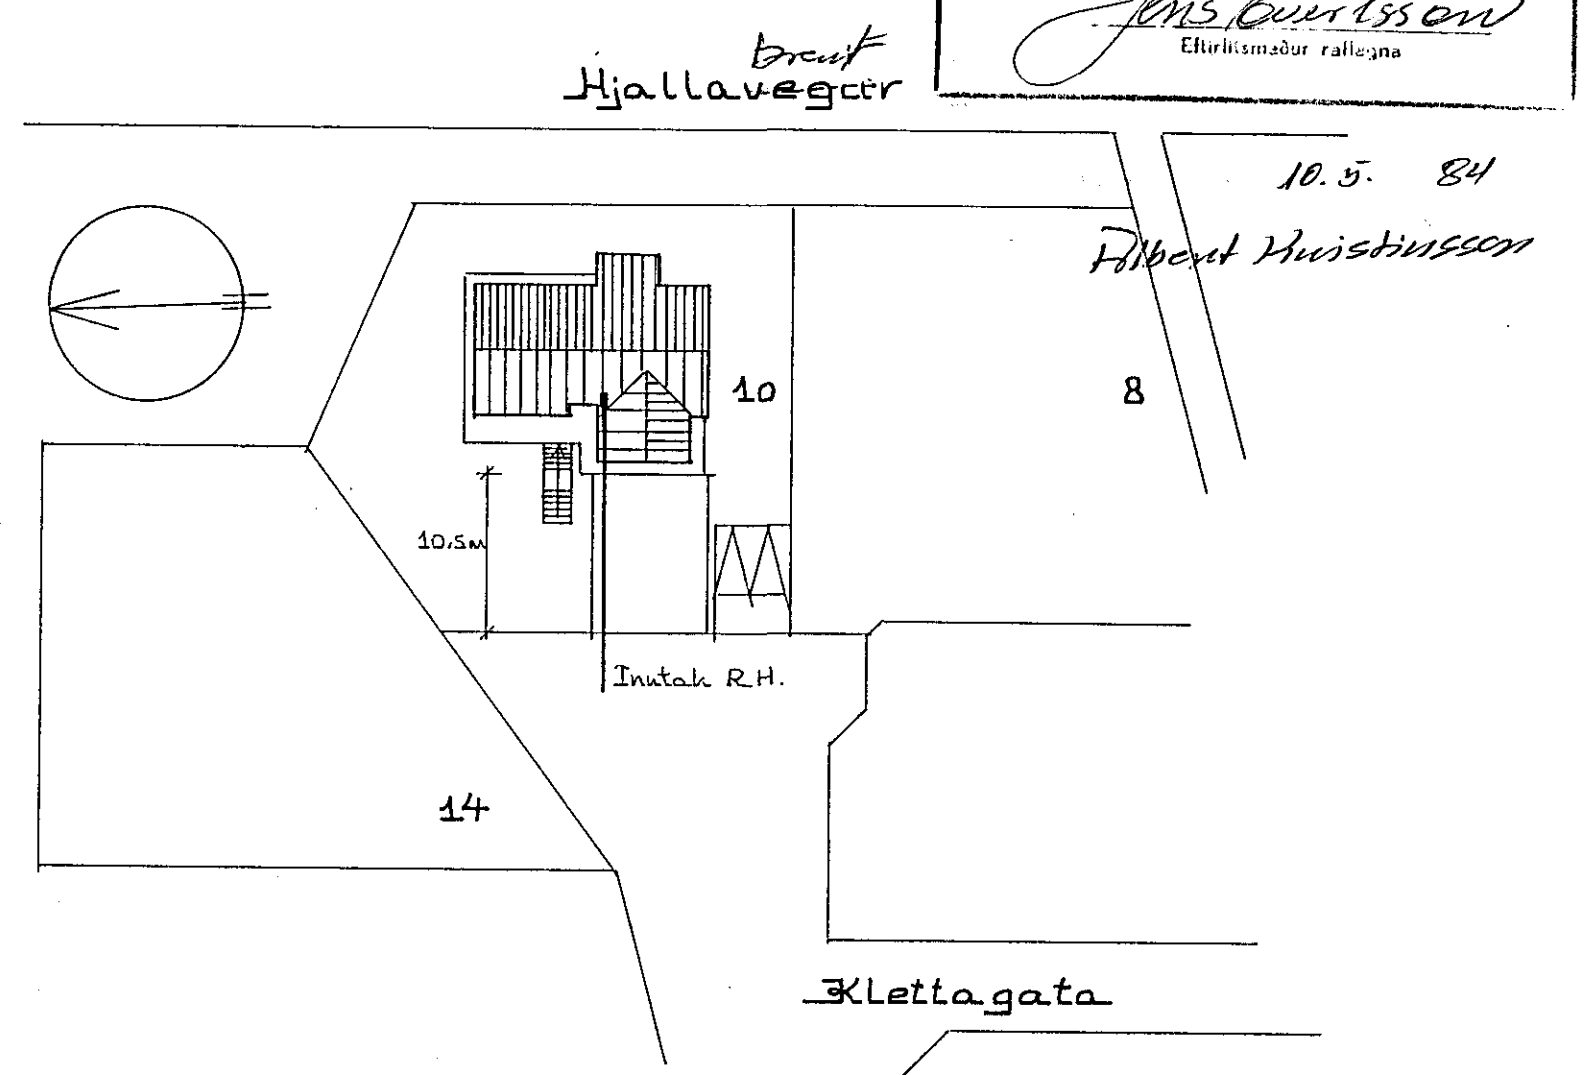

Afstöðumynd
M=1:500.

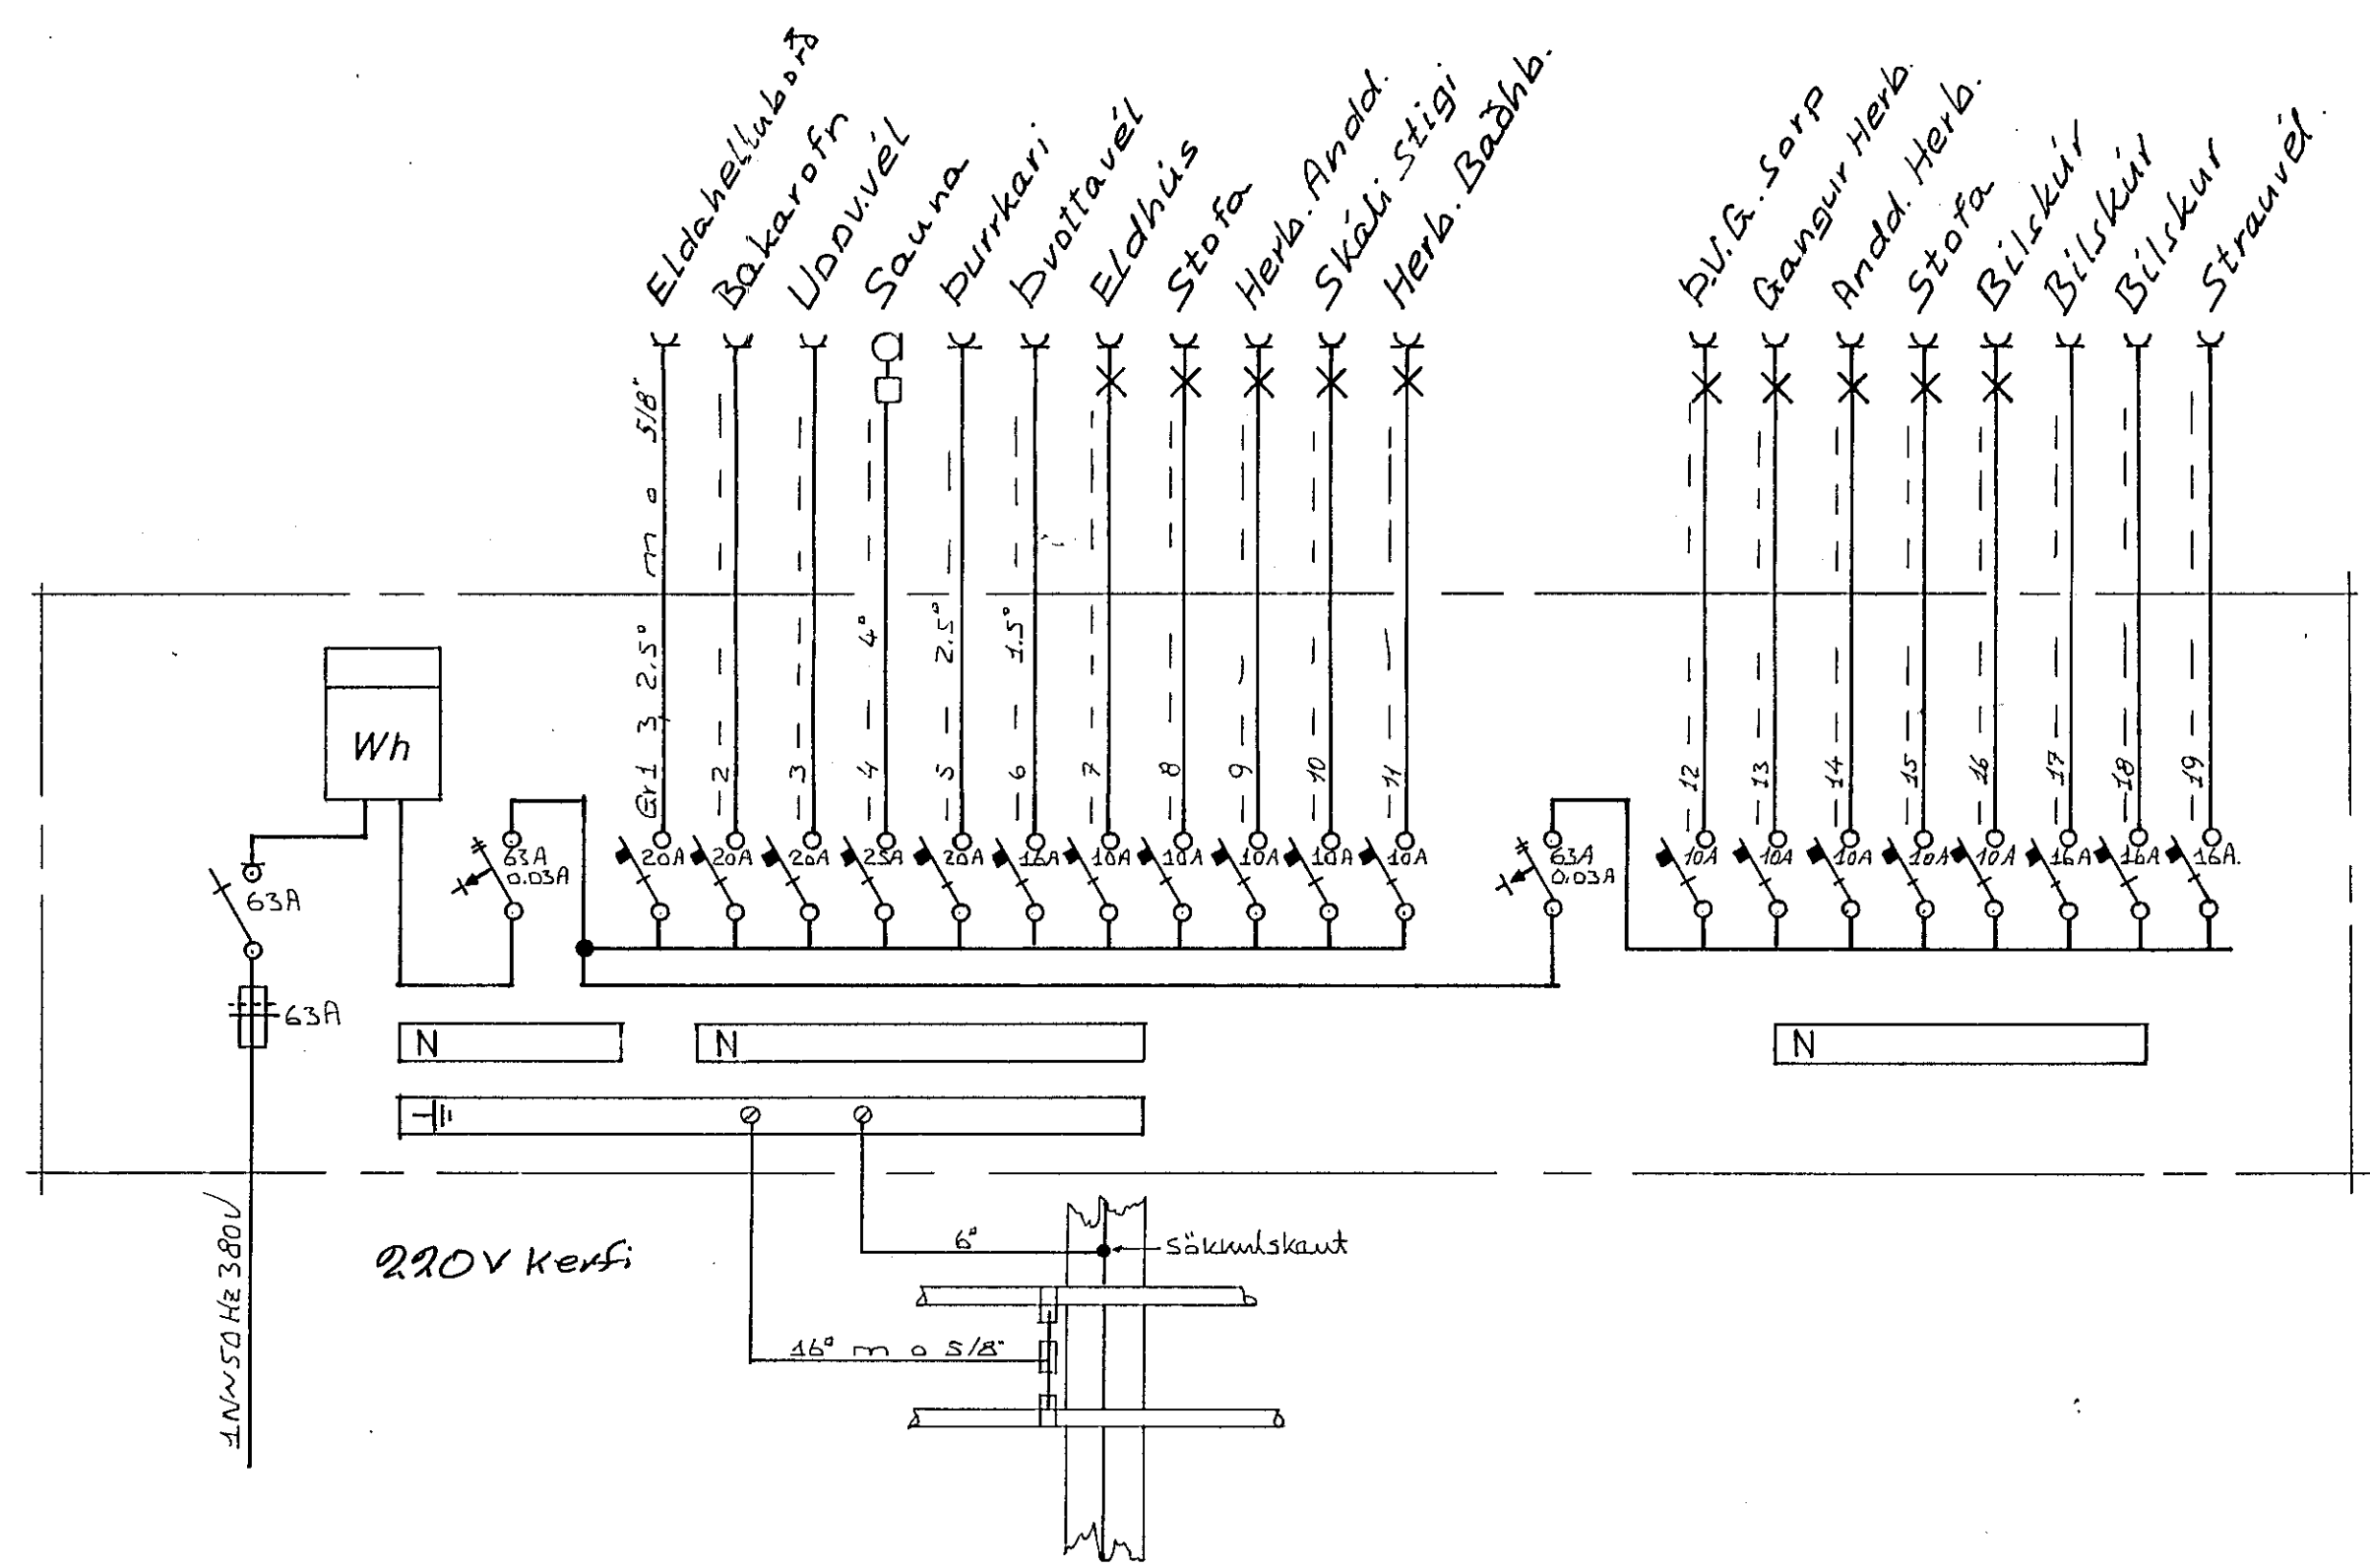

SKÝRINGAR
 LAGNIR SKULU VERA HULDAR 5/8" PÍPU-
 LAGNIR OG TAUGAR 3x1,5" HÆÐ Á ROFUM
 SKAL VERA 110 SM. HÆÐ Á TENGLUM L
 OG F DÖSUM SKAL VERA 20 SM. HÆÐ Á
 VEGGDÖSUM SKAL VERA 165 SM ÖLL MÁL
 ERU MIÐUÐ VIÐ FULLFRÆGENGIN GOLF
 OG Á MIÐJA DÖS. MÁLSTRAUMUR ROFA
 OG TENGLA SE 10A. } NEMA ANNARS
 SE GETIÐ.

THOMAS KAABER RAFIÐNFRÆÐINGUR
 Teiknistofa Skólavörðustíg 3. Sími 21266

KLETTAGATA 10 HF
 AFSTÖÐUMYND SNIÐ
 SKÝRINGAR EINLÍNUMYND

verk 335 bl. 1 af 3 m. 1:100 500 d. NÓV. '83 t. K
 breytt samp. *Thomas Kaaber*