



Innk. samþykkt 19.9. 1986
 Lh. RAÞVEITU HAFNARFJARÐAR
 Húsvæita tengist á Rög 5 þessa.
 Pállent Kristjánsson

Samþykkt 22.9. 1986
 VEGNA FULLNADARFRÁGANGS
 Jón Guðmundsson
 Lh. RAÞVEITU HAFNARFJARÐAR

GRUNNMYND 1:50
 NEDRI HÆÐ

B-B SNIÐ

MAL 1:50.

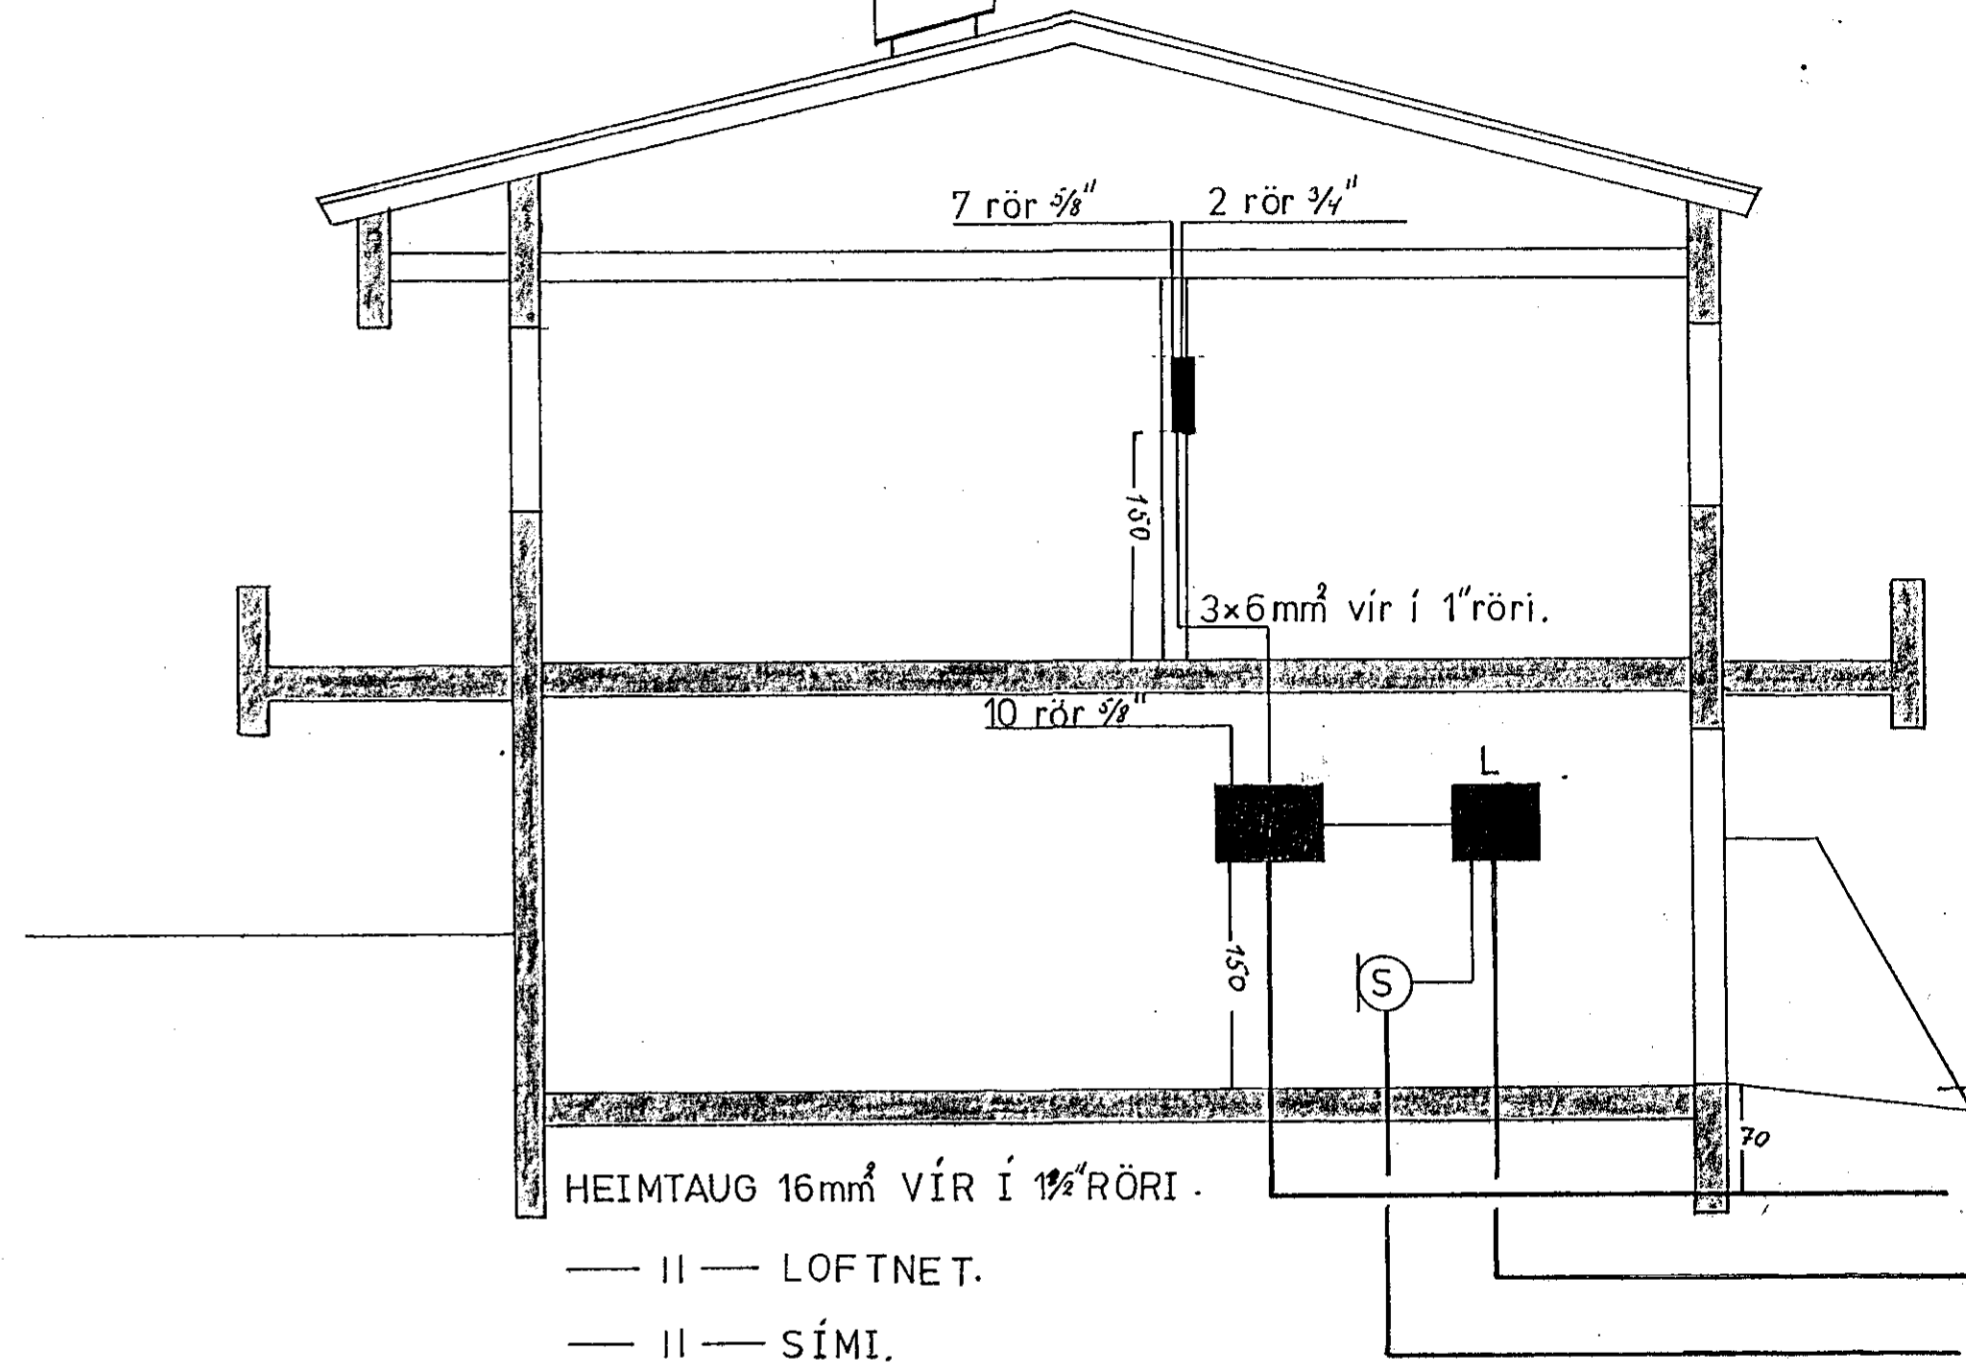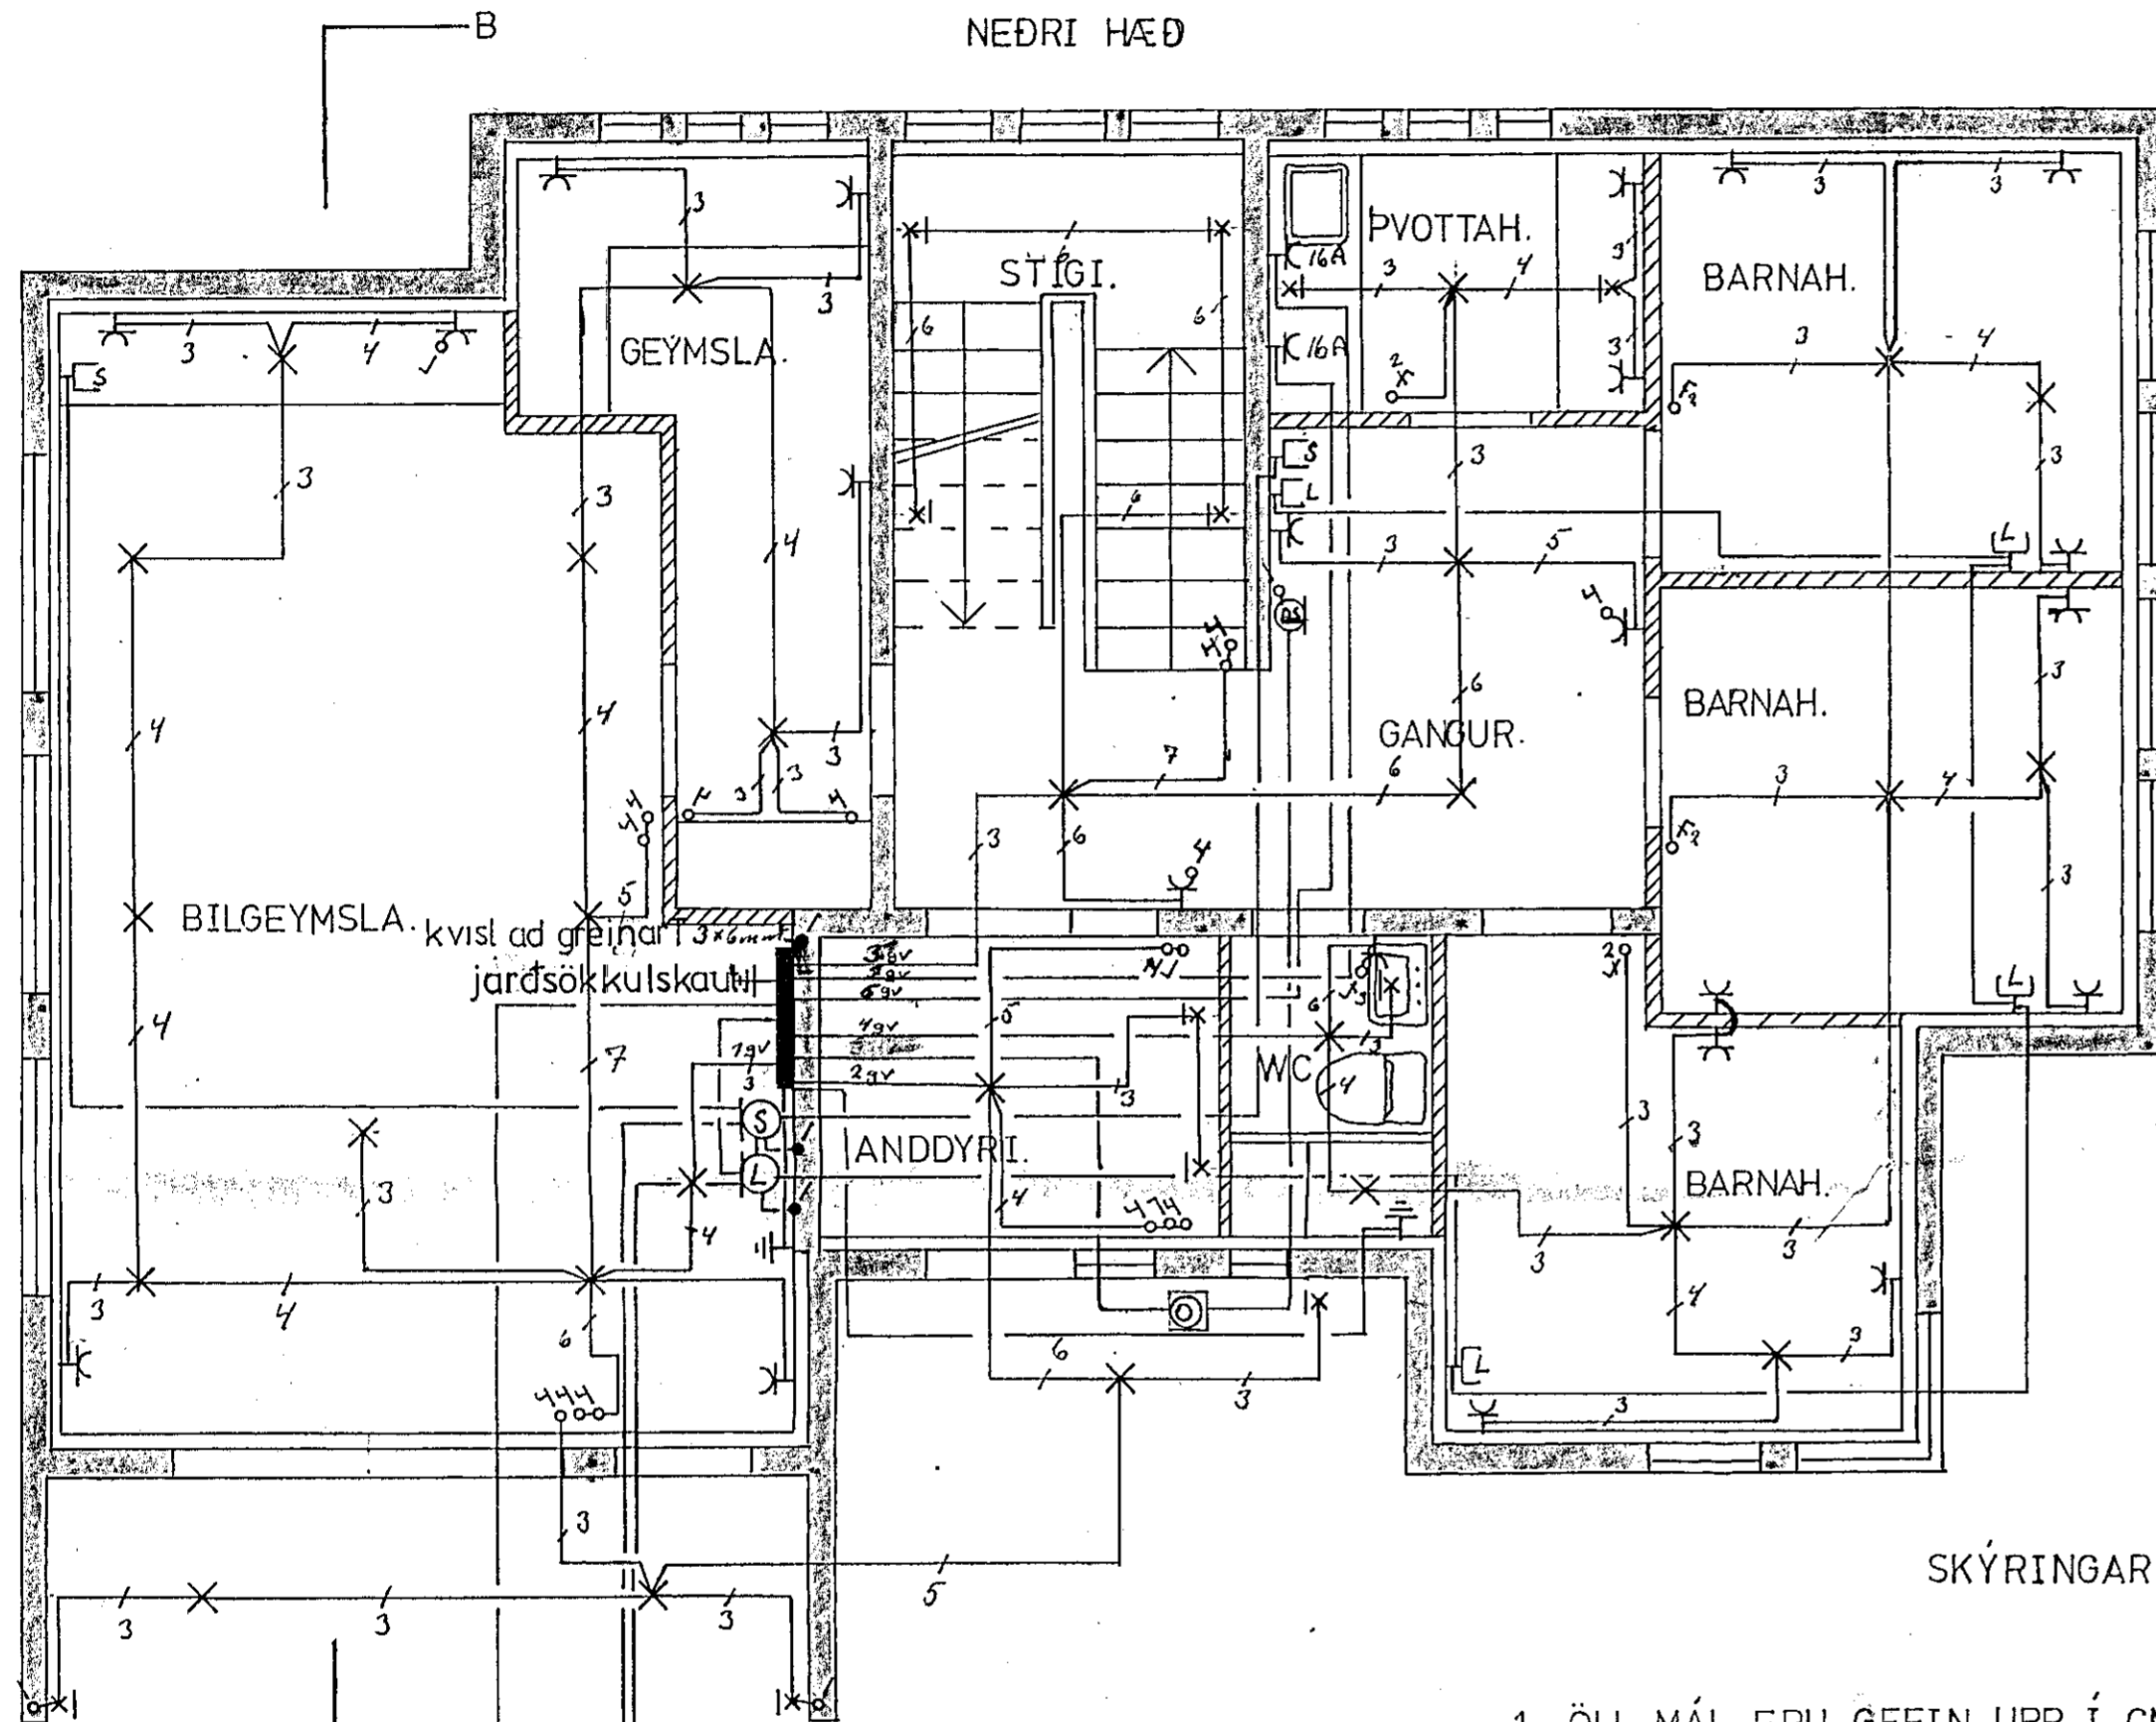

SKÝRINGAR.

1. ÖLL MÁL ERU GEFIN UPP Í CM.
2. HÆÐ ROFA SÉ 110 CM FRÁ FULLFRÁGANGNU GÓLFI.
3. HÆÐ TENGLA SÉ 20 CM
4. HÆÐ TENGLA Í BILGEYMSLU, GEYMSLU OG PVOTTAH SÉU Í 110 CM.
5. S ER TÁKN FYRIR SÍMA.
6. L ER TÁKN FYRIR SJONVARPSLOFTNET.
7. PÍPULAGNIR SKULU VERA 3/8" PLASTLAGNIR.
8. VÍR SKAL VERA 3x1,5mm².
9. MÁL STRAUMUR ROFA OG TENGLA SÉ 10A.
10. LEGGJA SKAL SÖKKULJARÐSKAUT SAMKVÆMT REGLUGERÐ R.V.H.
11. SAMTENGINGU SKAL GERA Í BAÐHERBERGI SAMKVÆMT GREIN 338-3 RRV.R.
12. ALLAR LAGNIR SKULU VERA SAMKVÆMT REGLUGERÐ R.V.H.

HEIMTAUG L 1".
 HEIMTAUG SÍMA 1".
 HEIMTAUG RH 1 1/2".

HEIMTAUG 16mm² VÍR Í 1 1/2" RÖRI.
 — II — LOFTNET.
 — II — SÍMI.

NEMA
 ANNARS
 SÉ GETIÐ.

TEIKNING NR. 2148

Breytingar	KLETTAGATA 14 HAFNARFIRÐI.
Nr Dags. Nafn.	
	PÓRIR B GUÐMUNDSSON
	LYNGMOAR 3 SIMI:46186
	H.B.G. T.B.G. S.B.G.
	M 1:50