
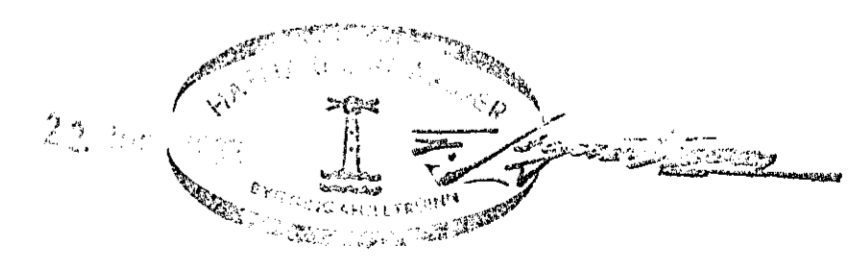


Grunnmynd nedri hæðar 1:50

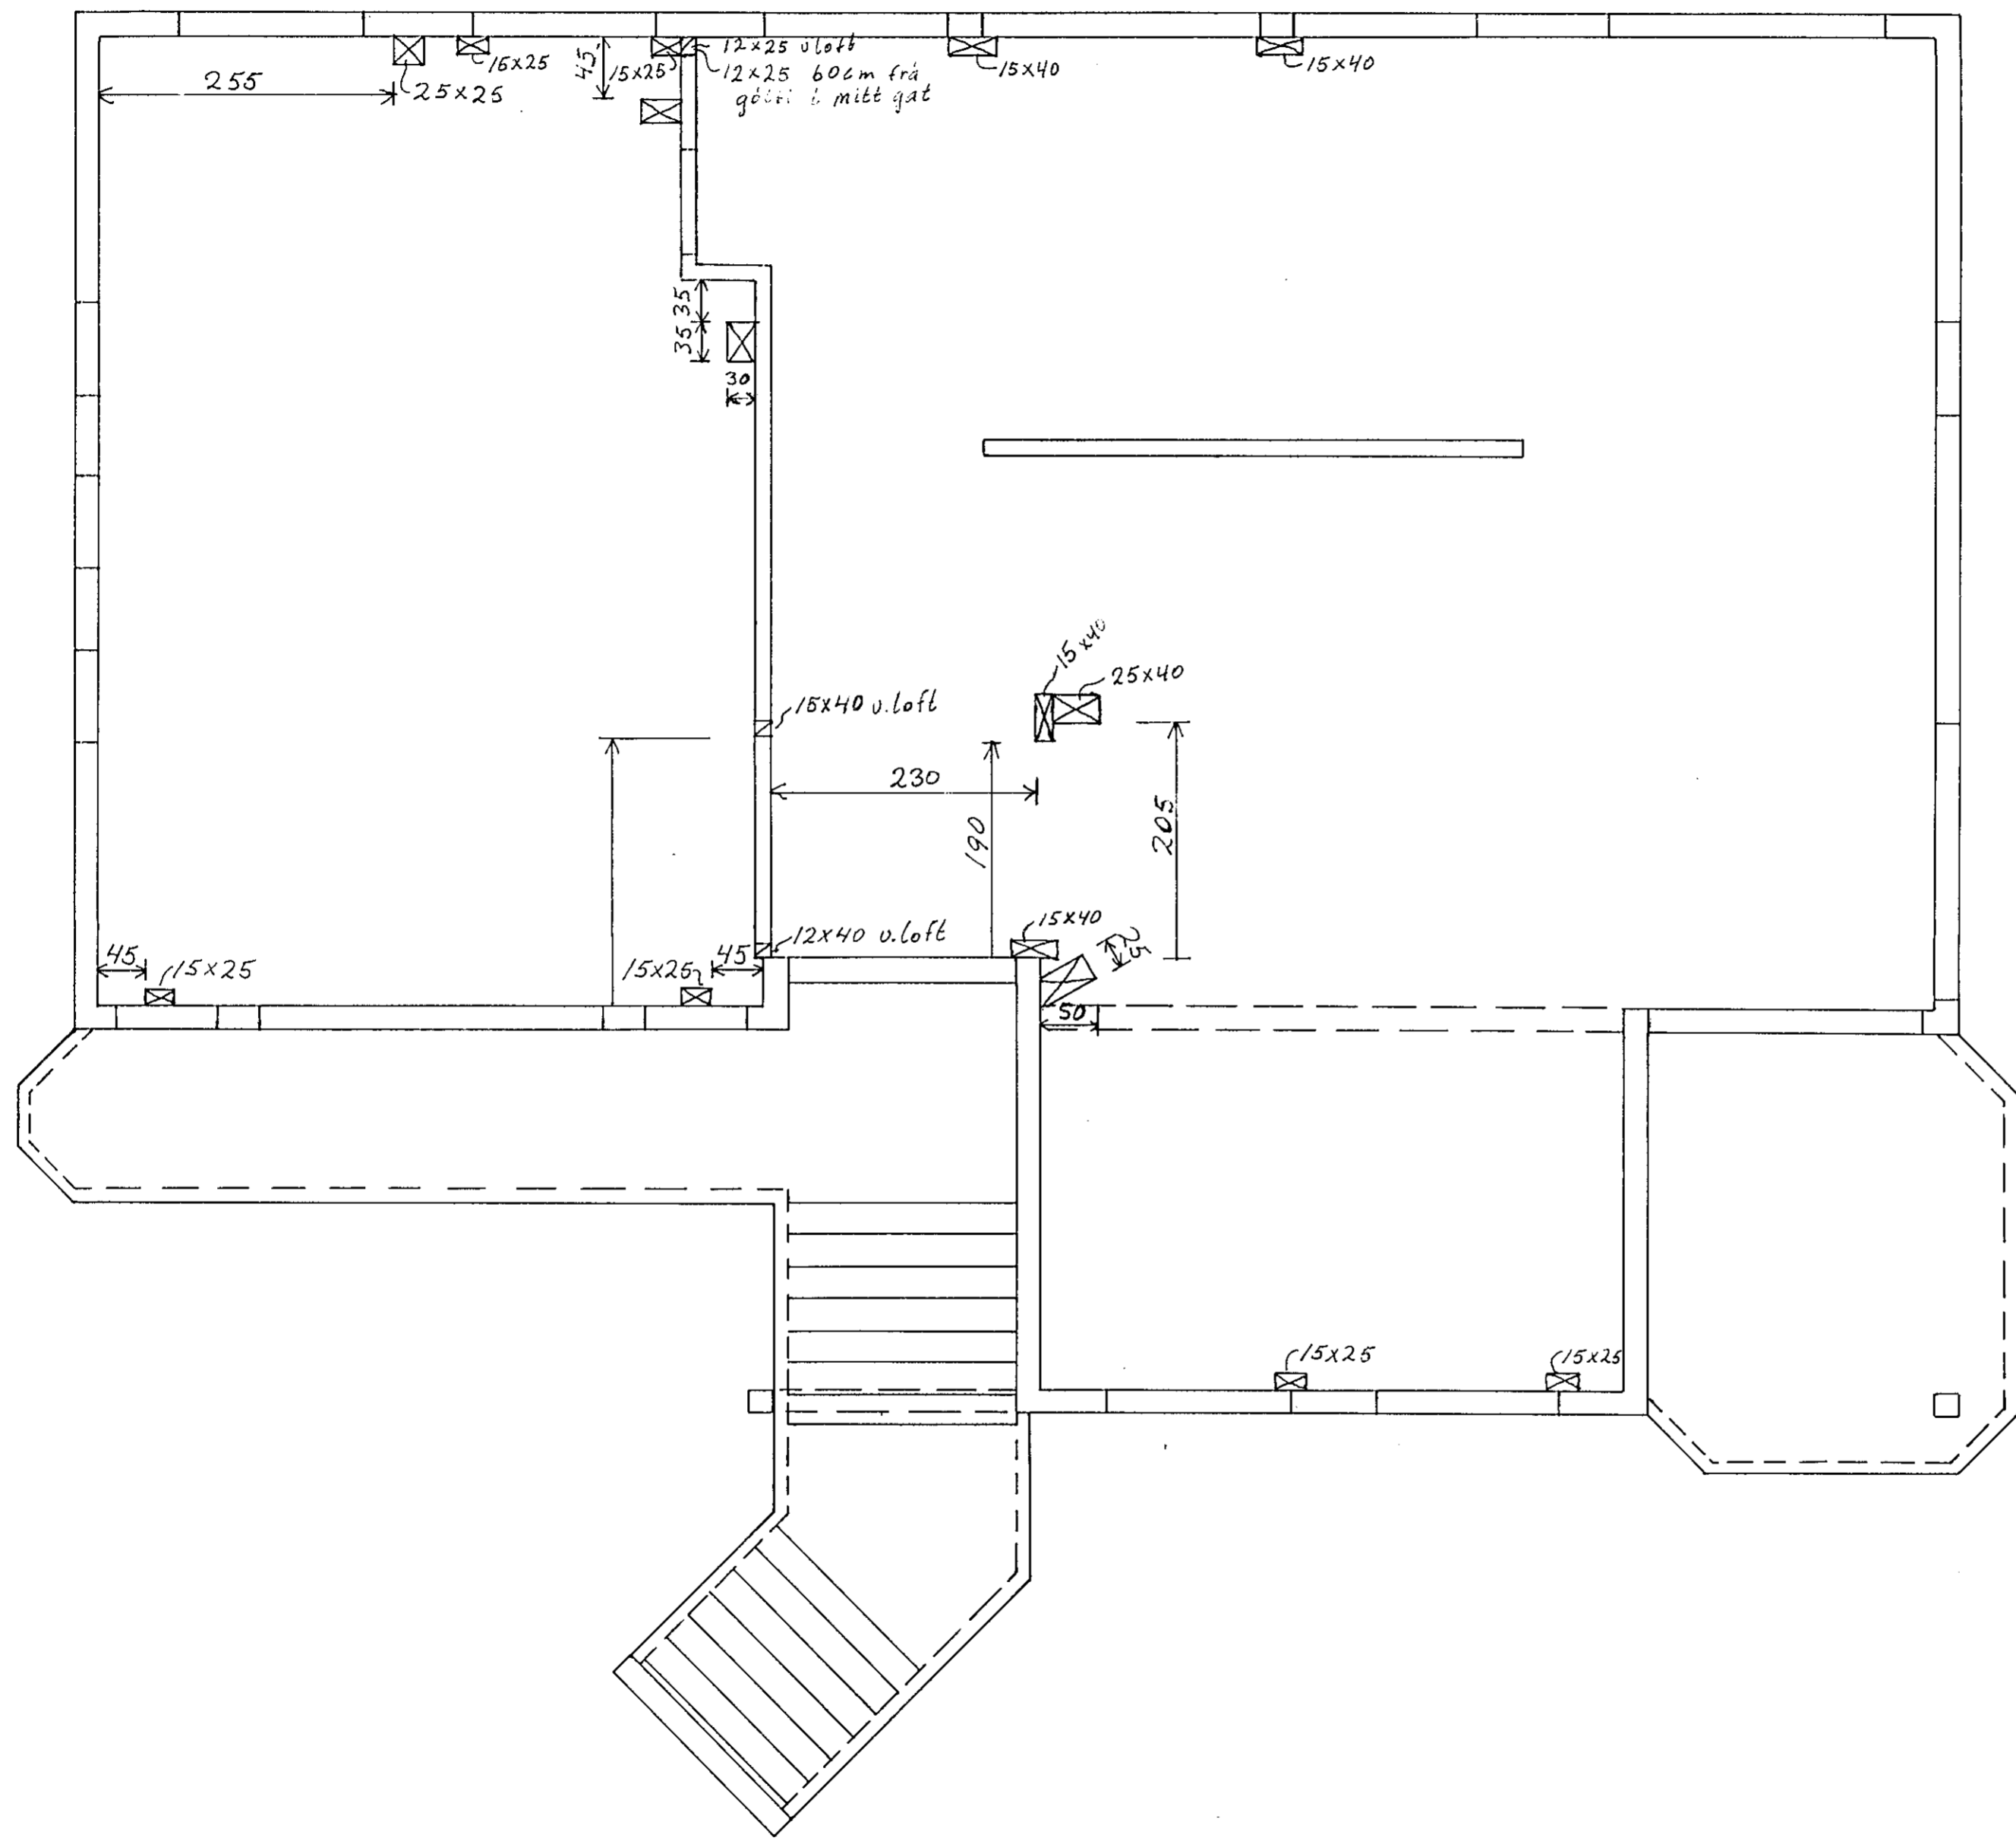

Breytingar			Klettagata 8 Hafnarfirði	
Nr.	Dags.	Nafn		
			Práinn Karlsson verkfræðingur	H TSPJS
			Laugavegi 178, sími: 31770	M 1:50
			<i>Giataplan.</i>	Nr.
				Dags. nóv. '84