



STODVEGGIR, GRUNNMYND 1:50

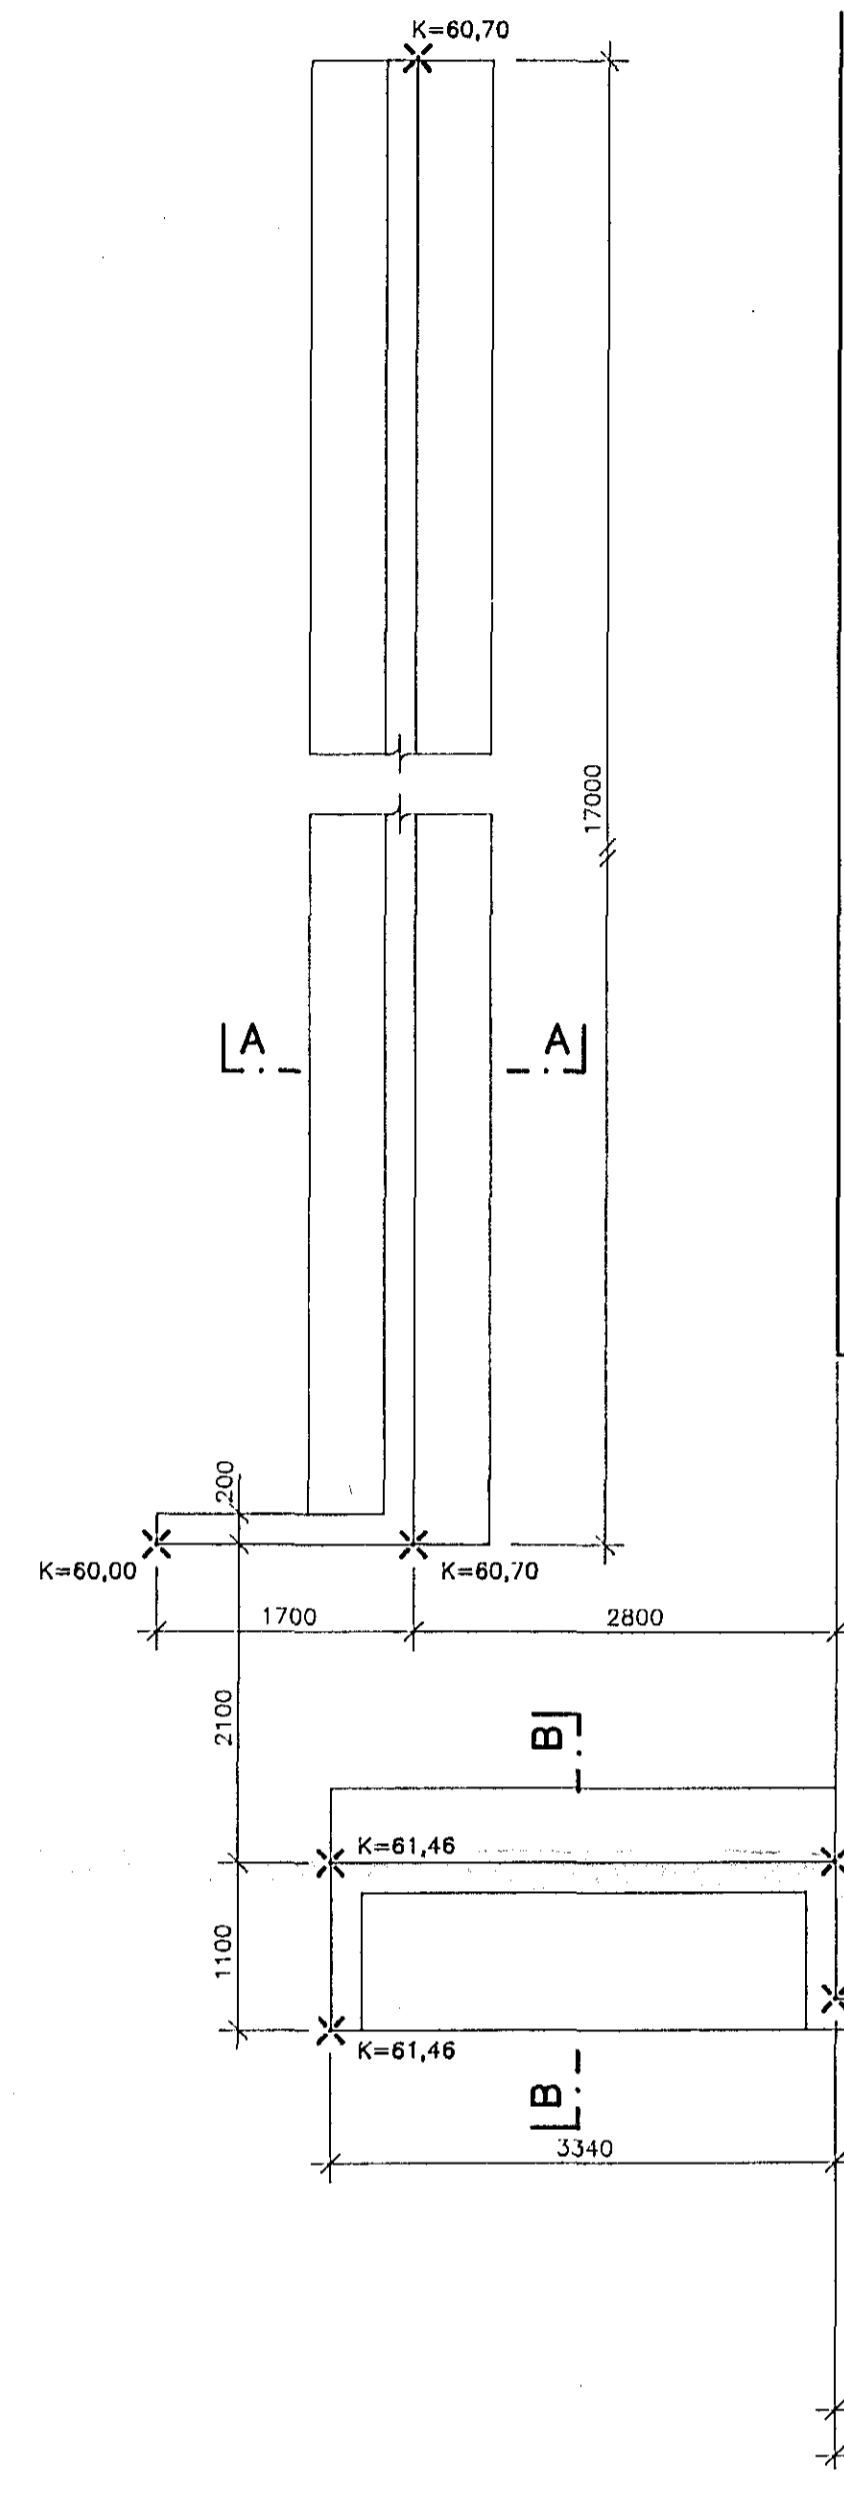


KLUKKUBERG NR. 11


SNID A-A. 1:20

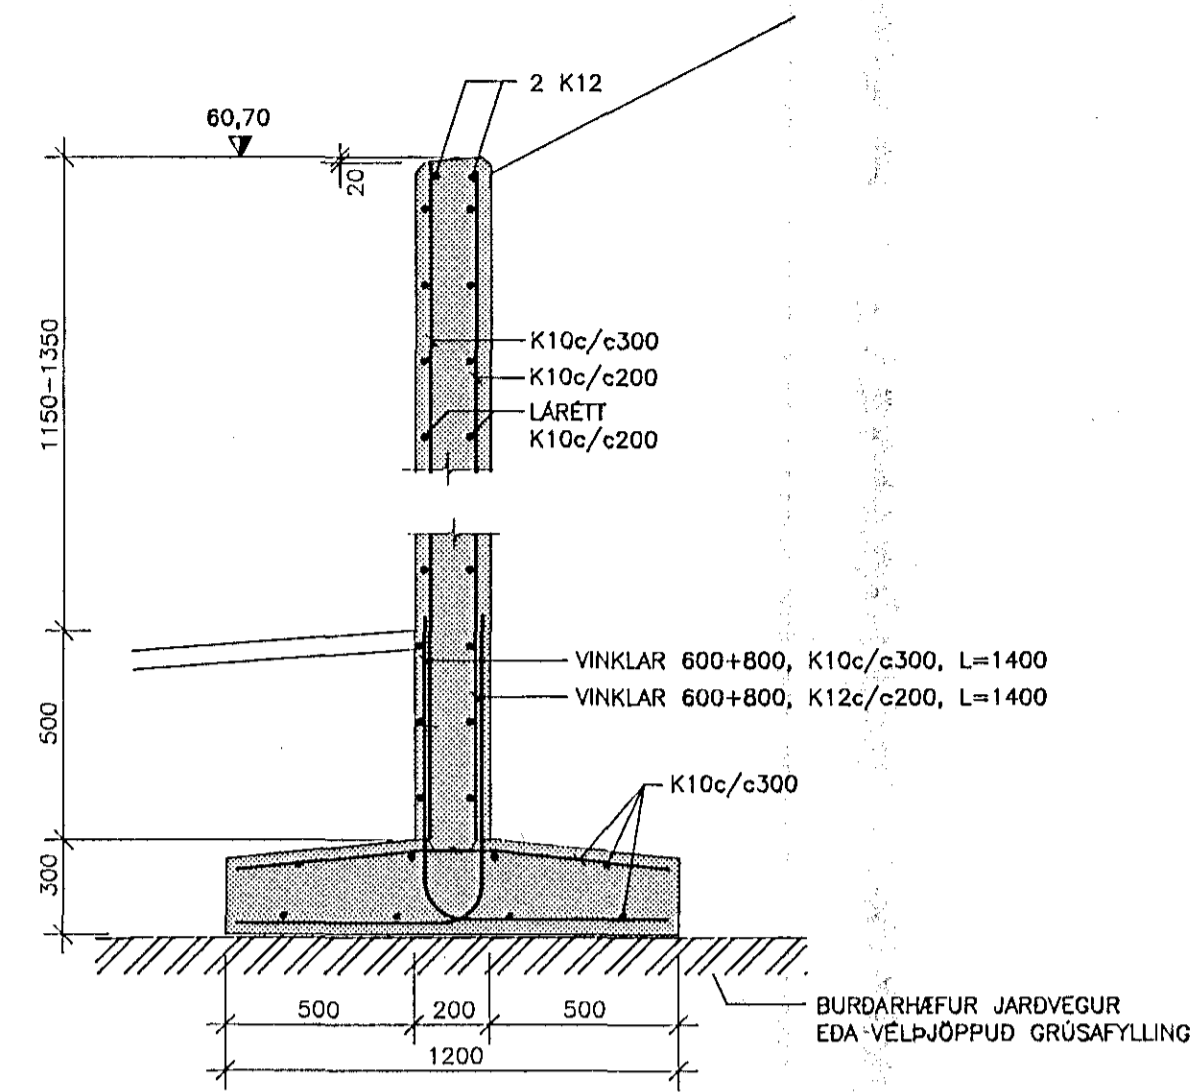


SNID B-B. 1:20

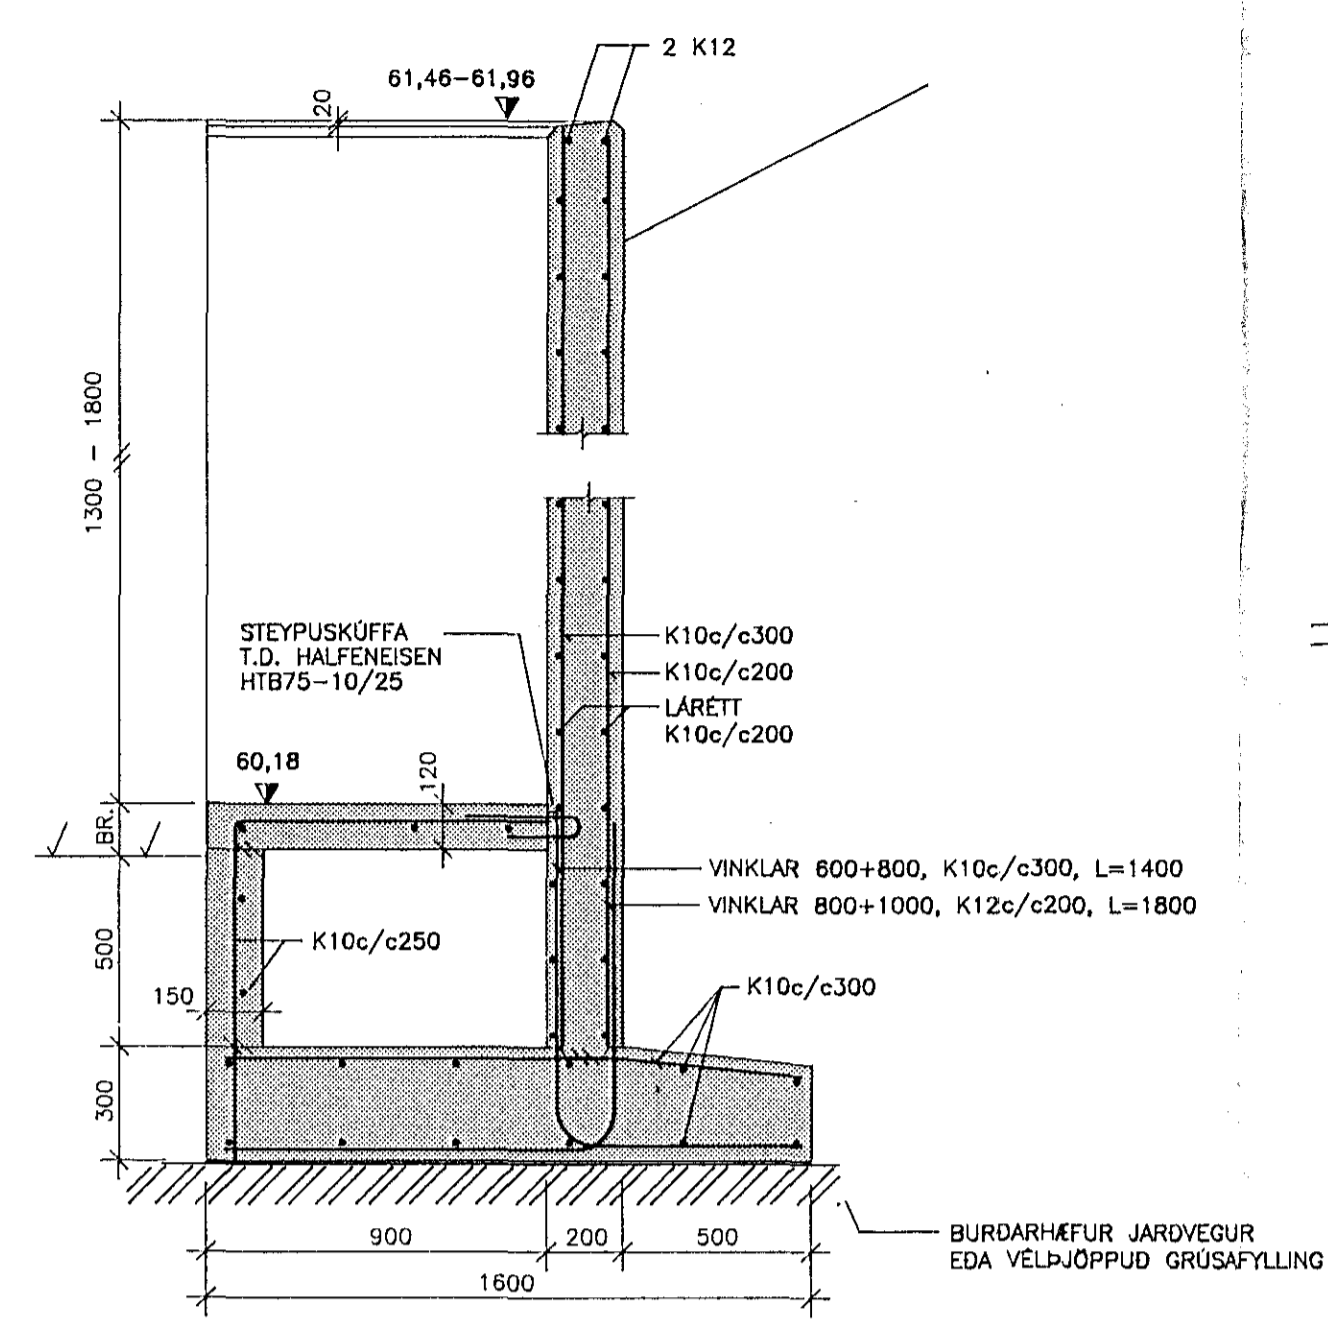

SNID C-C. 1:20

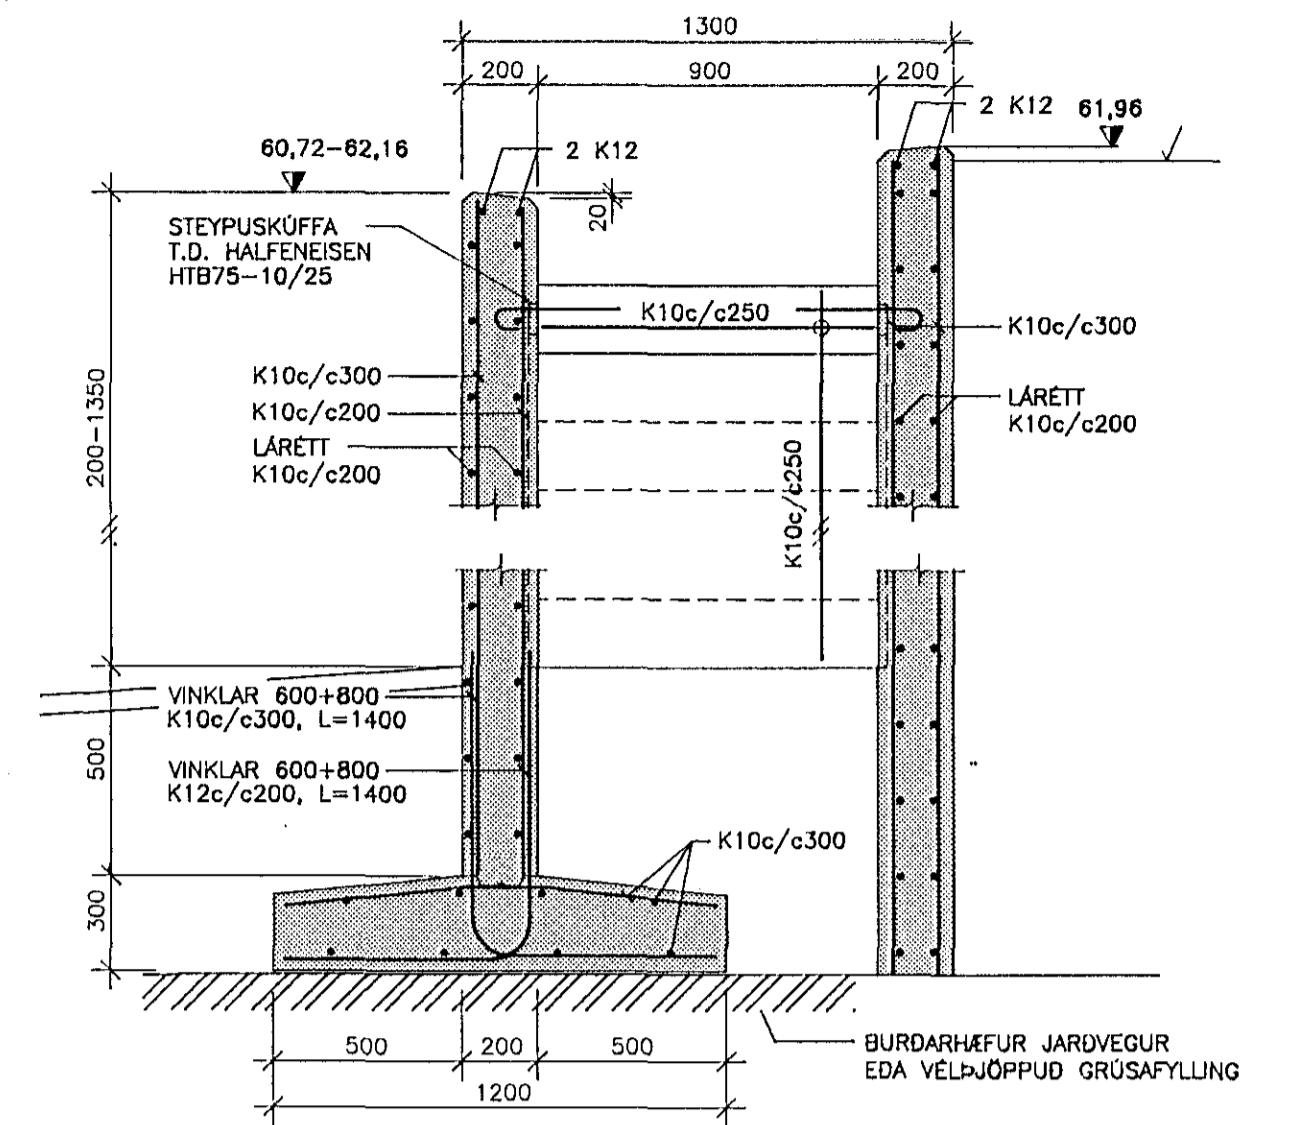

SNID D-D. 1:20

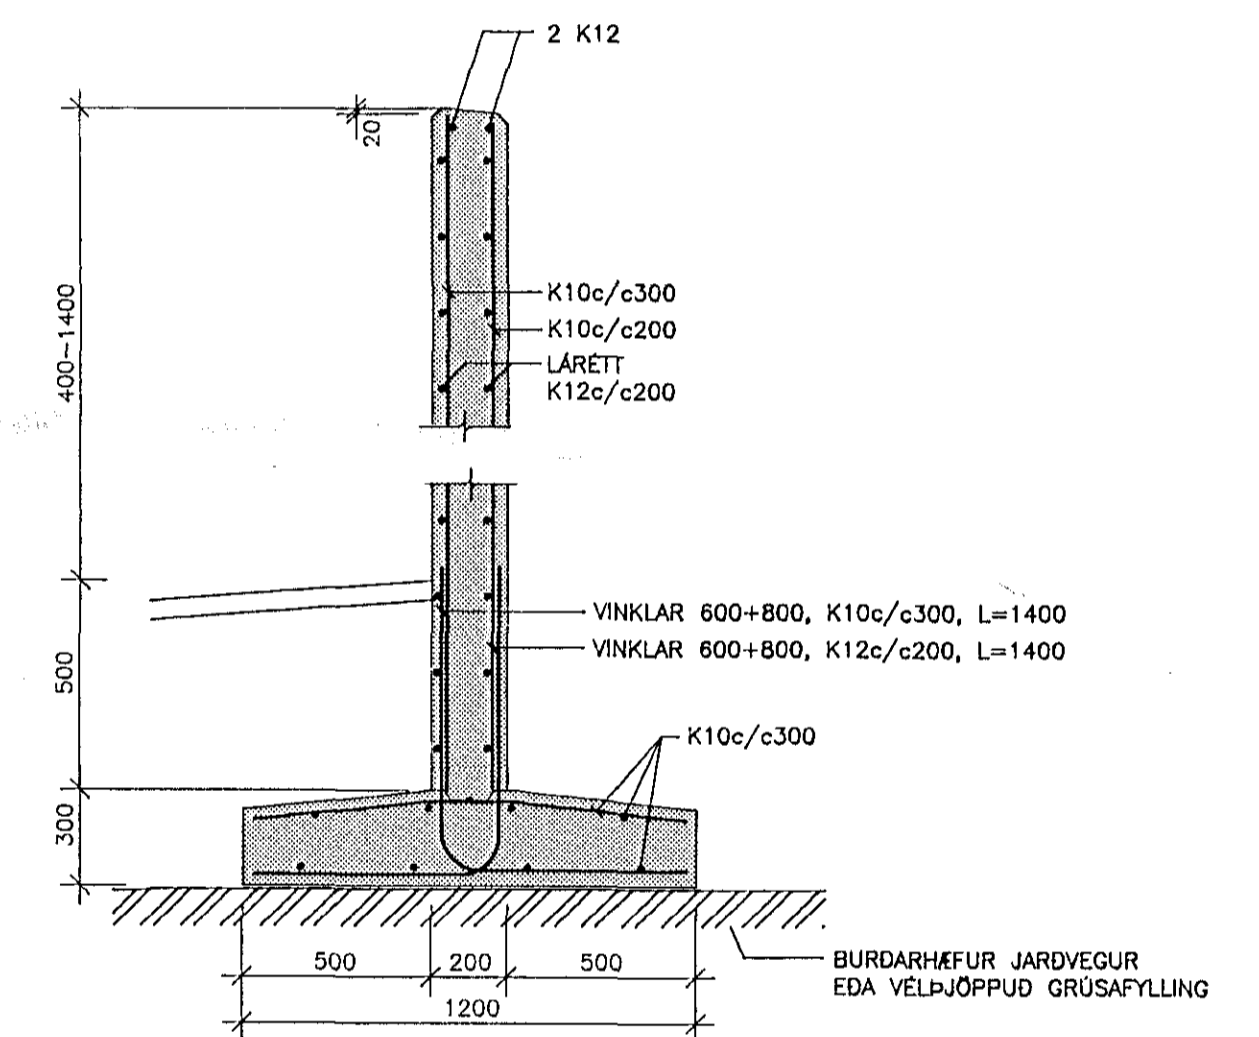

SKÝRINGAR:

BERANDI JARÐVEGUR ER GRJÓTFYLLING ($\phi=45^\circ$)
 MESTA ÁLAG ER MINNA EN 0,5 MPa

STEINSTEYPA FRAMKVEMDAFLOKKUR: B
 STEYPUKÖFFI
 BRÖTÞOLSFLOKKUR: S-200
 SEMENTSMAGN: >300kg/m³

BENDISTÁL Ks40

ALMENNAR SKÝRINGAR SJÁ TEIKN. NR.-100

25 JUL 1991



ATH.:
 EKKI MÁ FYLLA AD STODVEGG FYRR EN TRÖPPUR
 HAFI VERID STEYPTAR.

Sambýkt með fyrirvara um handröð þar sem hæðarmunur er mikill.

hönnun hf Ráðgjafarverktæðingar FRV · Síðumúla 1 · 108 Reykjavík
 Sími (91)84311 · Útlíu: Reyðarfjörður · Hvolsvöllur

M.	KLUKKUBERG 11-41, HFJ.	E
H. EMJ	STODVEGGIR	D
T. KaPo	BURDARVIRKI:	C
Y. RGS	STODVEGGIR, TRÖPPUR OG SORPGEYMSLA	B
G.	GRUNNMYND OG SNID	A