


Hús Eyjólfssonar Kristjánssonar, Jöfnastada v. 15.

Hækkun hússins um 1 meter.


Mkv. 1:100

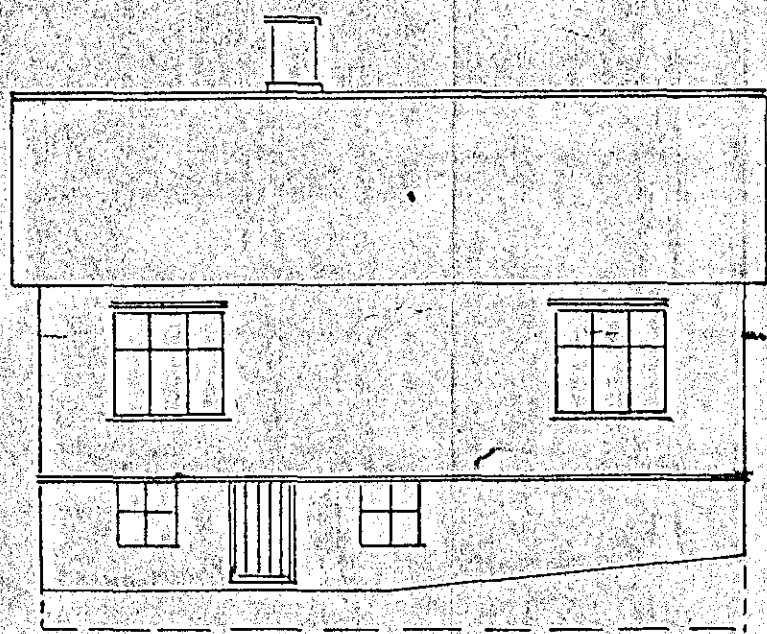


Vesturlíð




Norðurgæfla

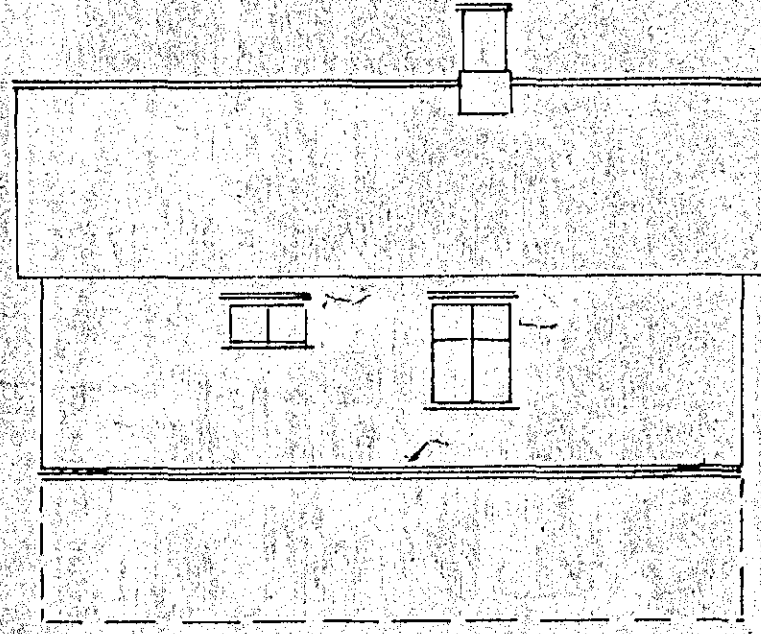


Austurlíð

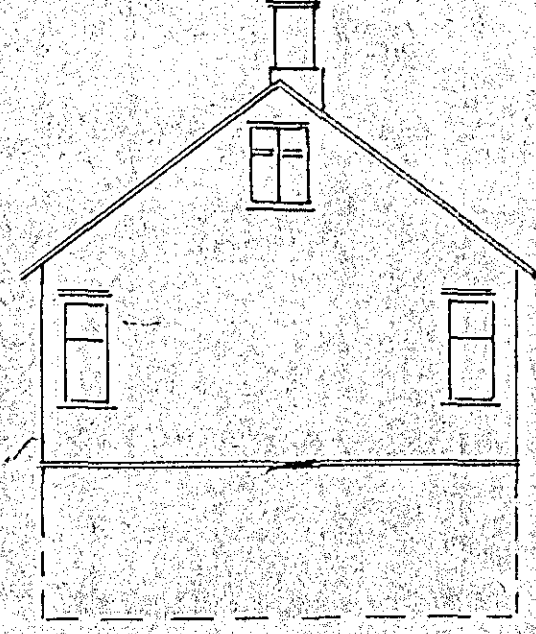






Suðurgæfla

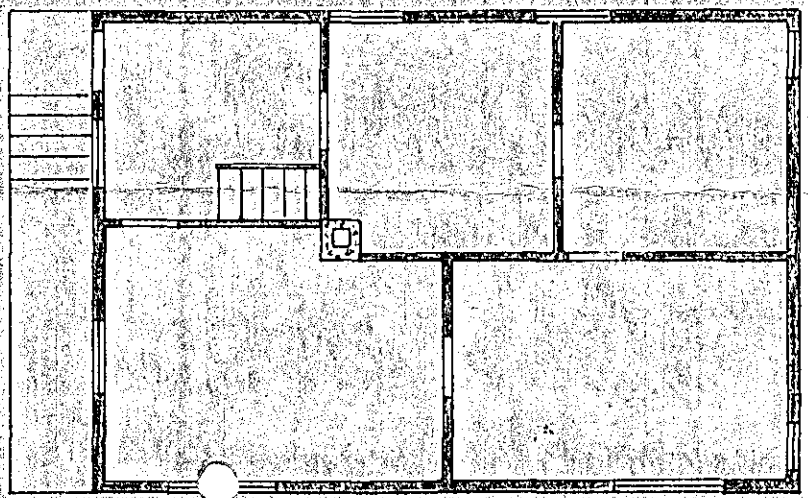


1. hæð

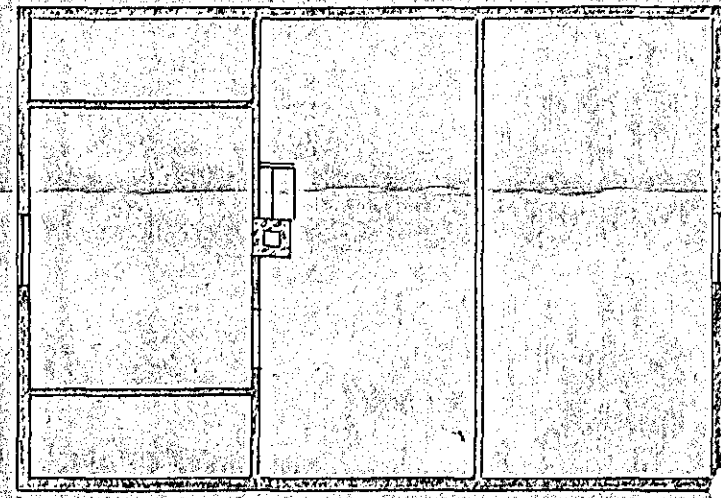


Þak hæð

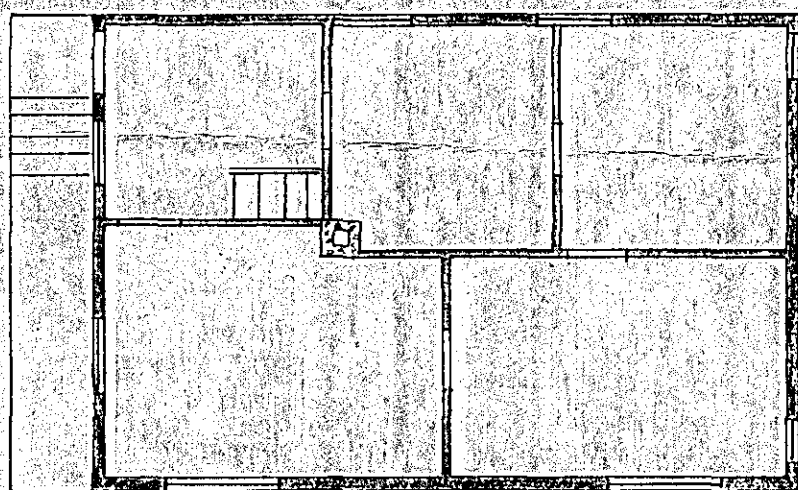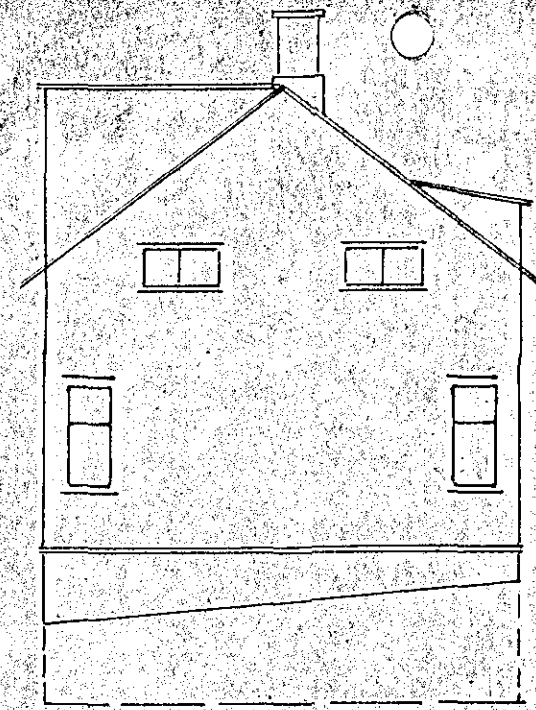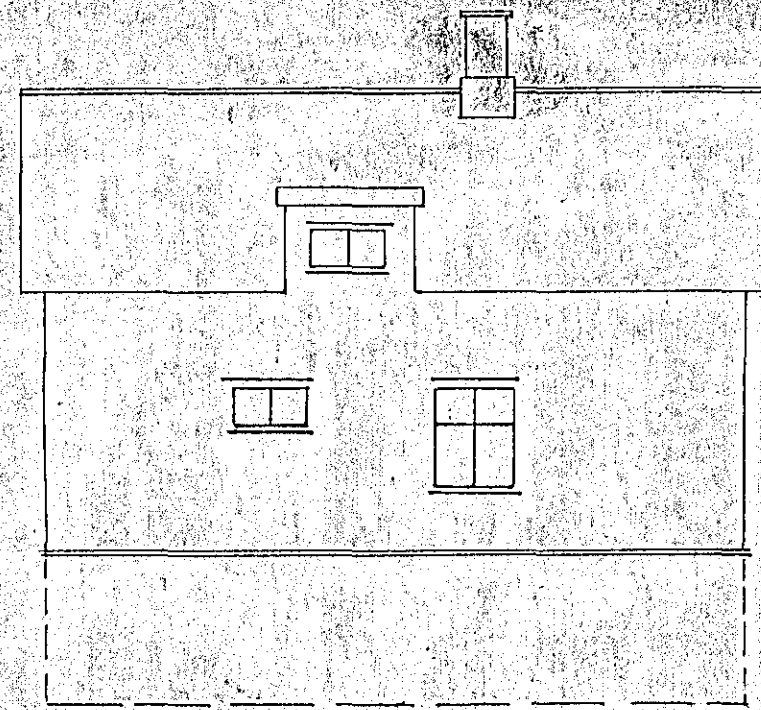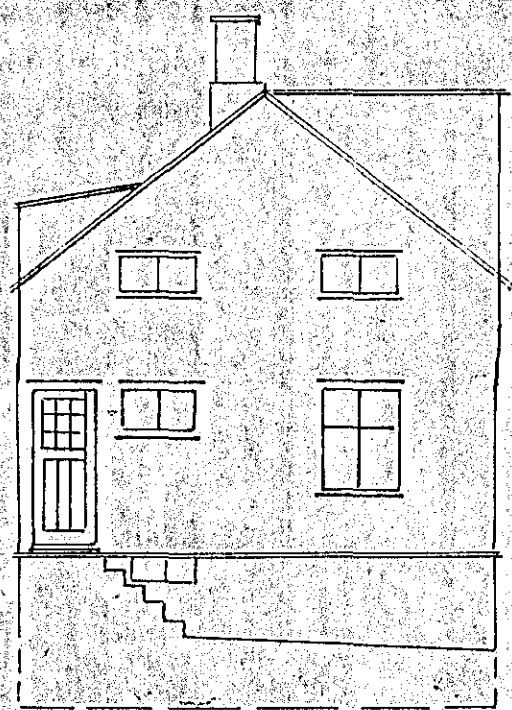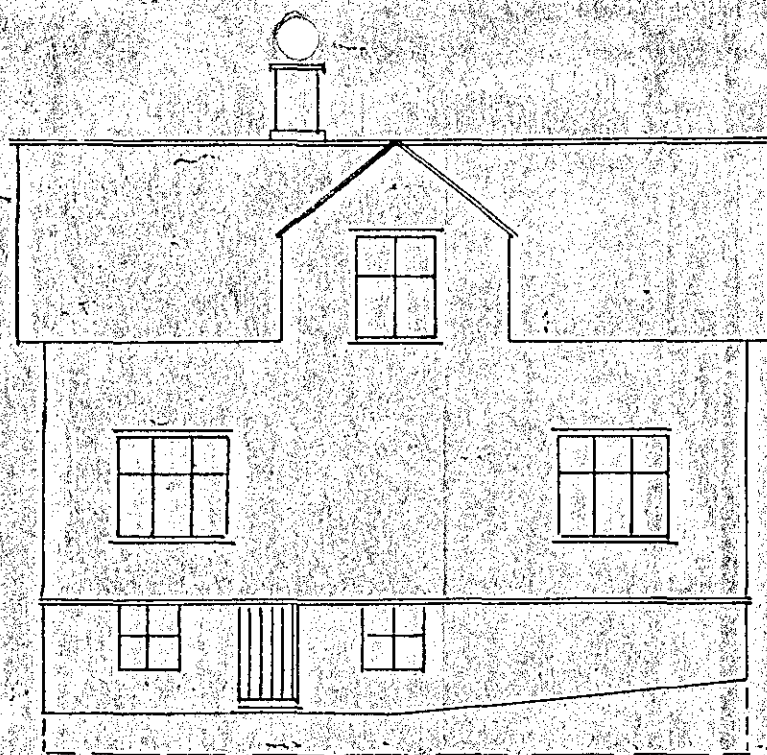

1. hæð

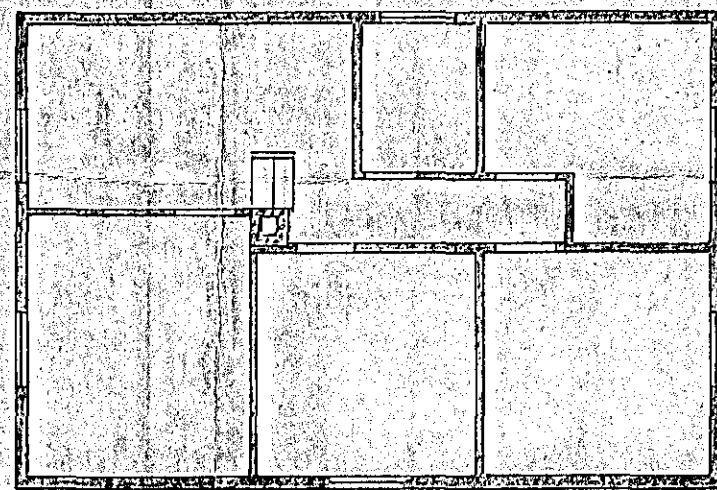

2. hæð

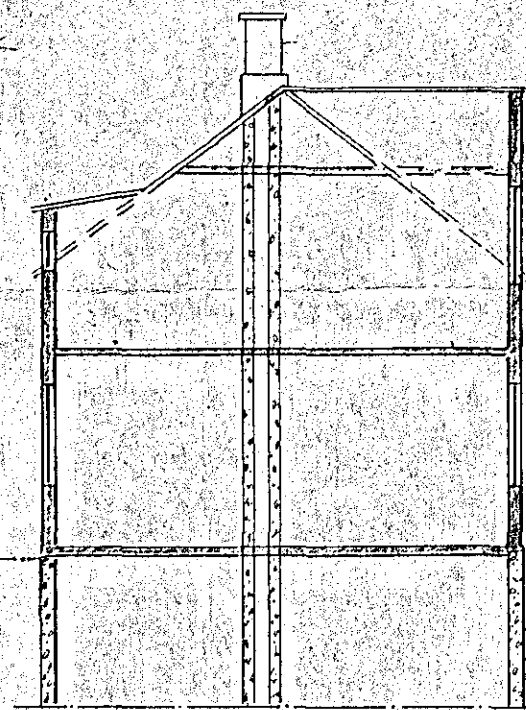

Fyrir breytingu

Eftir breytingu