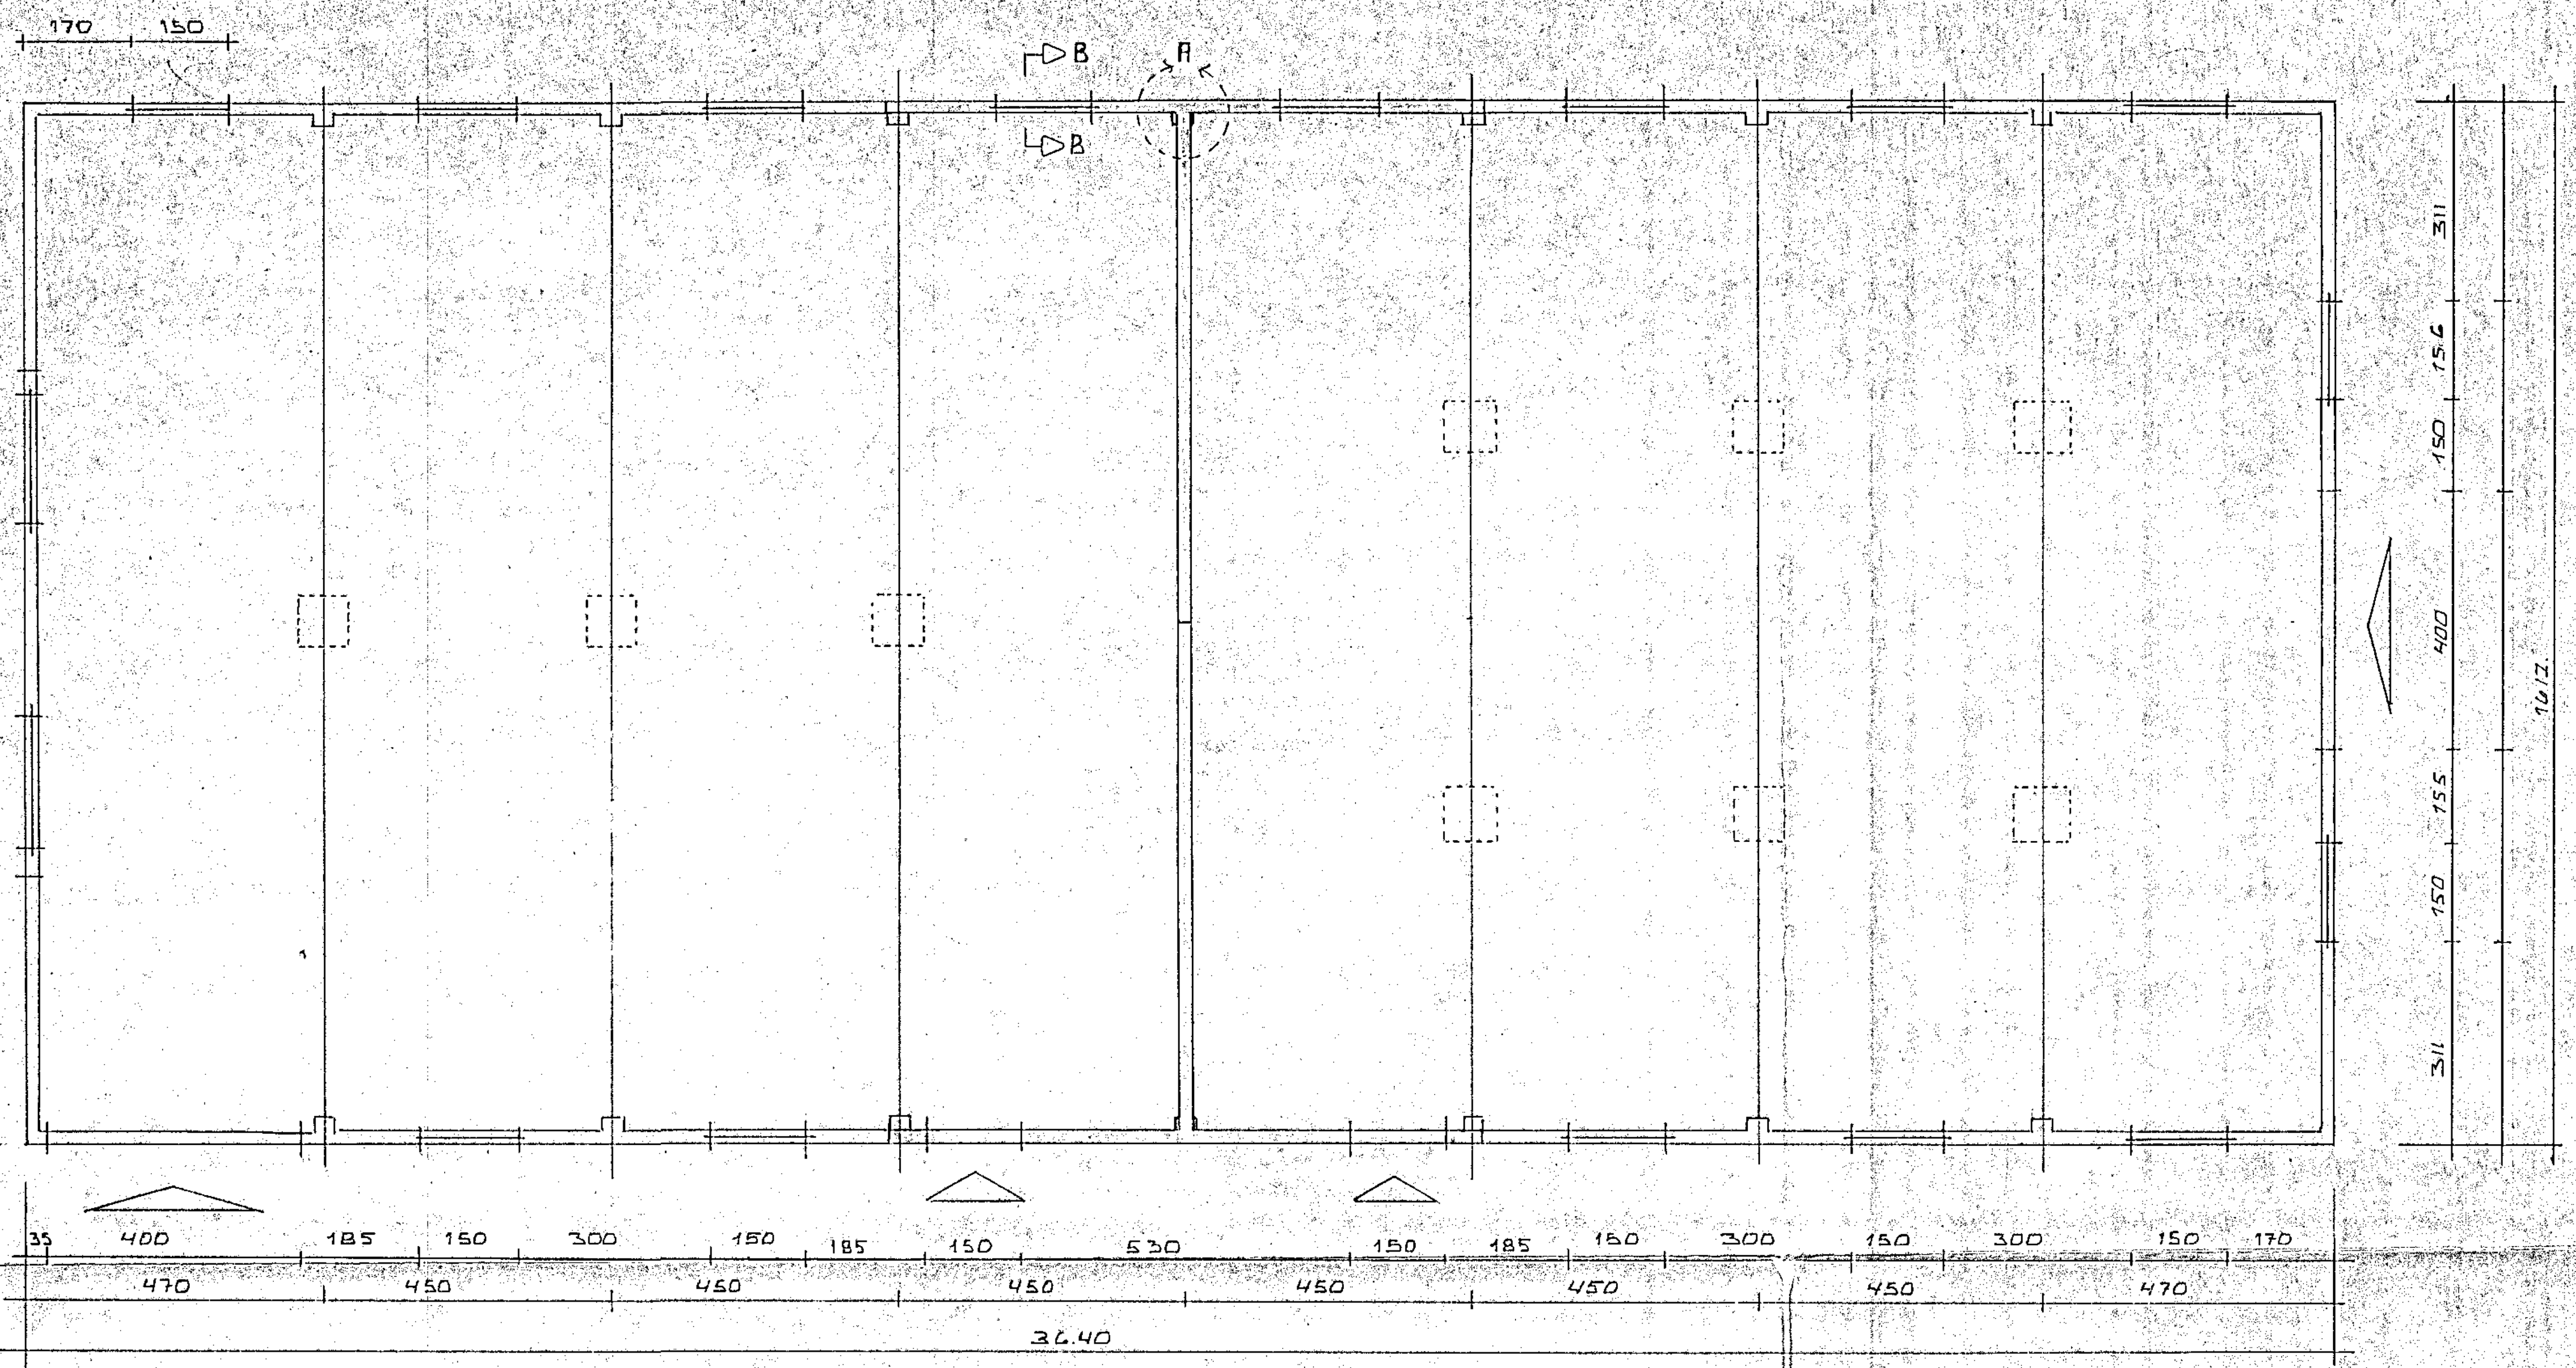
170
150
B
A
B
415
456
391
200
300
200
391
415
456
311
15.6
150
400
155
150
311
14.12
35
400
185
150
300
150
185
150
530
150
185
150
300
150
300
150
170
470
450
450
450
450
450
450
470
36.40

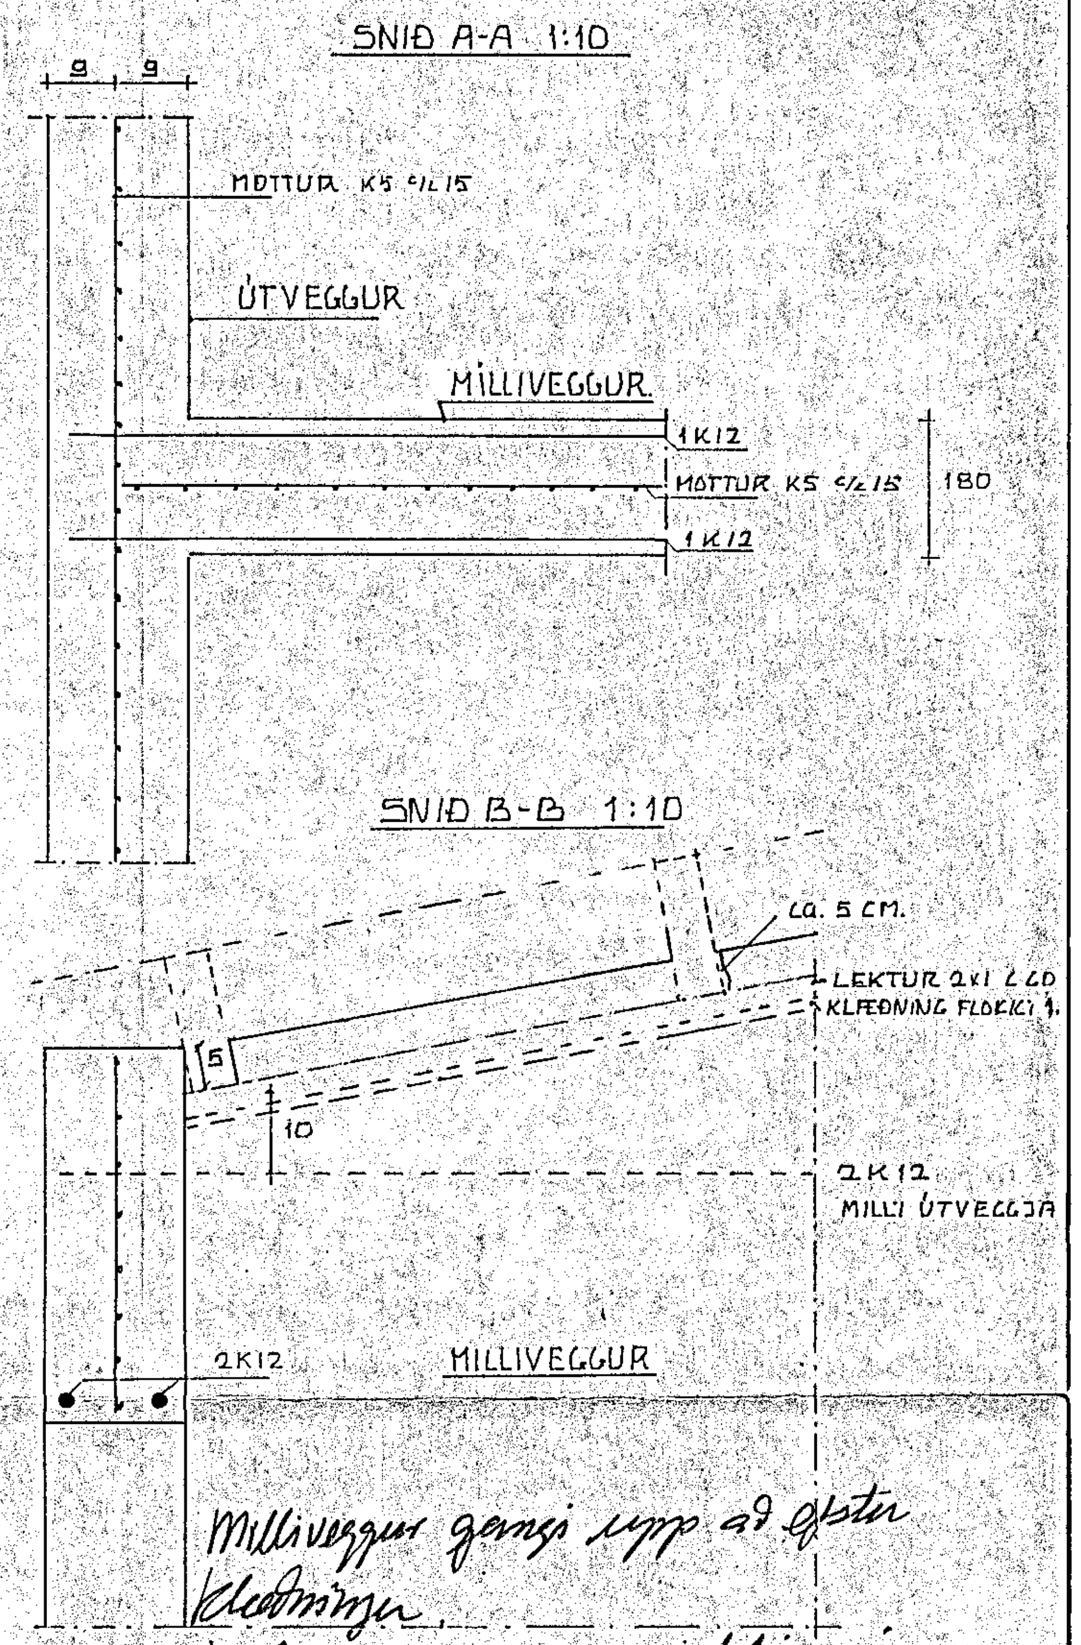
9
9
MOTTUR K5 c/c 15
ÚTVEGGUR
MILLIVEGGUR
1K12
MOTTUR K5 c/c 15
180
1K12
ca. 5 cm.
LEKTUR 2x1 c 60
KLÆÐNING FLOKKI 1.
5
10
2K12
MILLI ÚTVEGGJA
2K12
MILLIVEGGUR

SNIÐ A-A 1:10

SNIÐ B-B 1:10

Milliveggur gangi upp að efstu klæðningu.
Þaksperrur megi ekki ná
í gegnum vegg.
F.Sig.

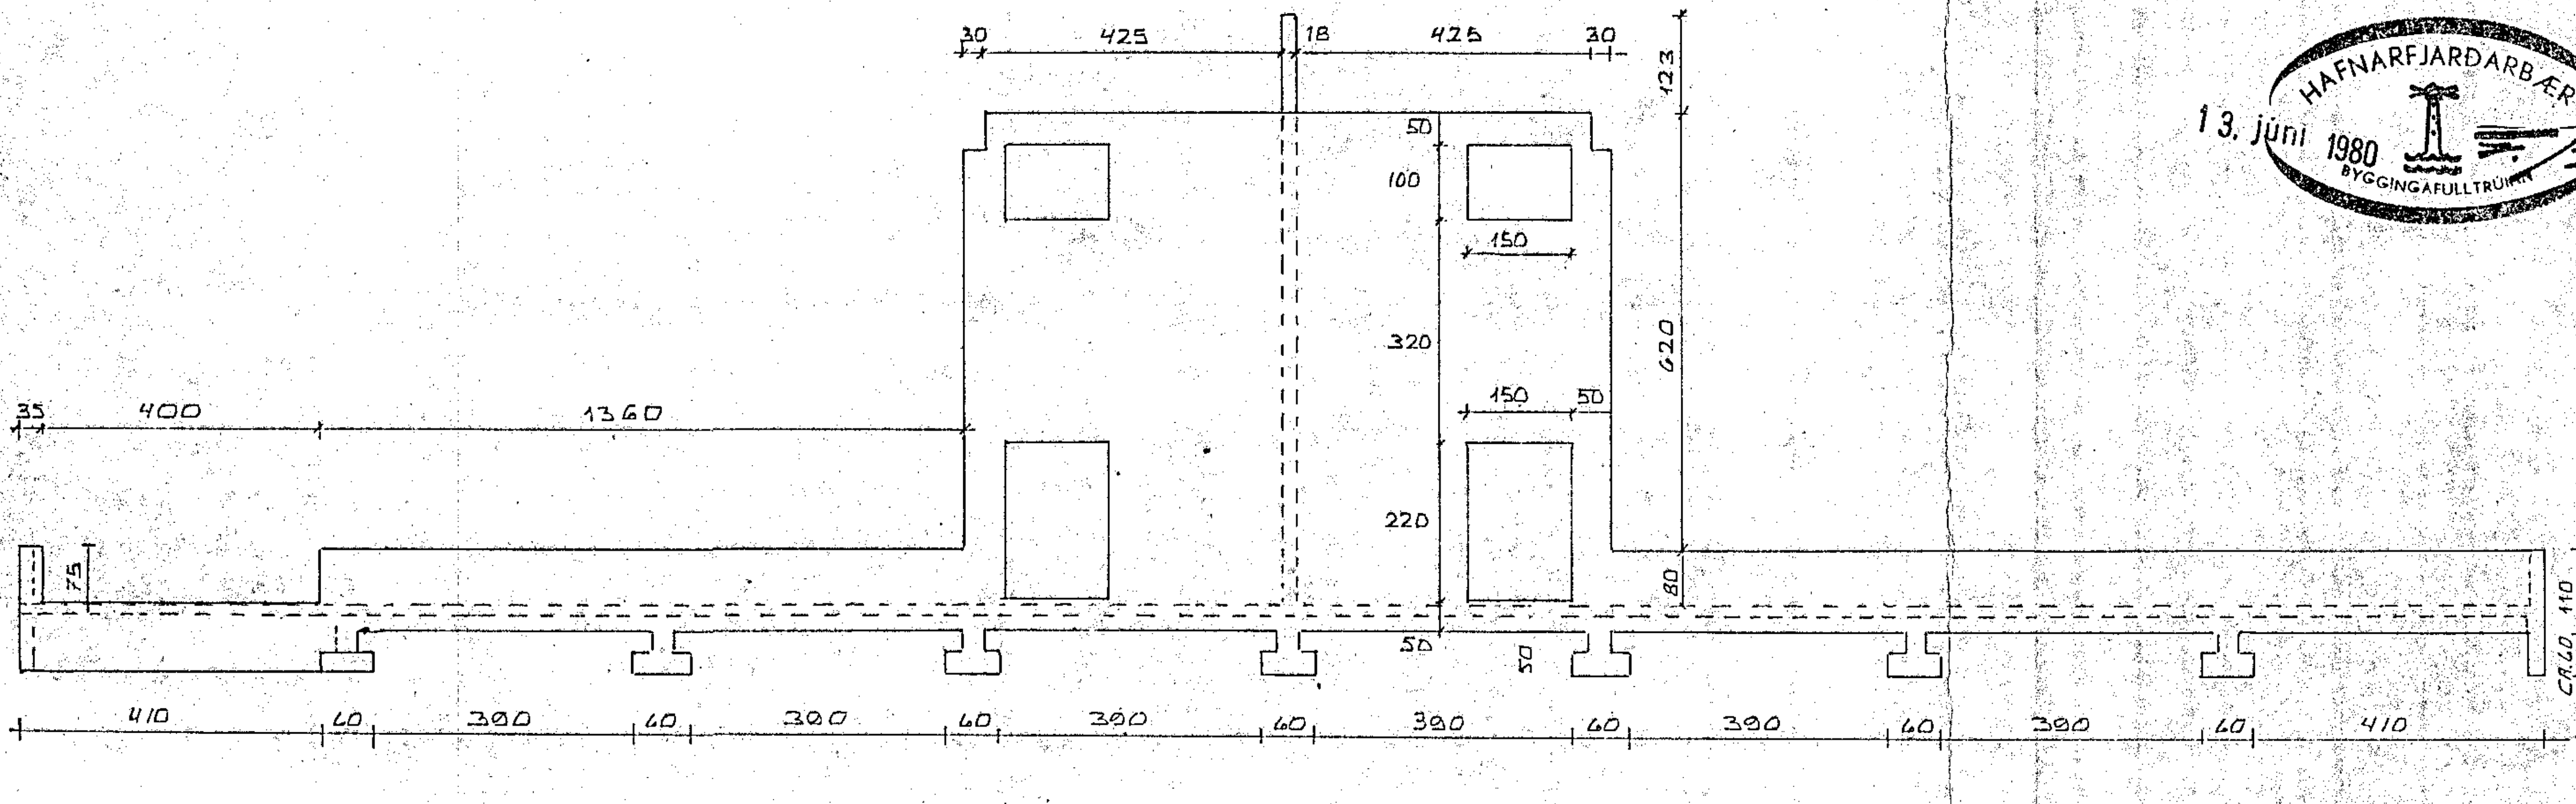
30
425
18
425
30
123
50
100
150
320
620
150
50
220
80
50
50
35
400
1360
75
110
CA.60
410
60
300
60
300
60
300
60
390
60
390
60
390
60
410

HAFNARFJARÐARBÆR
13. júní 1980
BYGGINGAFULLTRÚINN

SKYRINGAR

ÚTVEGGIR & MILLIVEGGUR JÁRNBENDAST MEÐ STÁLMOTTUM
K5 c/c 15 SKEYTILENGDIR HLIÐARSKEYTI MINNST 15 CM
LANGSKEYTI —"— 45 "
MOTTUR ERU STAÐSETTAR Í MIÐJUM VEGGJUM.

DYR. & GLUGGAR.
YFIR DYRUM OG ALLT Í KRINGUM GLUGGA SKAL SETJA
2K12 ER NÁI MINNST 70 CM ÚTFYRIR OP.

ÞAKFRÁGANGUR VIÐ MILLIVEGG.
LANGBÖND, STEYPIST 5 CM NIÐUR Í VEGG OG FESTIST MEÐ R8 m/m
NEÐAN, Á LANGBOND KOMI LEKTUR 1"X2" c 60 CM.
NEÐAN Á LEKTUR KLÆÐNING Í FLOKKI 1.
EINANGRUN MILLI LANGBANDA STEINULL EÐA GLERULL MINNS 100MM

ÞAKKLÆÐNING (OFAN)
5% ÞAKFLATAR EÐA CA 30m² SKAL VERA ÚR BÁRUPLASTI
SEM DREIFIST JAFNT YFIR ÞAKIÐ

MANNVIRKI. **IÐNAÐARHÚS.** GATA NR:	TEIKNAÐ GRUNNMYND & MILLIVEGGUR.
TEIKNAÐ FYRIR BOLLA ÞORODDSSON & SIGURÐ SIGURÐSSON.	VERKEFNI. 11. — TEIKN. NR 3.
TEIKNAÐ & REIKNAÐ AF. HENRY ÞÓR GRÄNZ BYGGINGATÆKNIFRÆÐING.	HLUTFÖLL 1:100 DAGSETN. 15.-03-80 BREYTINGAR: